


KJP

Dags. 10. 05. 2001
Glugga breytt í glugga og hurð, af sama breidd.
Jarðhæð, á N.A. gaffli Kriúas 35.

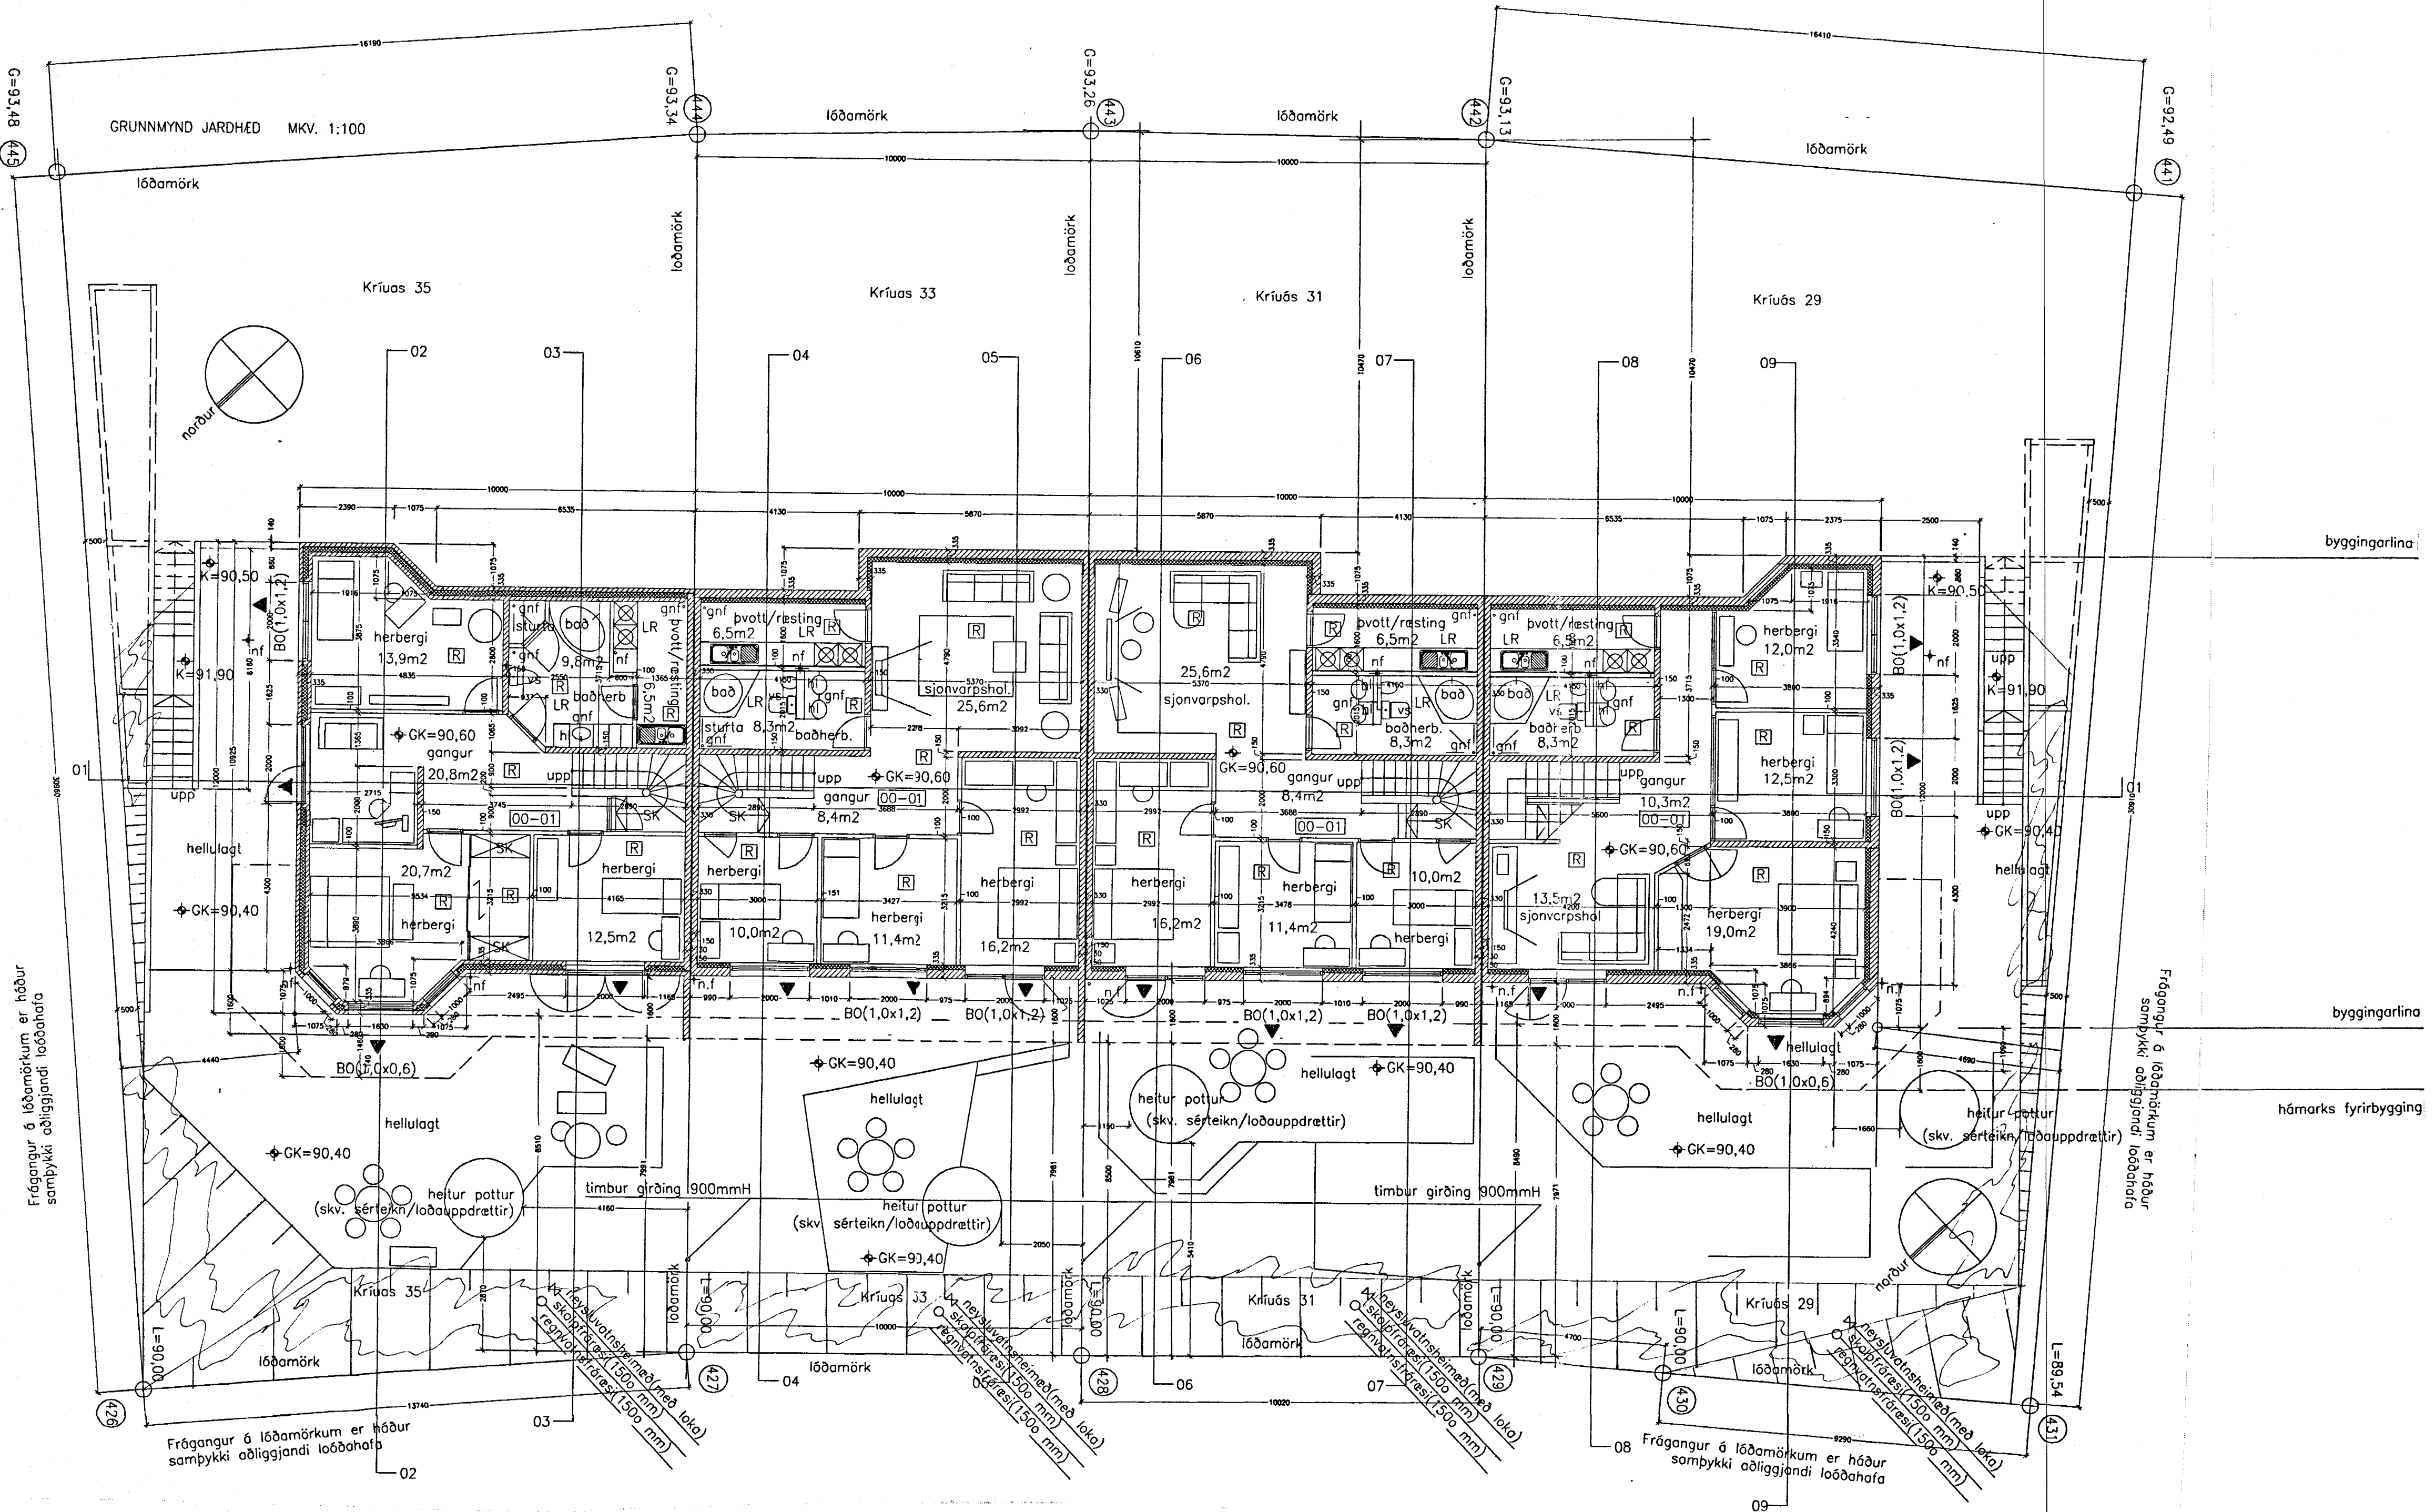

**Raðhús - Kriúas 29,31,33,35
220 Hafnarfjörður.**

Dags. 10. 05. 2001
Teikning nr. : SA 080/02A

GRUNNMYND JARÐHÆÐ MKV. 1:100
KRIÚAS 29, 31, 33 OG 35

Arkitekt:
sægeimur arkitektar
seaspace a/e/c
Pósthólf 503
Sólvagsvegur 7
220 Hafnarfjörður
565 4210
seaspace@simnet.is

Yfirfarið:
Martin Huntingdon-Williams
arkitekt RIBA / FAI
kt: 130755-8019

(Handwritten signature)