



MÆLIÐ EKKI AF TEIKNINGUM.
HÆÐAKOTA ERU Í METRUM, ÖLL ÖNNUR MÁL ER Í MILLIMETRUM
ALLAR MÆLINGAR SAMKV/EMT ÞESSARI TEIKNINGU SKULU ATHUGADAR Á
BYGGINGARSTAÐ ÓSAMRÆMI Í TEIKNINGUM TILKYNNIST ARKITEKTUM STRAX
ÖLL RÉTTIÐ ÁSKILINN SÆGEMUR ARKITEKTAR EÐSÆGEMUR ARKITEKTAR 2000

Samþykkt þann
15 MAÍ 2001
Byggingufulltrúinn í Hafnarfirði
F.h. Kristján Þórarinnsson

Breytingar:
A.
Dags. 10. 05. 2001
Glugga breytt í glugga og hurð, af sama breidd.
Jarðhæð, á N.A. gaffi Kriúás 35.

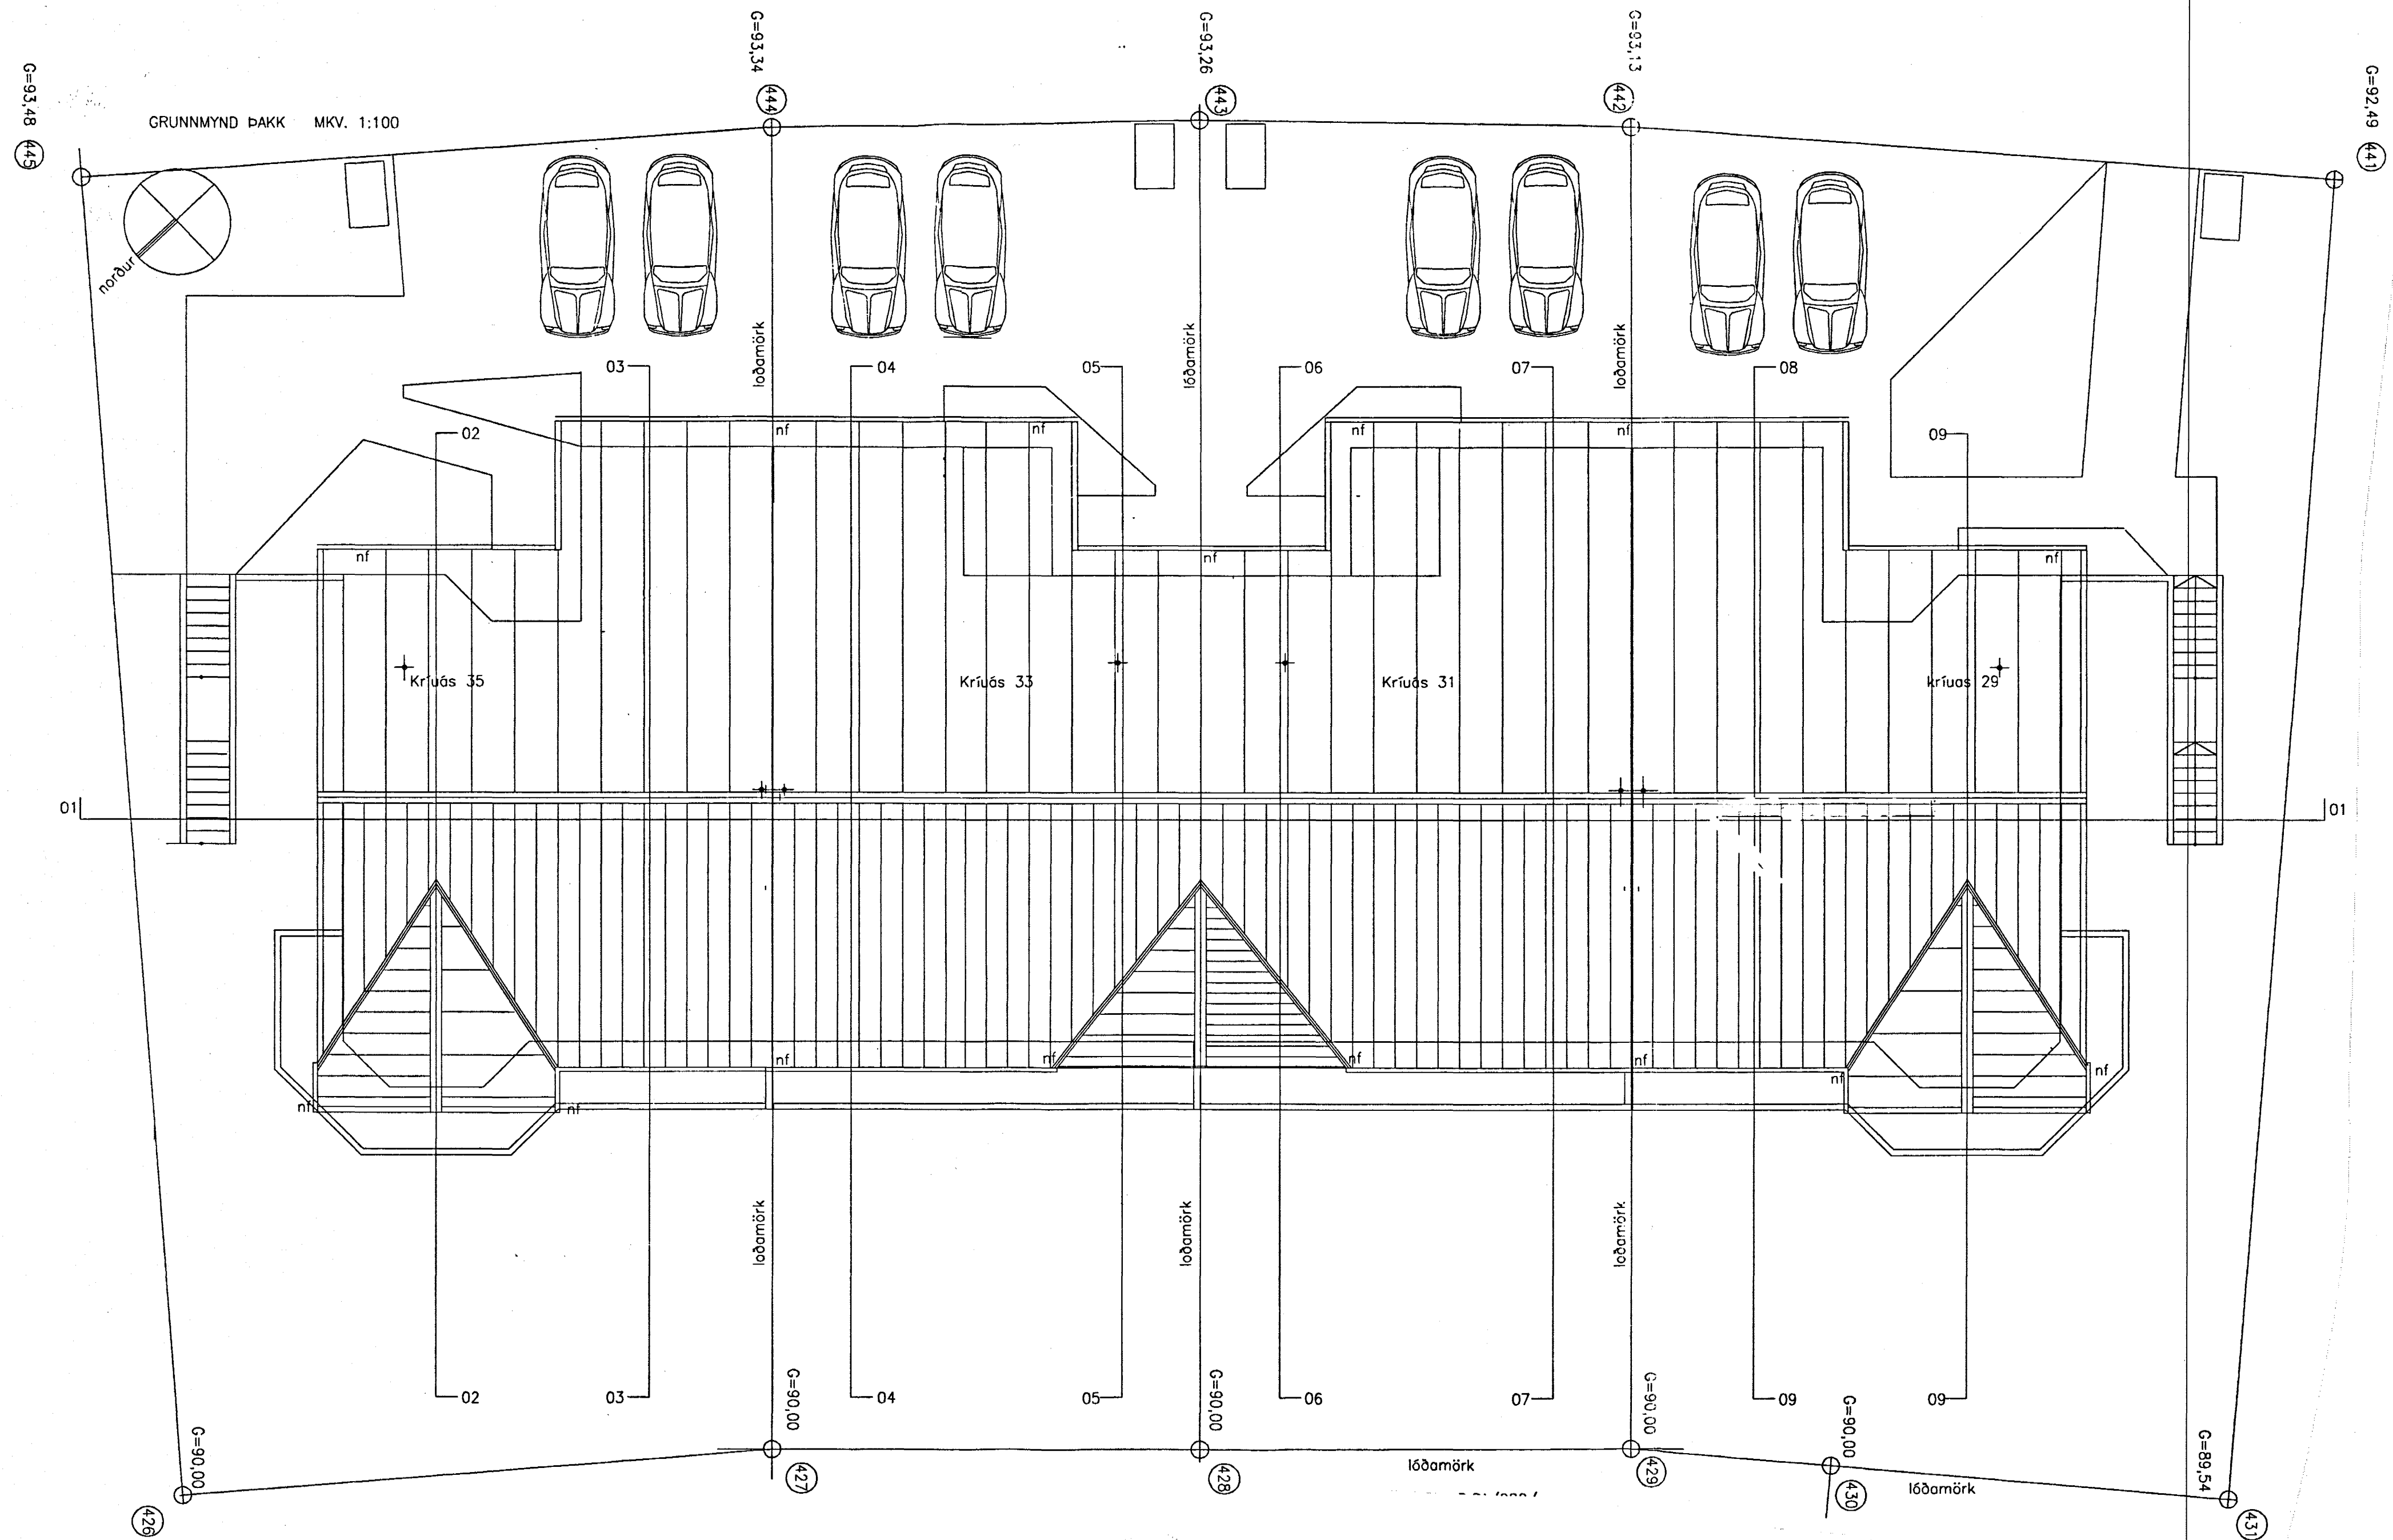

Raðhús - Kriúás 29,31,33,35
220 Hafnarfjörður.
Dags. 10. 05. 2001
Teikning nr.: SA 080/03A
NORÐ-VESTUR ÚTLIT MKV. 1:100
KRIÚÁS 29, 31, 33, 35

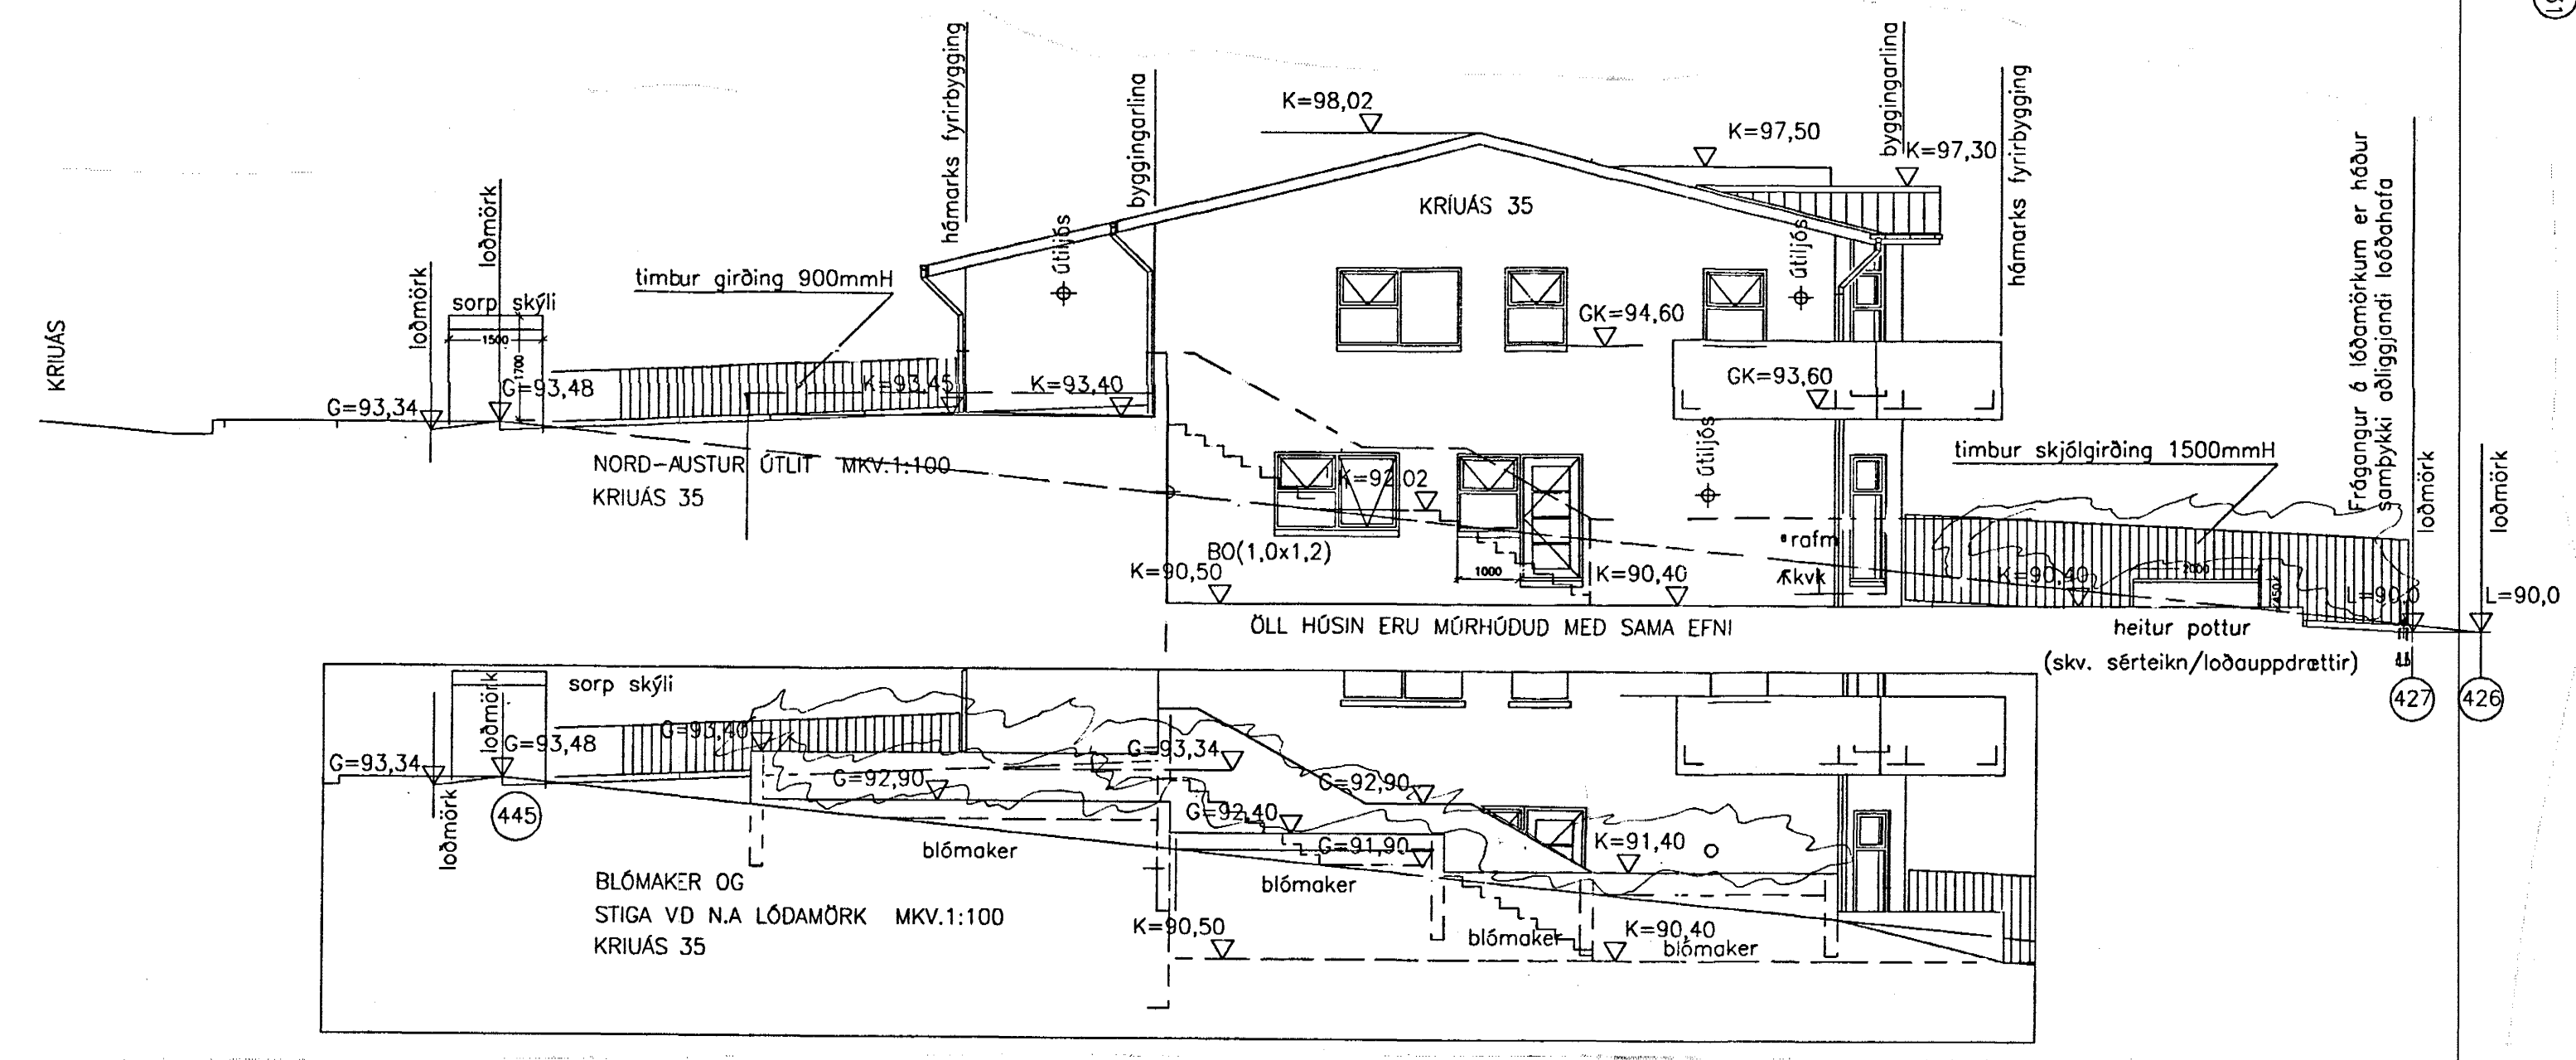

ÞAKGRUNNMYND MKV. 1:100
KRIÚÁS 29, 31, 33 OG 35
BLÓMAKER OG STIGA
VIÐ N.A. LÓÐAMÖRK MKV. 1:100
KRIÚÁS 35

Arkitekt:
sægeimur arkitektar
seaspace a/e/c
Pósthólf 503
Sólvangsvegur 7
220 Hafnarfjörður
565 4210
seaspace@simnet.is

Yfirfarið:
Martin Huntingdon-Williams
arkitekt RIBA / FAI
kt: 130755-8019