


Breytingar:
 A.
 Dags. 10. 05. 2001
 Glugga breytt í glugga og hurð, af sama breidd
 á N.A. gaffli Kríúas 35.

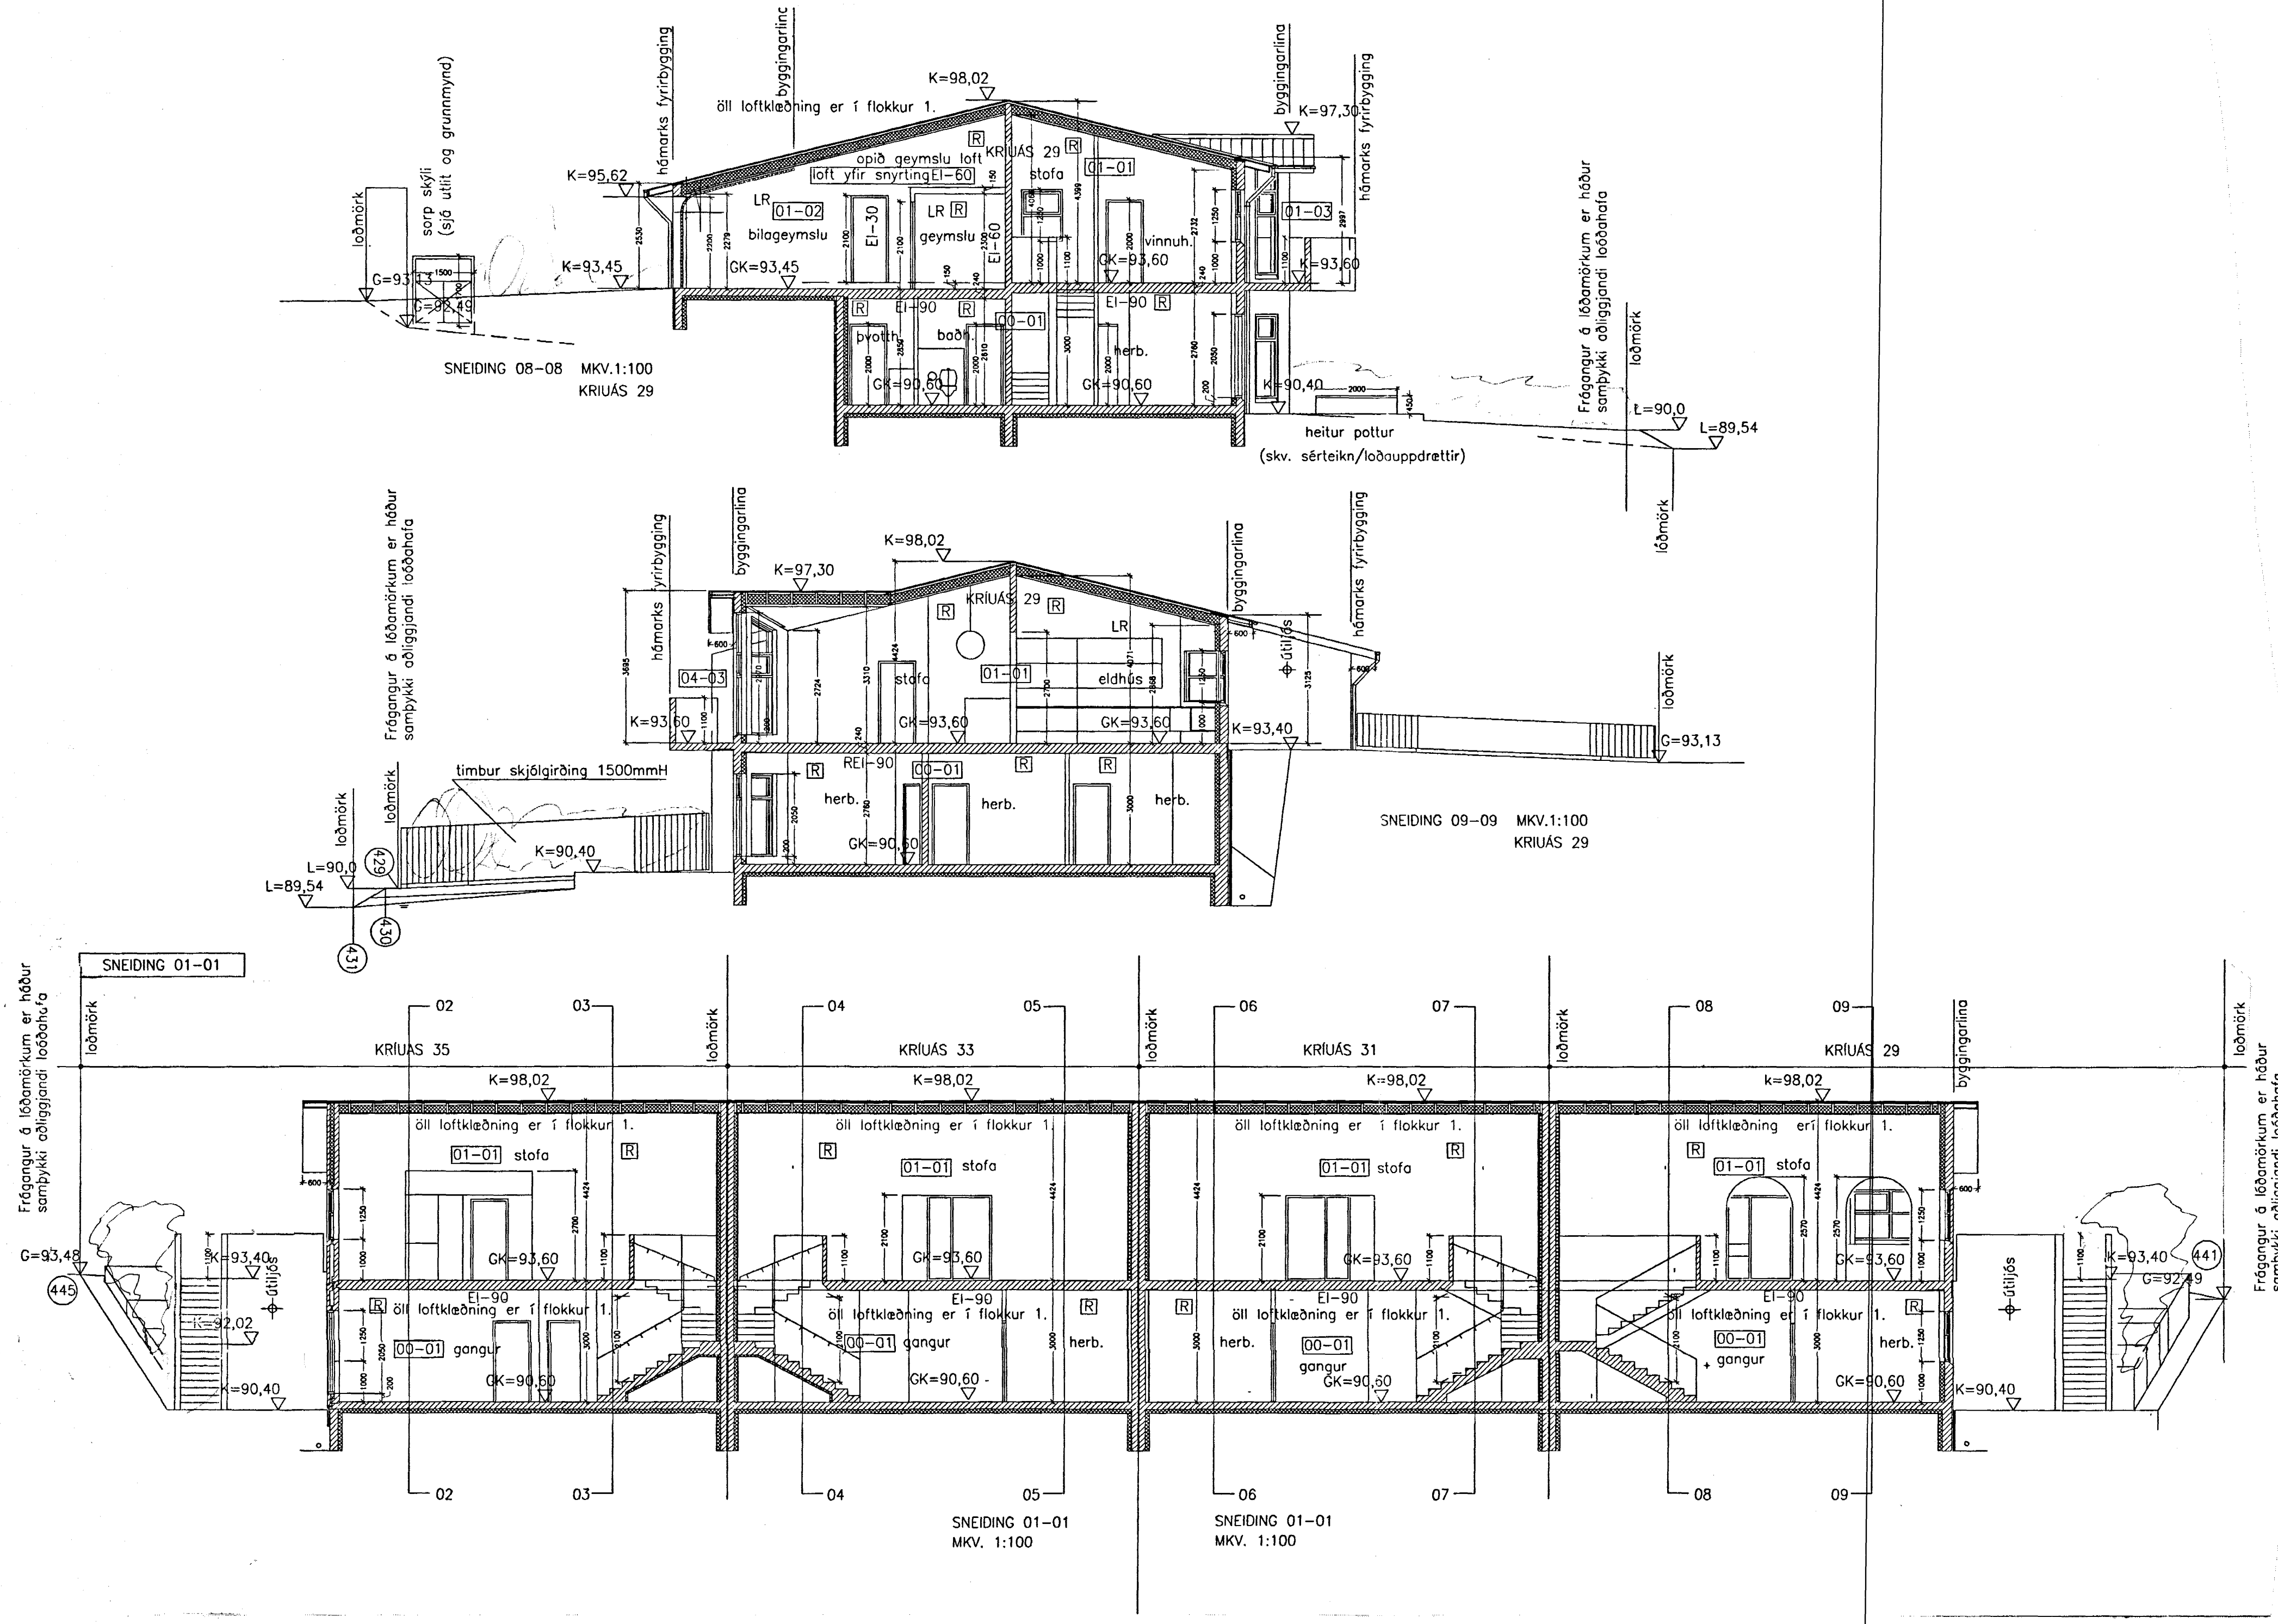

**Raðhús - Kríúas 29,31,33,35
 220 Hafnarfjörður.**
 Dags. 10. 05. 2001
 Teikning nr. : SA 080/06A

SNEIÐING 08-08 MKV. 1:00
 KRIÚAS 29

SNEIÐING 09-09 MKV. 1:100
 KRIÚAS 29

SNEIÐING 01-01 MKV. 1:100
 KRIÚAS 29, 31, 33, 35

Arkitekt:
sægeimur arkitektar
 se a space a / e / c
 Pósthólf 503
 Sólvangvegur 7
 220 Hafnarfjörður
 565 4210
 seospace@simnet.is

Yfirfarið:
 Martin Huntingdon-Williams
 arkitekt RIBA / FAI
 kt: 130755-8019

[Handwritten signature]