SKÝRINGAR:

1. LAGNIR TEKNAR NIÐUR Á STIGA
2. STJÓRNSTÖÐ FYRIR BRUNAVIÐVÖRUNARKERFI FELLA SKAL STJÓRNSTÖÐINA INN AÐ HLUTA

LAGNIR Í GÓLFI

ROAFDÓSIR

HÁTALARI Á VEGG

INNFELLDUR HÁTALARI

TENGIBOX FYRIR HÁTALARAKERFI 200x200x100mm

HLJÓÐSKÁPUR

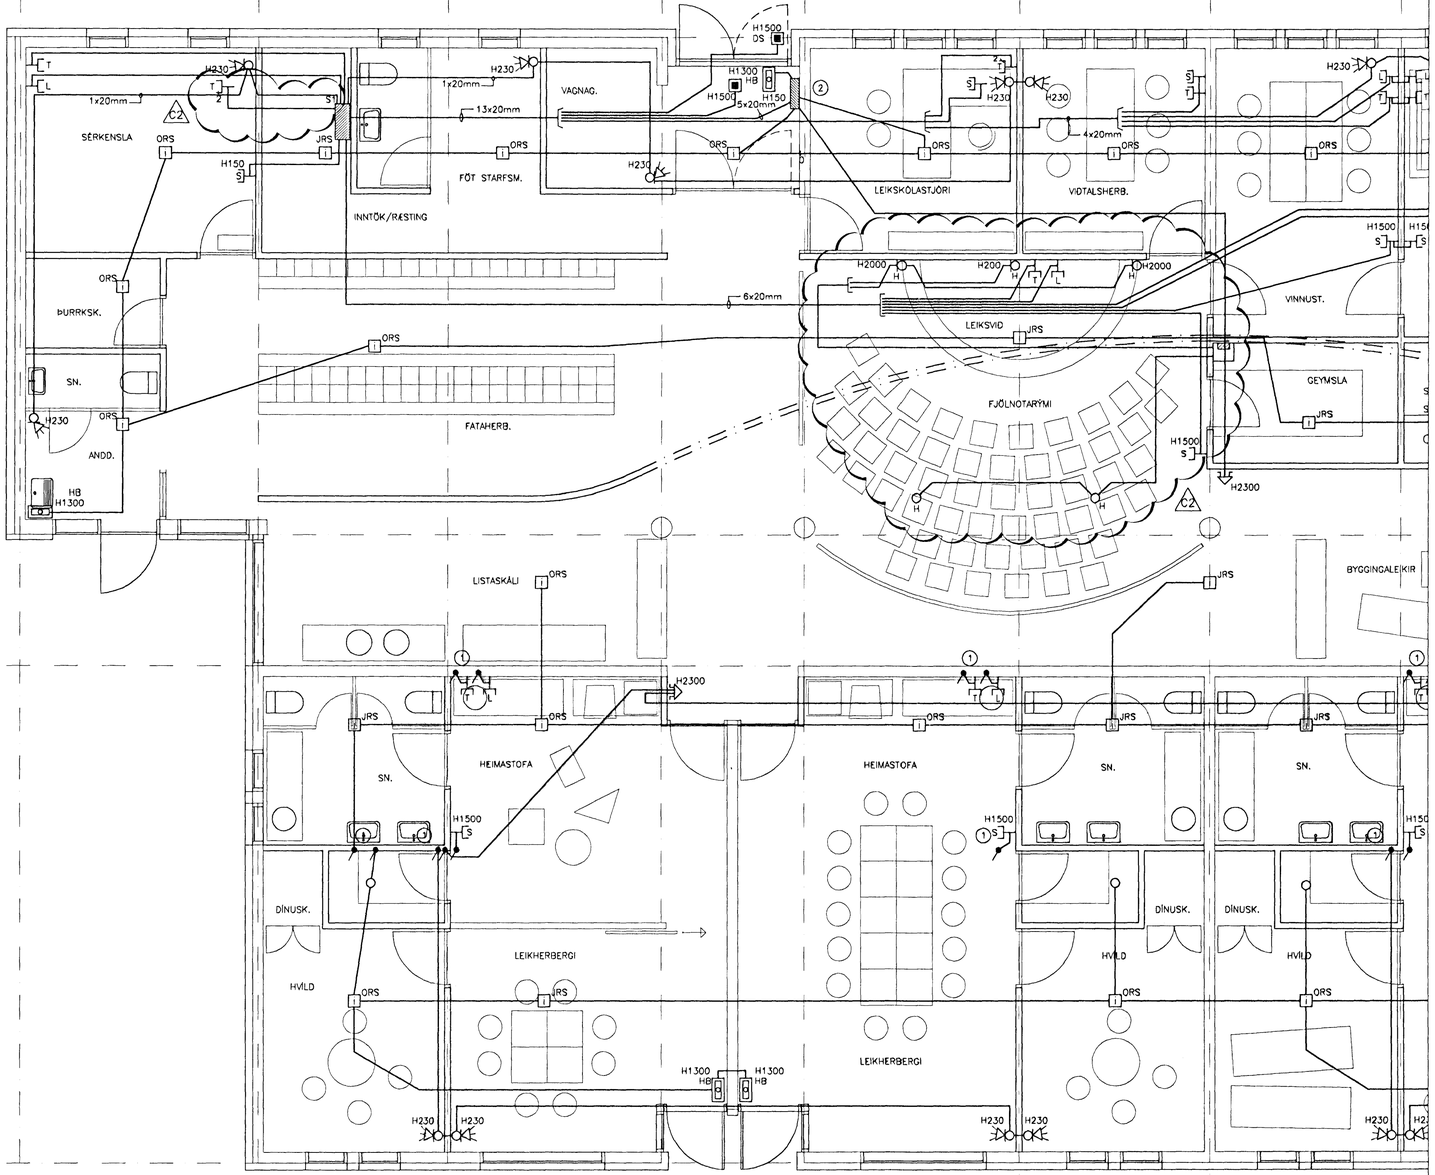

BREYTINGAR				
ÚTG.	DAGS.	BREYTING	HA.	YF.
C2	01.10.00	BÆTT VIÐ LAGNIR	FB	

VERKHLUTI
SMÁSPENNA
1.HÆÐ

KVARÐI 1:50

HANNAÐ	TEIKNAÐ	YFIRF.	ÚTGÁFA
FB	AEJ	FB.	C2

VERKKAUPI
LEIKSKÓLI HAFNARFIRÐI

GÖTUHEITI
KRÍUÁS 2

STAÐUR
HAFNARFIRÐI

Rafhönnun
ÁRMÚLA 42 108 REYKJAVÍK SÍMI 530 8000, SÍMBRÉF 588 8302

TEIKNING NR.	BLAÐ NR.	N. BLAÐ NR.
45-1-10355	10	11
DAGS.	VERK NR.	
08 2000	BF3142	

SAMÞ. Sumarliði Sveinn Sveinsson KENNIT 2809493459

DWG NAME: F:\3142\TEIKNING\GRUNNM\10355-SM.dwg