



Sneiðing r-r mkv. 1:20

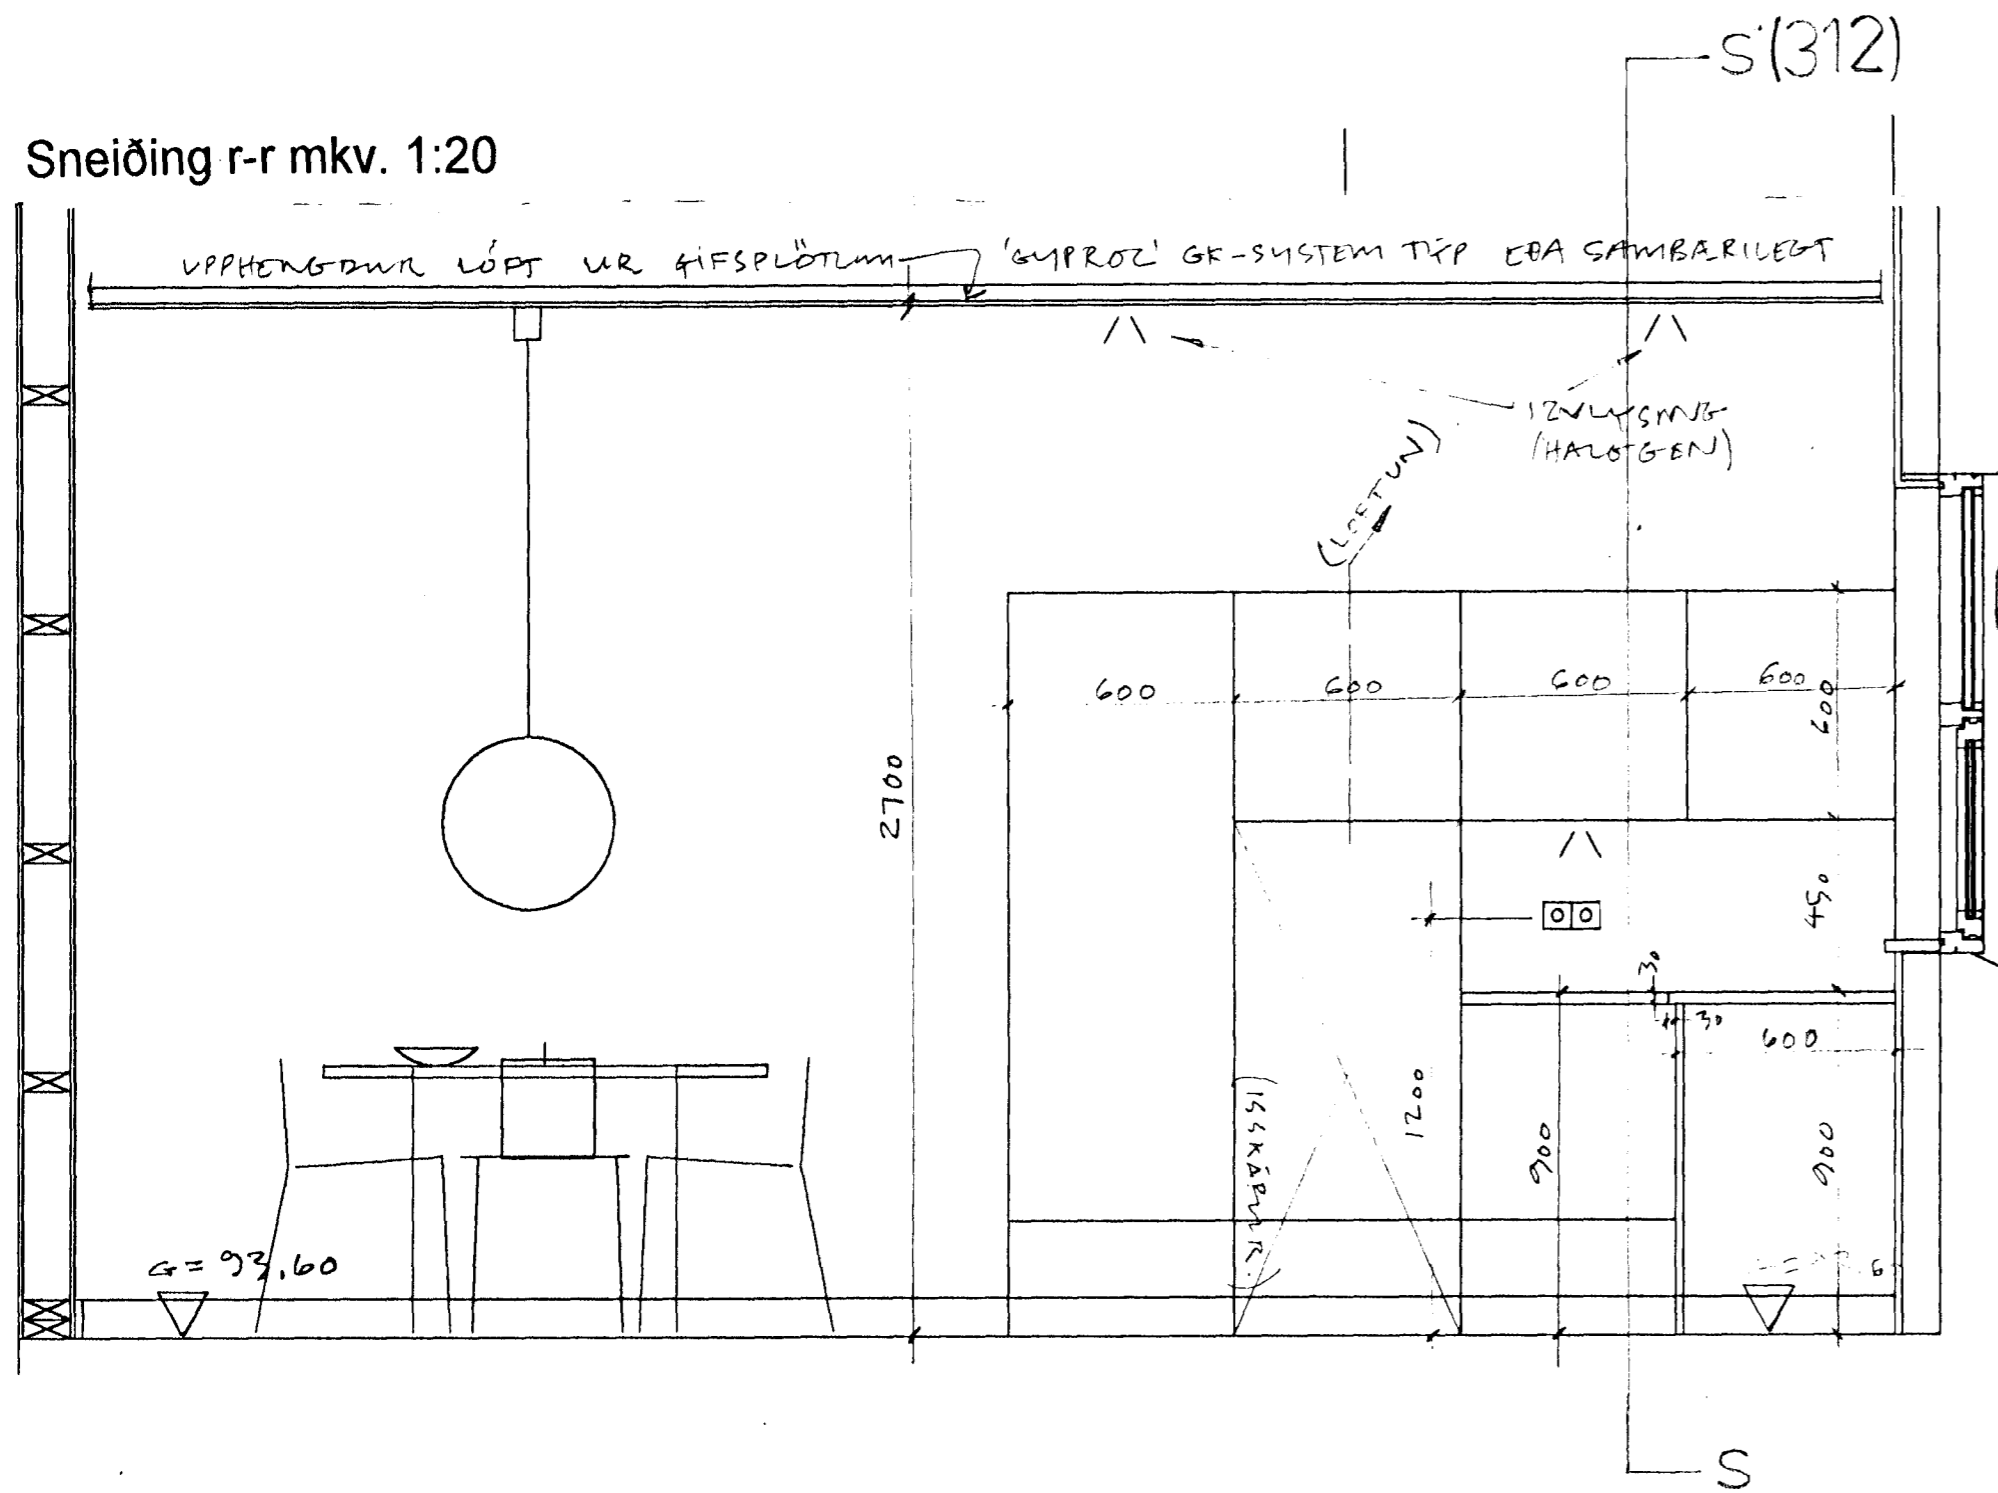


G29

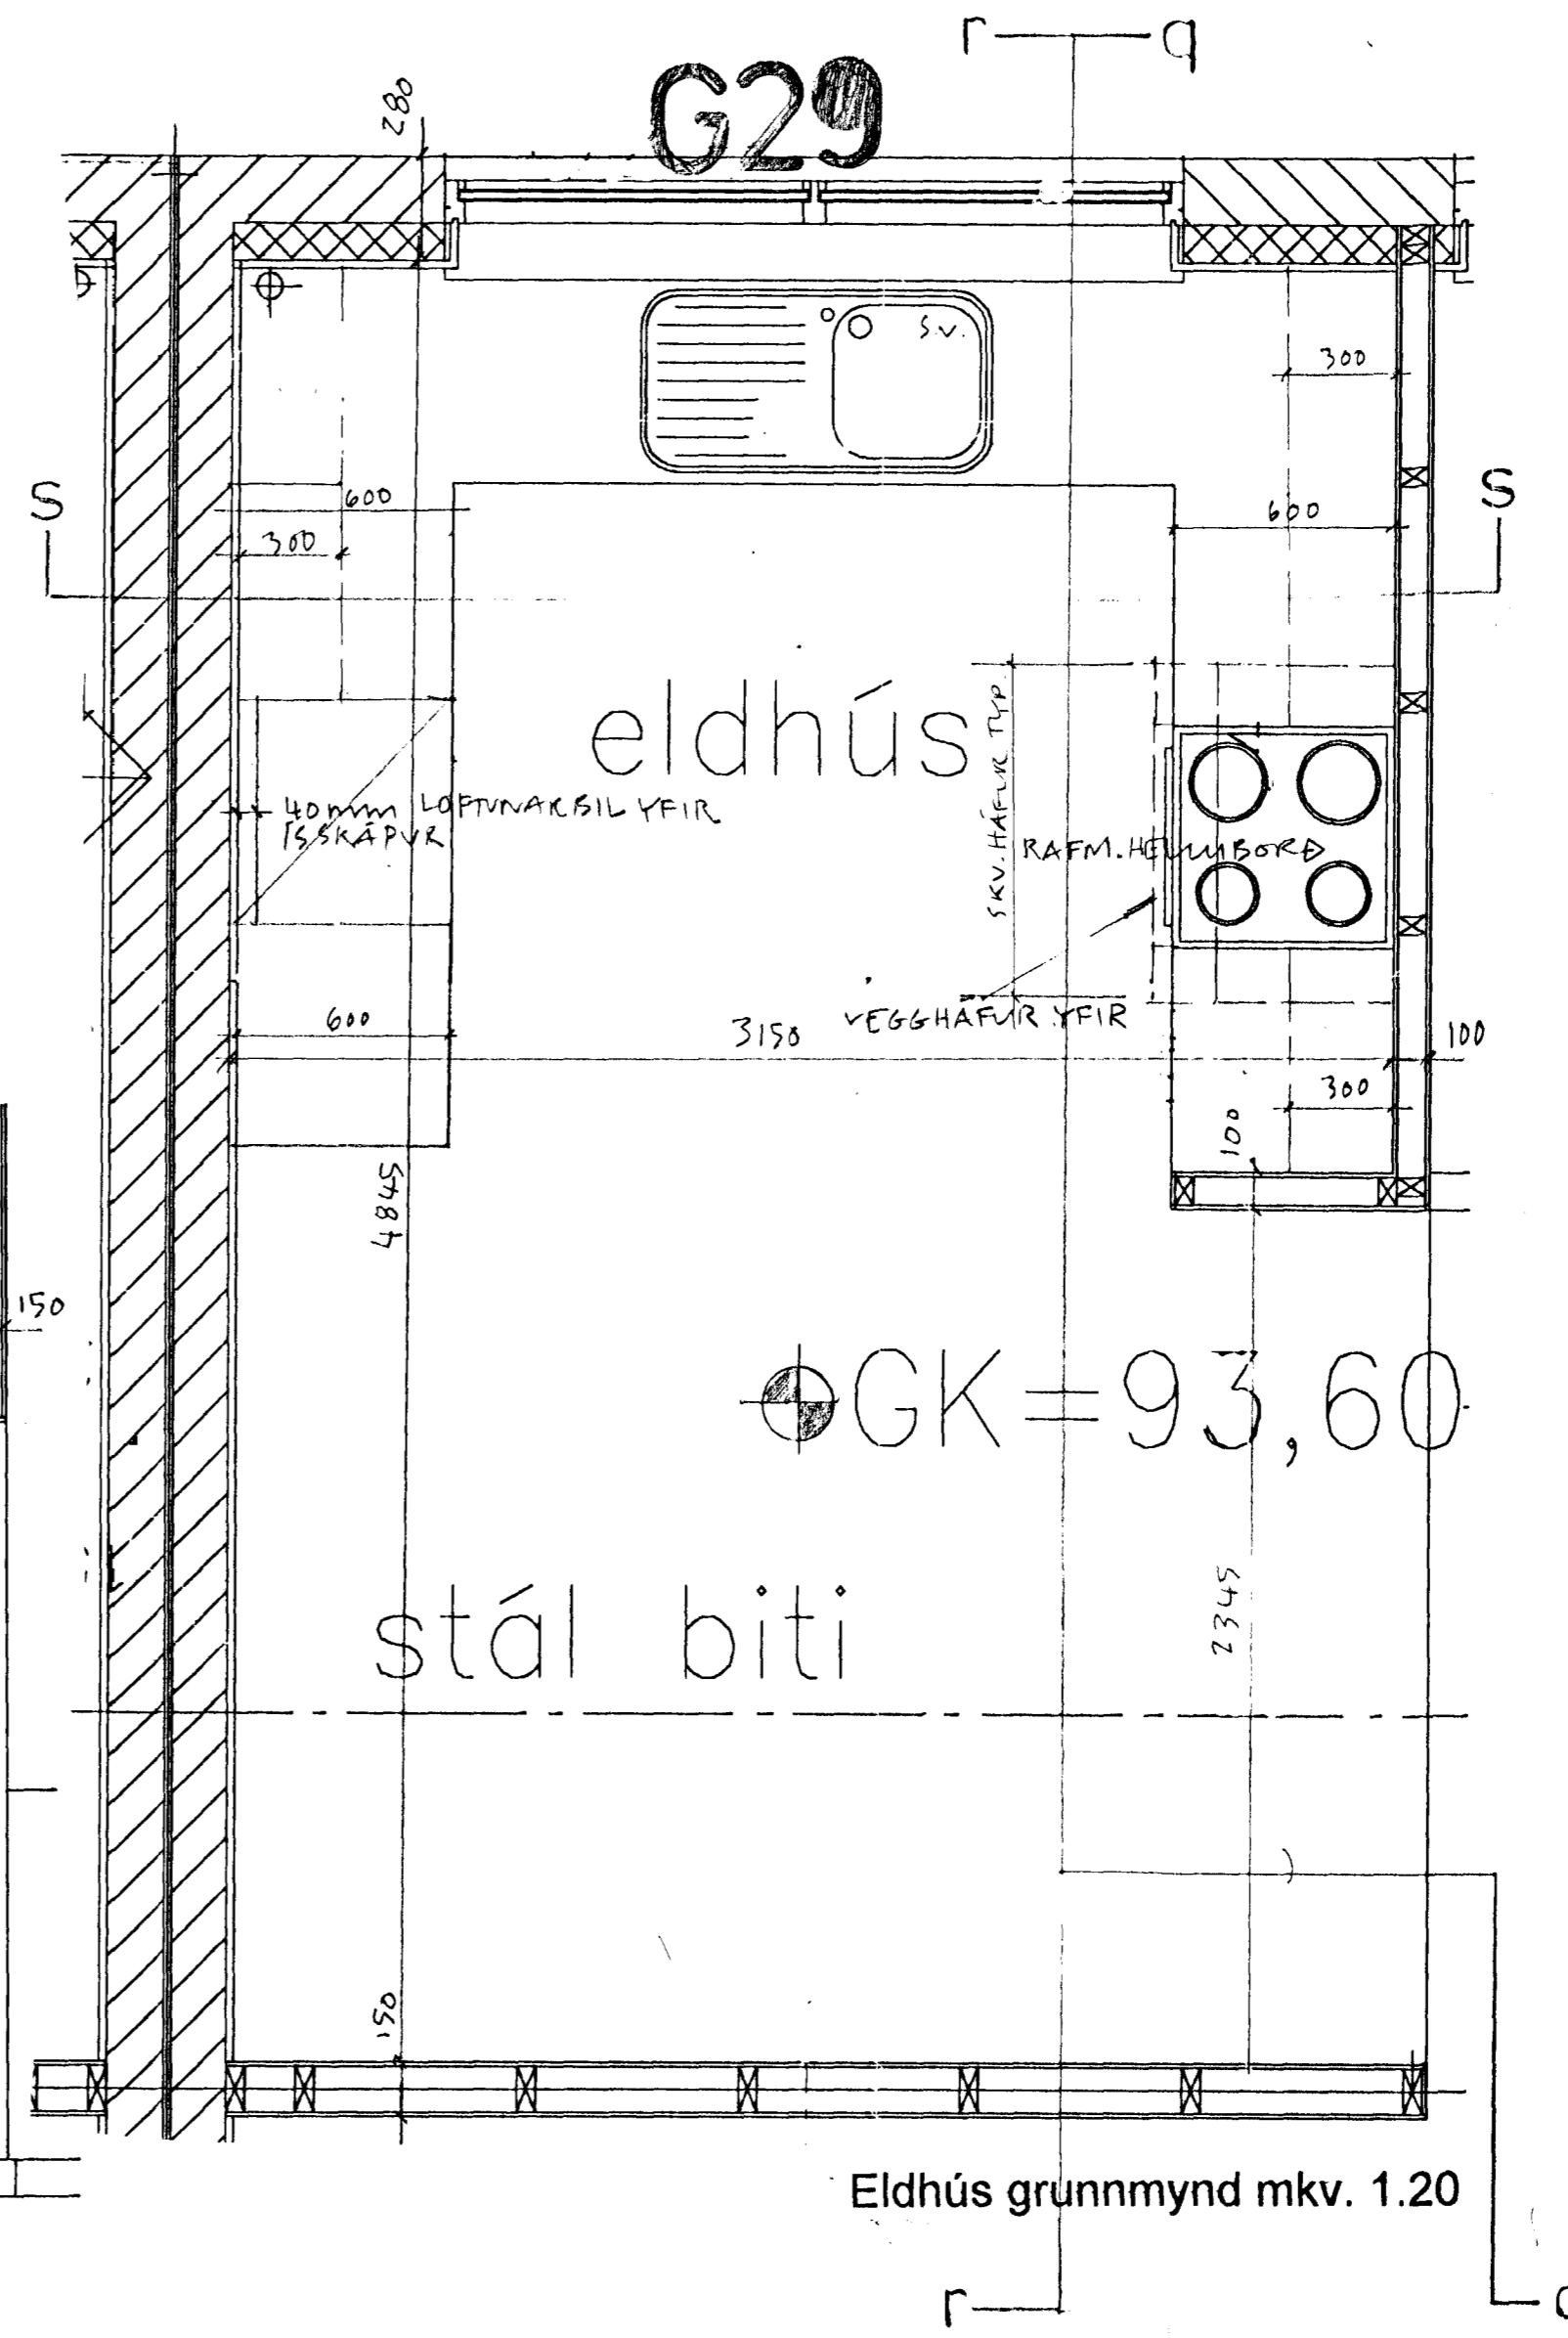

Eldhús grunnmynd mkv. 1:20

Sneiðing q-q mkv. 1:20

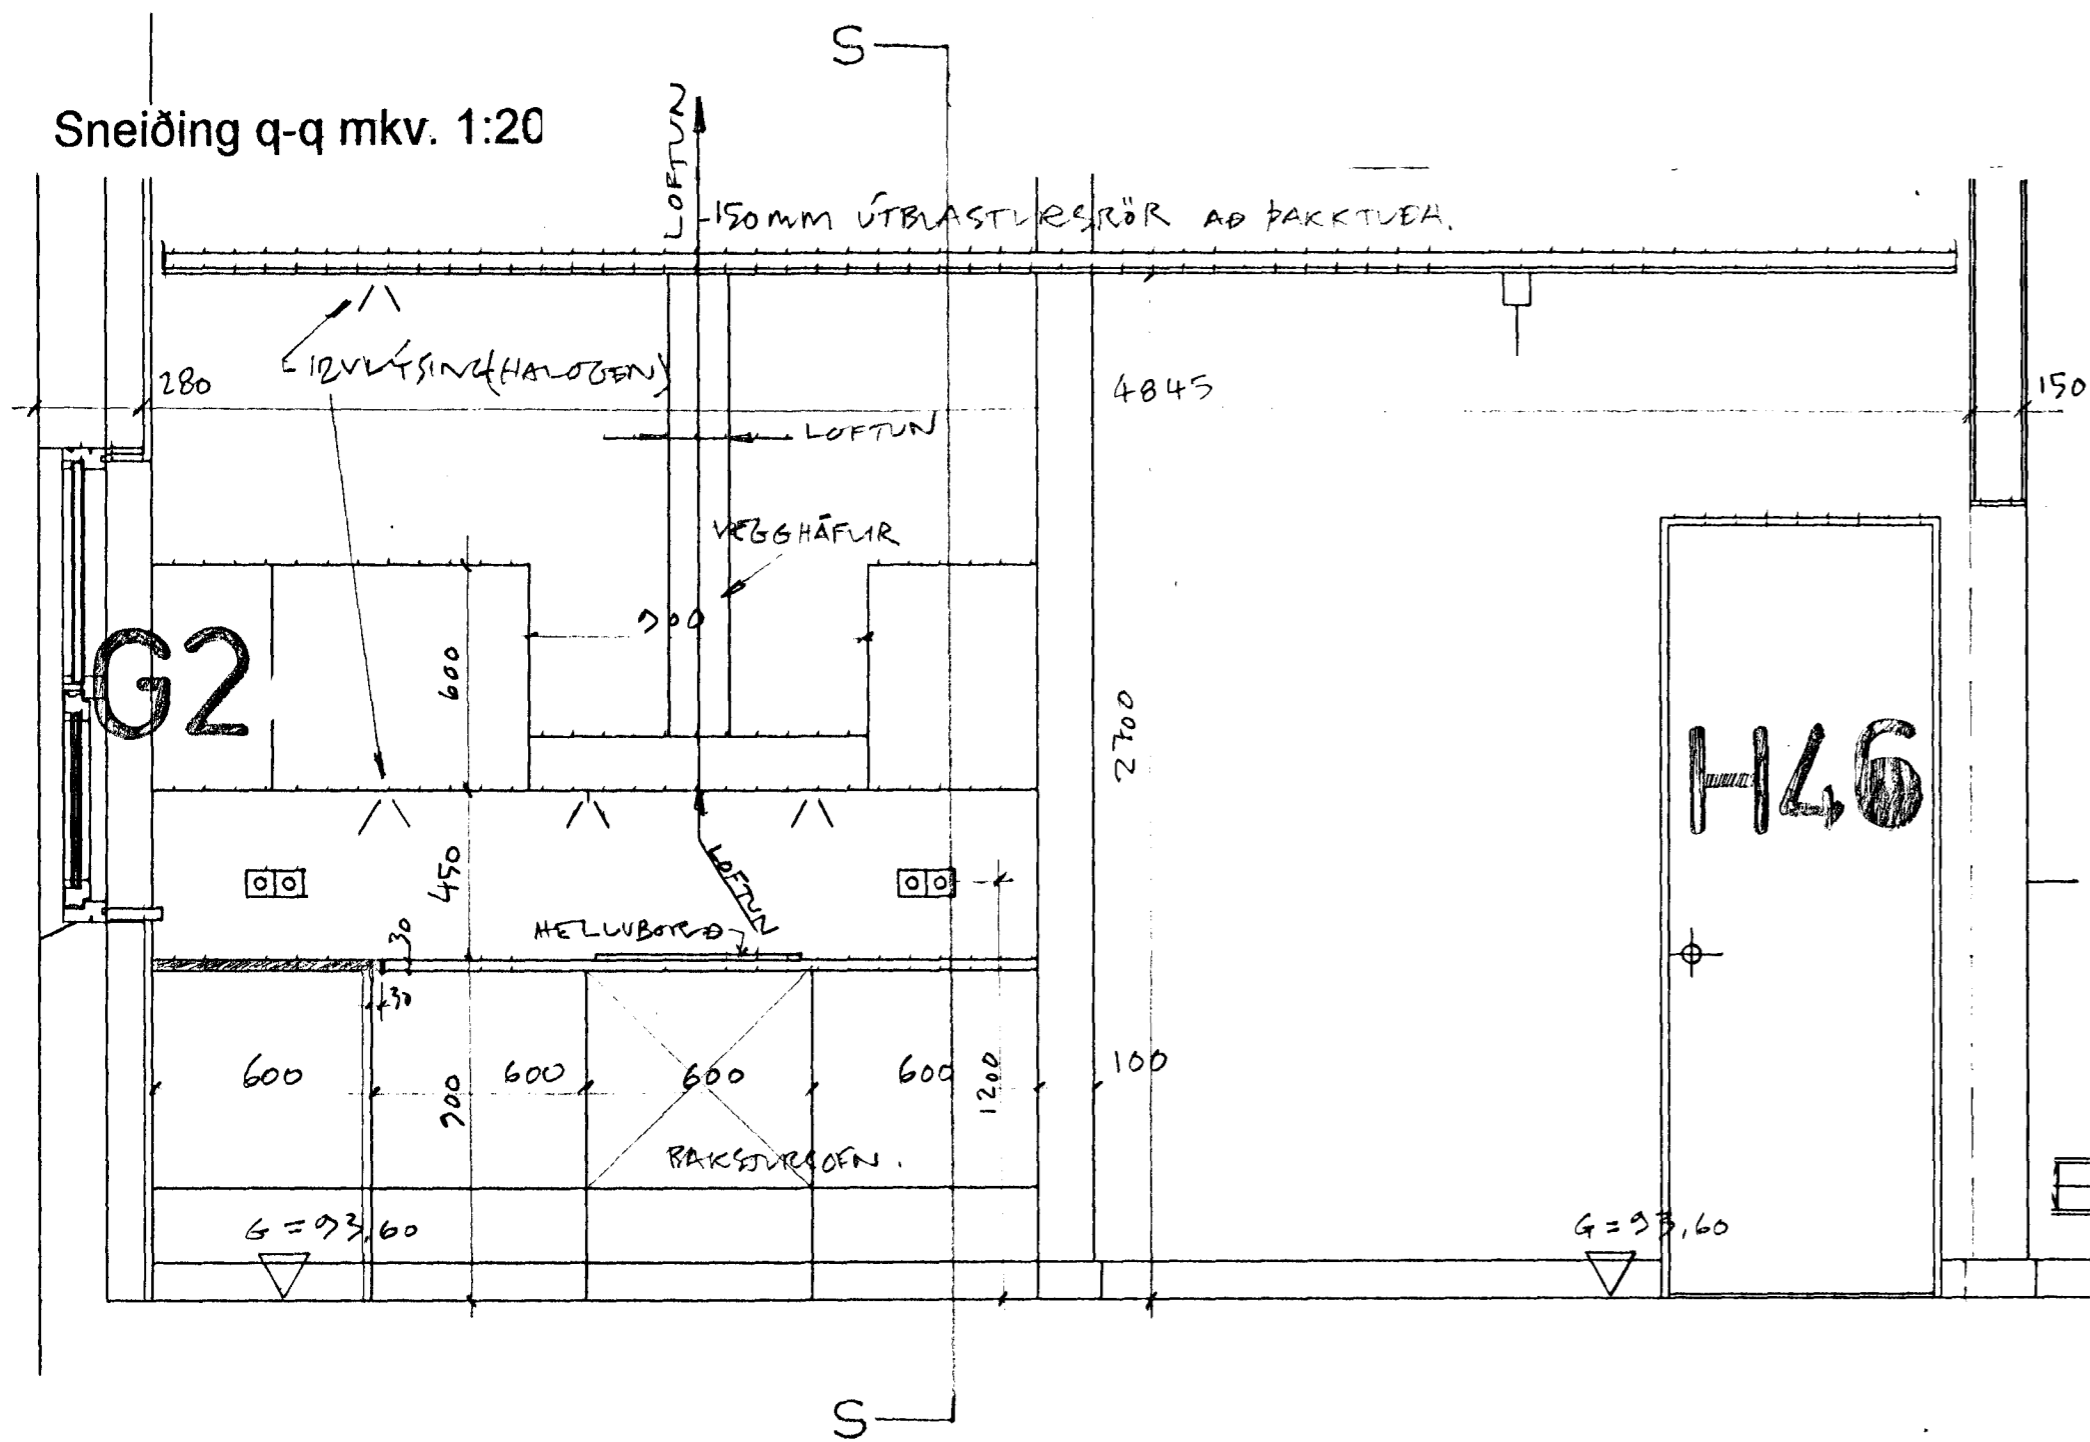

Hæðakota eru í millimetrum, öll önnur mál er í Millimetrum.
 Allar mælingar samkvæmt þessari teikningu skulu athugaðar á byggingarstað. Ósamræmi í teikningum tilkynnist arkitektum strax.
 Öll gluggar og hurðar karmamál skulu tekin á Staðnum.
 Ekki mæla af teikningum

KRÍUÁS 31
 RAÐHÚS
 KRÍUÁS 29-35
 TEIKN: SA 080/ 311
 DAGS 05.11.2001

Eldhús grunnmynd mkv. 1:20
 Sneiðing q-q mkv. 1:20
 Sneiðing r-r mkv. 1:20
 Samþykkt þann 22. JAN. 2007
 Byggingafulltrúinn í Hafnarfirði
 F.h. Sigurbjartur Halldórsson

ARKITEKTAR:
 SÆGEIMUR ARKITEKTAR
 POSTHOLF 503
 220 HAFNARFJÖRÐUR
 565 4210 GSM 869 8824
 seaspace@simnet.is

MARTEINN HUNTINGDON-WILLIAMS
 ARKITEKT RIBA/FAI
 Kl. 130755801
 ©sægeimur arkitektar2001