

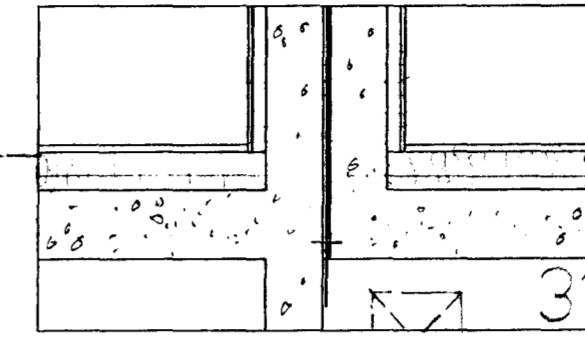


Sneiðing d1-d1 mkv. 1:20

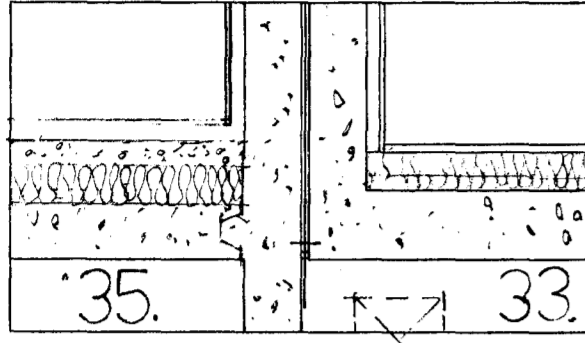

Sneiðing d2-d2 mkv. 1:20

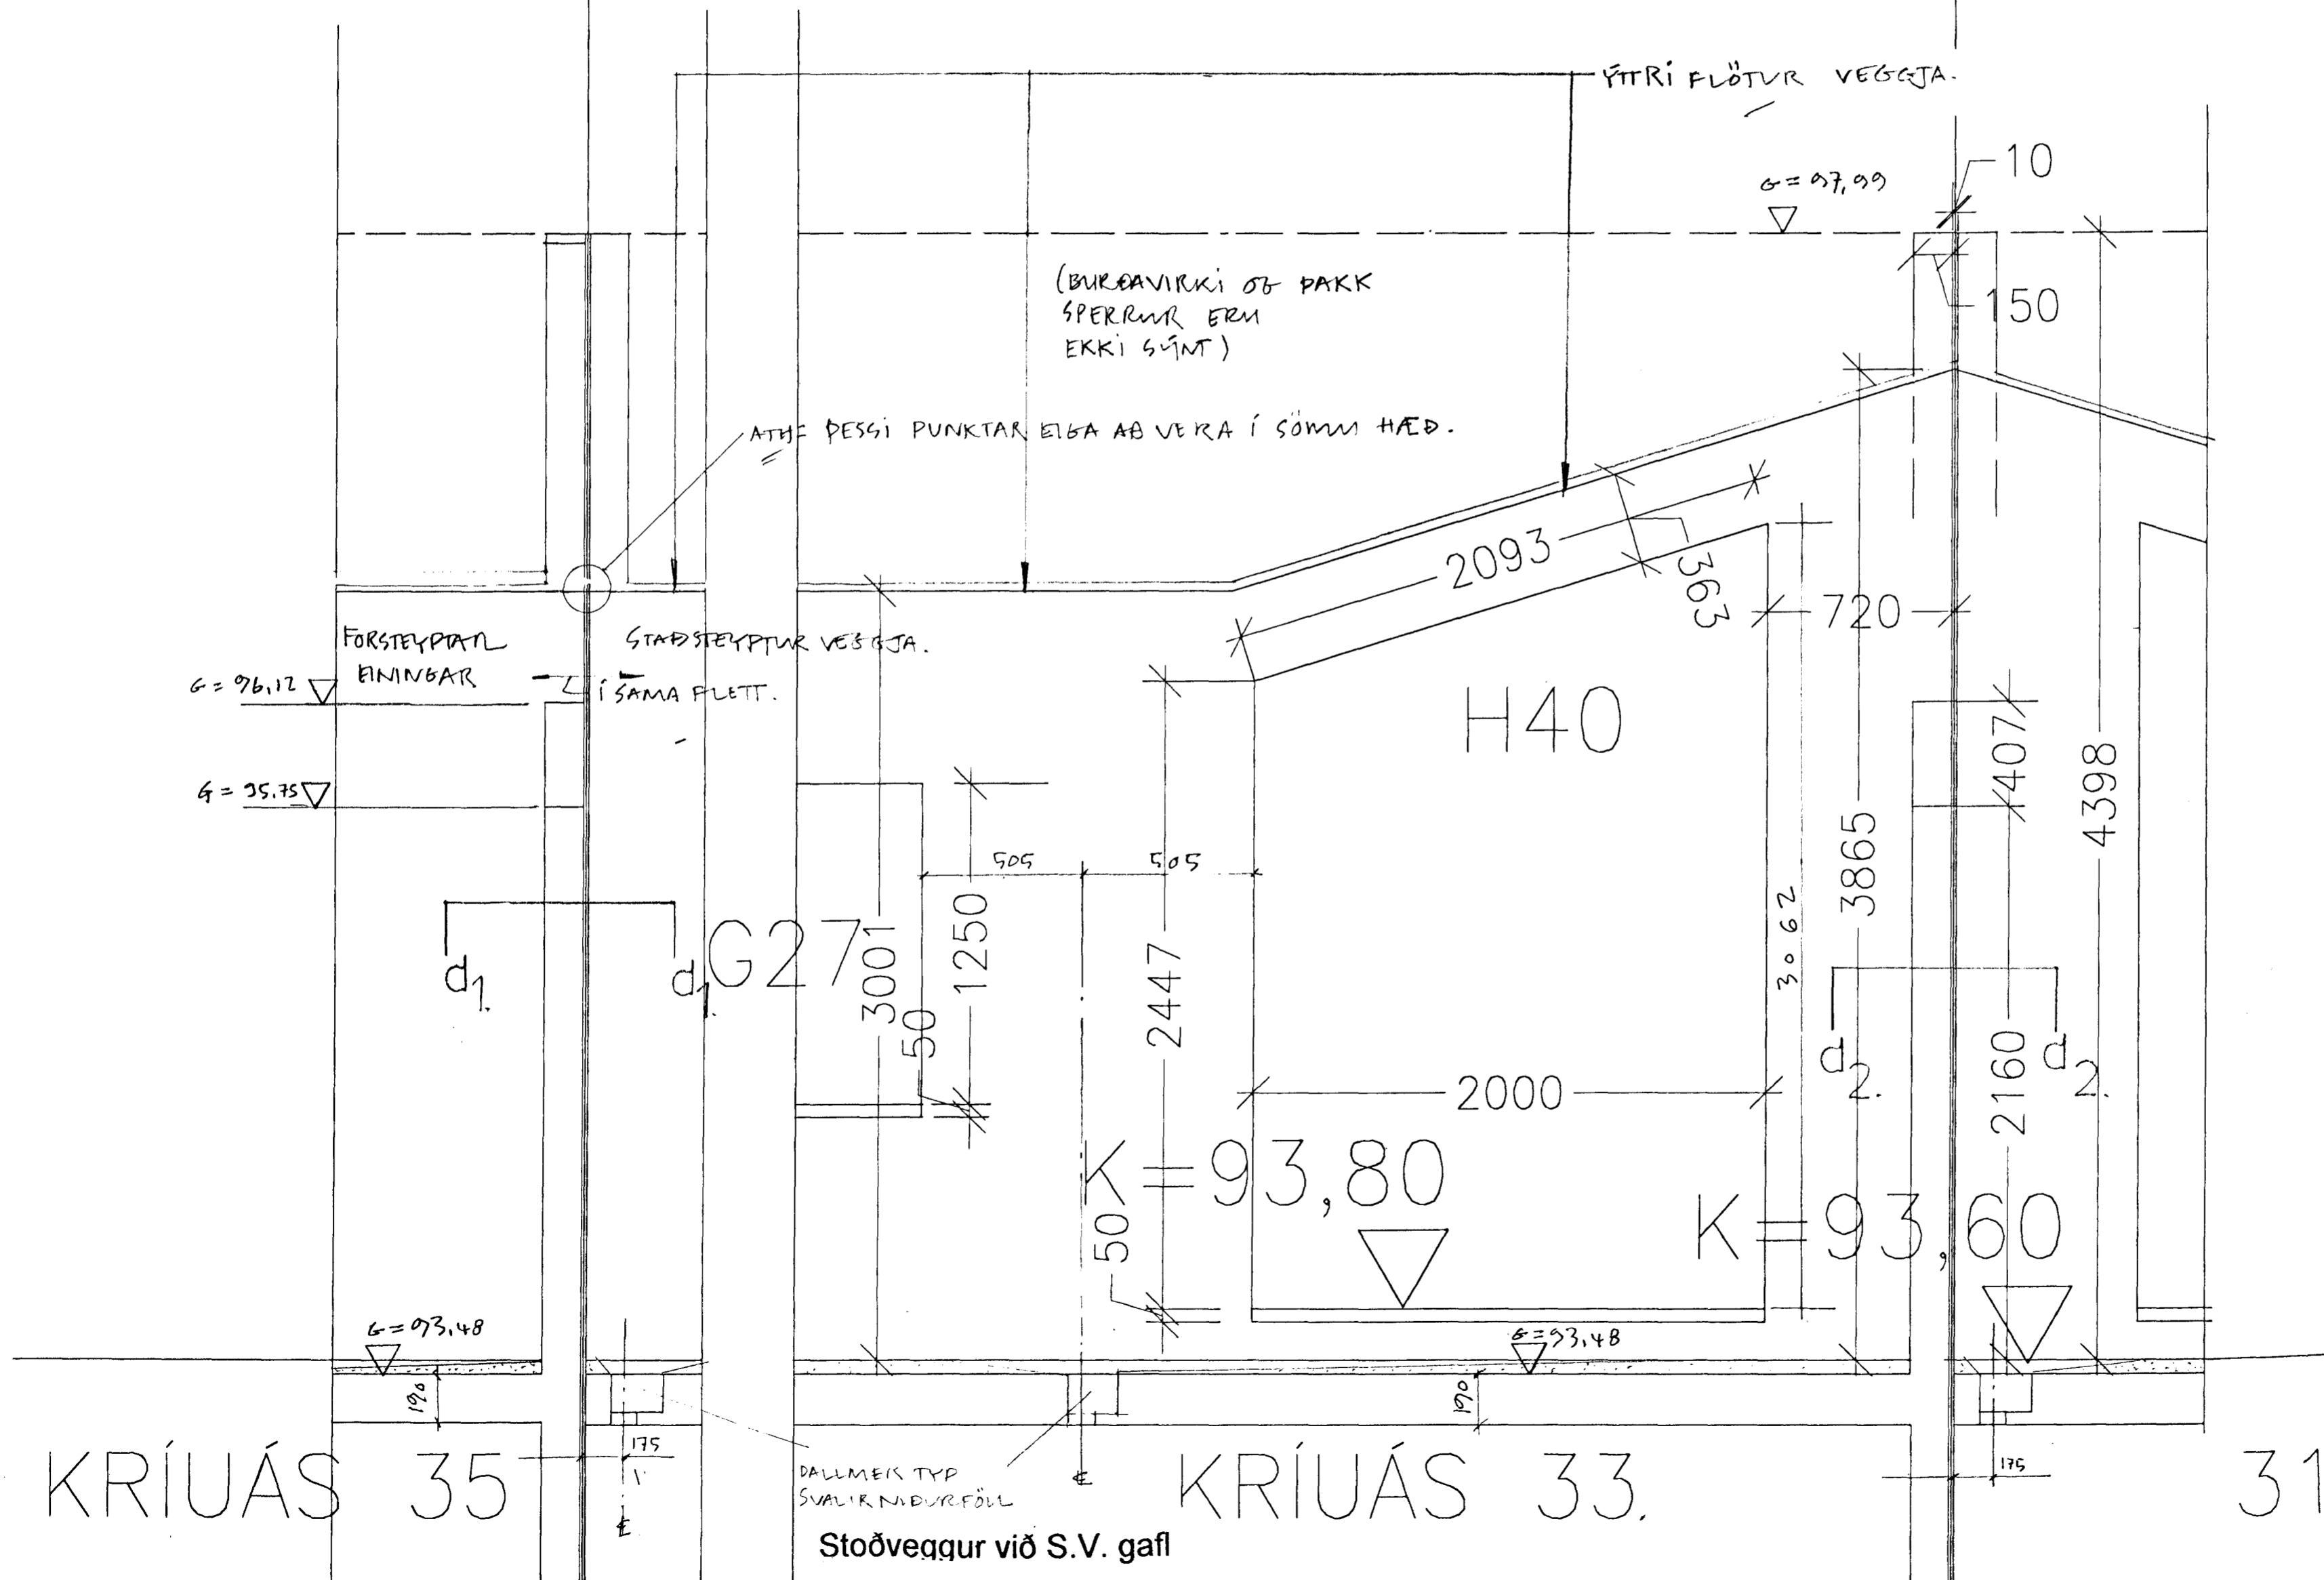

Hæðakota eru í millimetrum, öll önnur mál er í Millimetrum.

Allar mælingar samkvæmt þessari teikningu skulu athugaðar á byggingarstað. Ósamræmi í teikningum tilkynnist arkitektum strax.

Öll gluggar og hurðar karmamál skulu tekin á Staðnum. Ekki mæla af teikningum

KRÍUÁS 33

RADHÚS
KRÍUÁS 29-35

TEIKN: SA 080/ 406

DAGS 05.11.2001

Sneiðing d1-d1 mkv. 1:20
Sneiðing d2-d2 mkv. 1:20


22 JAN. 2002

Byggingafulltrúinn í Hafnarfirði:
F.h. Sigurbjartur Halldórsson

ARKITEKTAR:
SÆGEIMUR ARKITEKTAR
POSTHOLF 503
220 HAFNARFJÖRÐUR
565 4210 GSM 869 8824
seaspace@simnet.is

MARTEINN HUNTINGDON-WILLIAMS
ARKITEKT RIBA/FAI
Kl. 130755801

©sægeimur arkitektar2001