


S.A. útlit mkv. 1:50

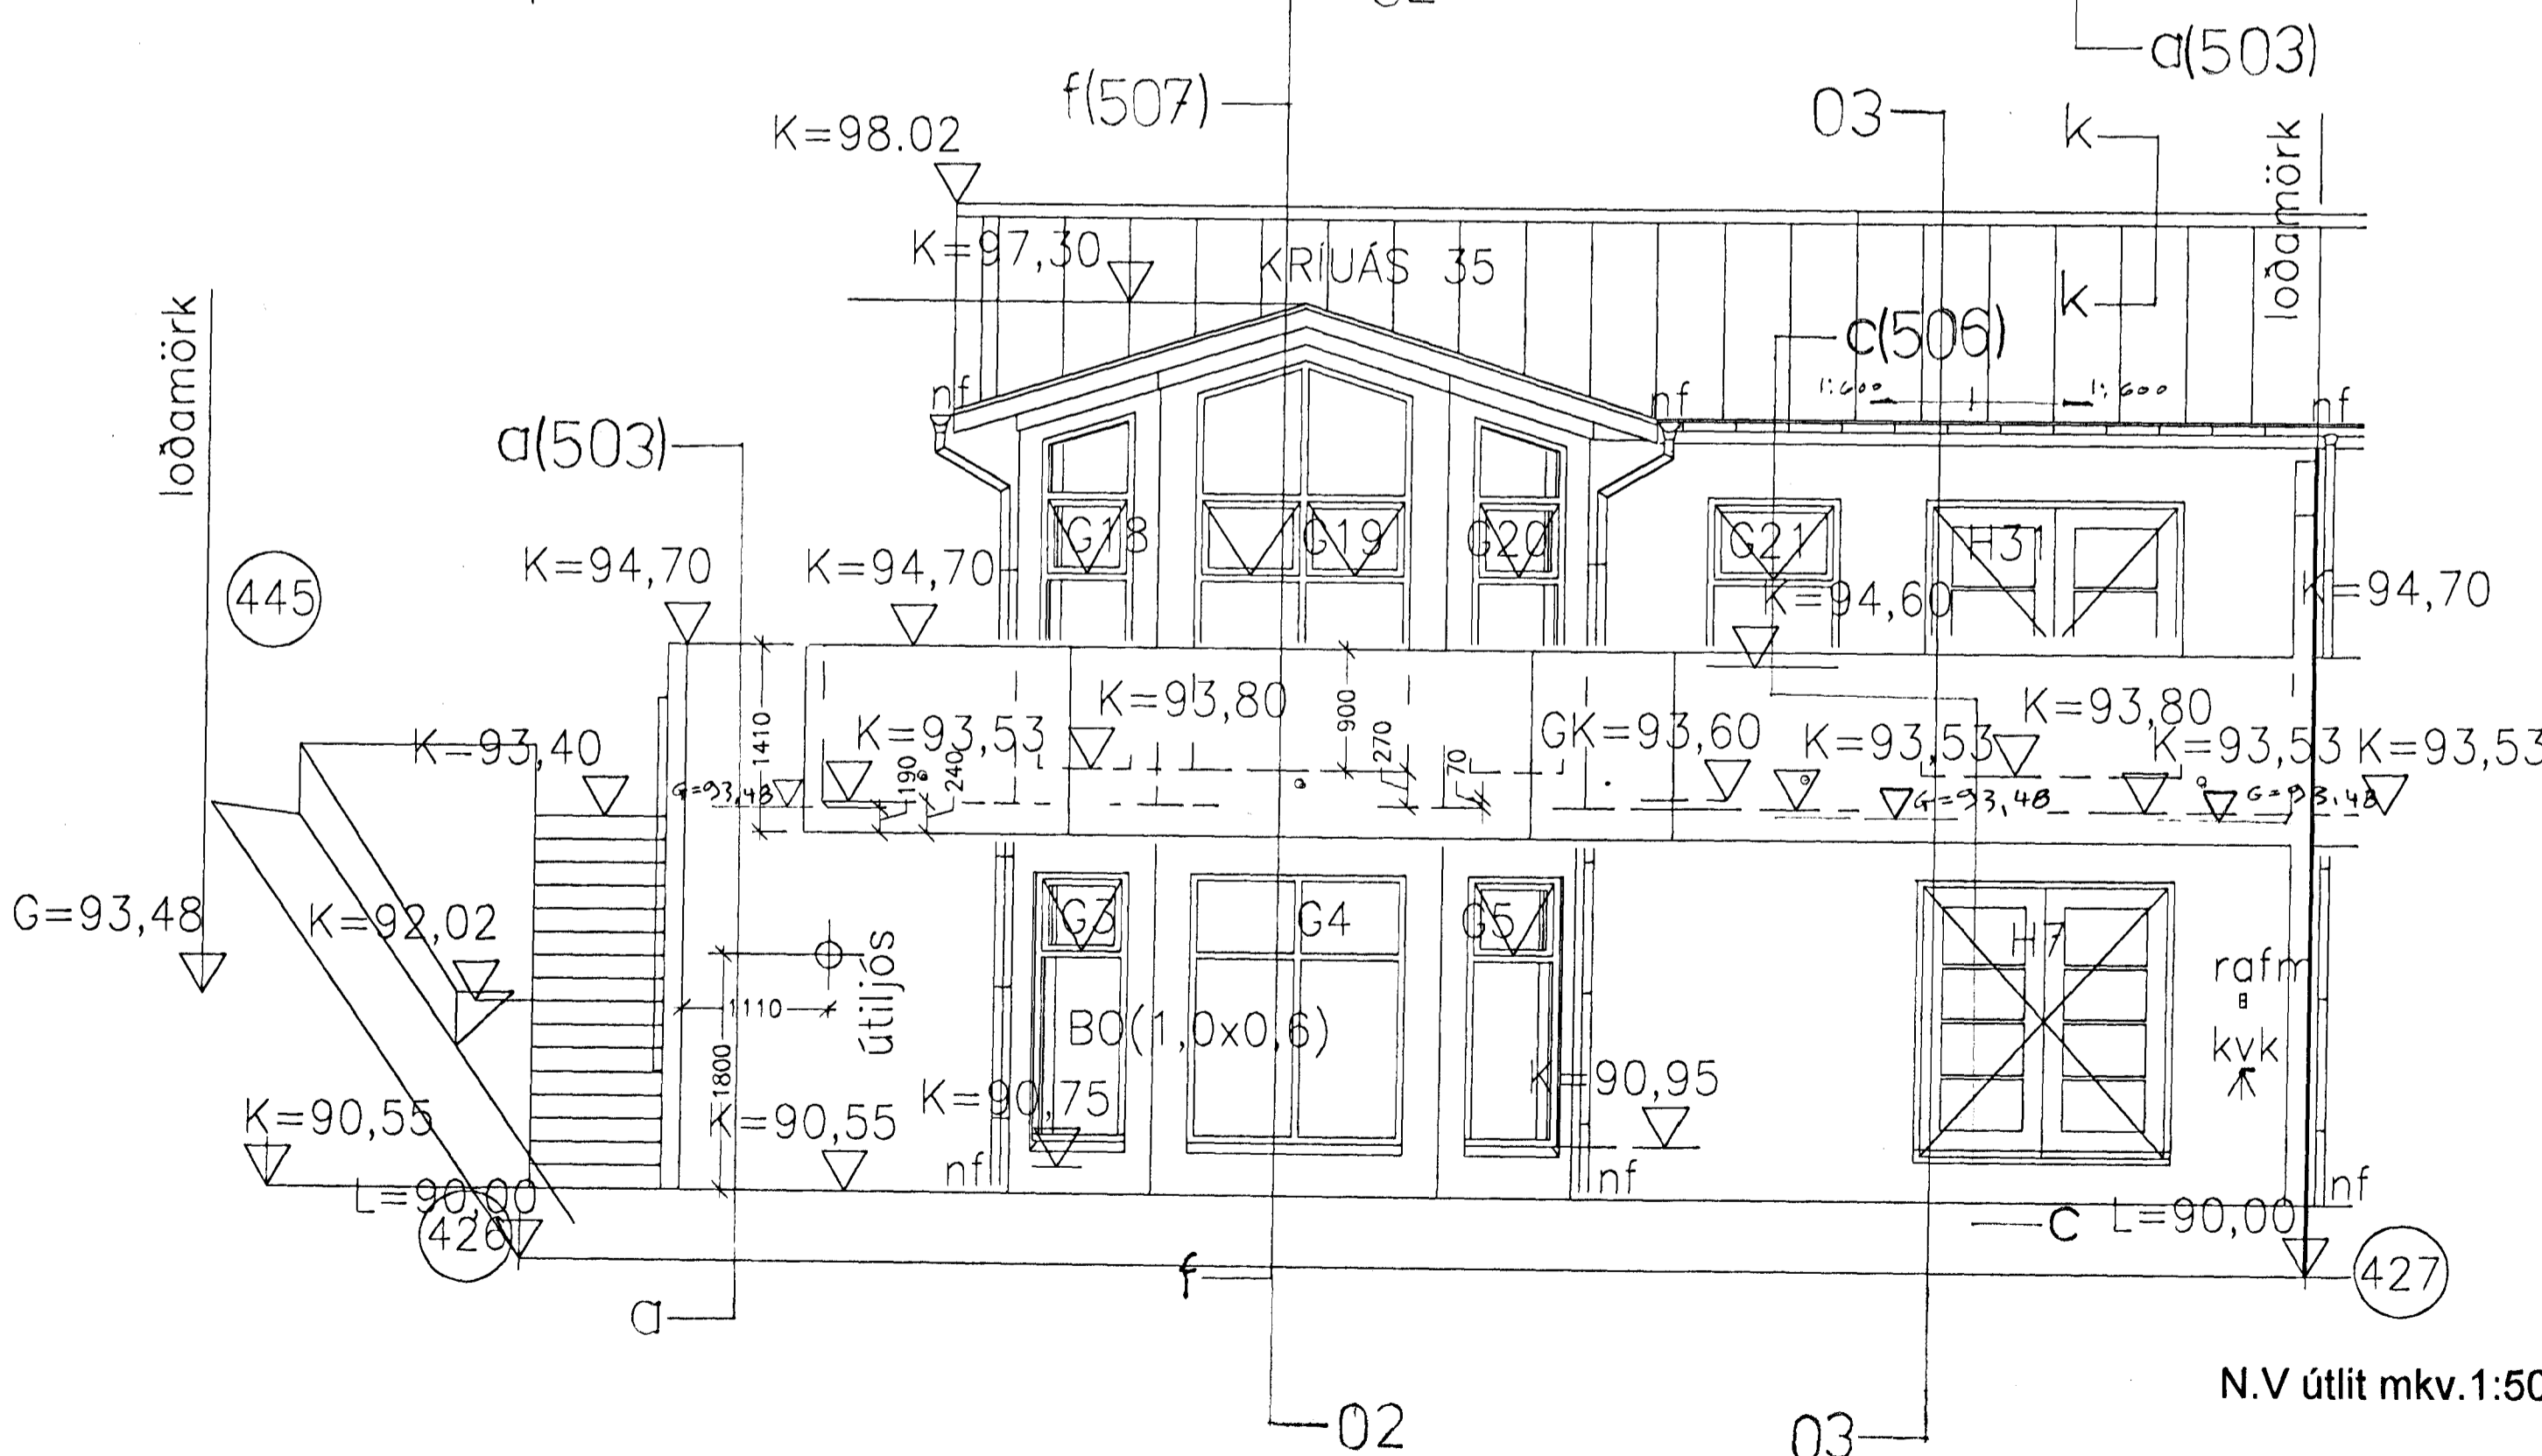

N.V. útlit mkv. 1:50

Ef samliggjandi raðhúsaeyningar eru ekki byggðar á sama tíma skal þessi veggur vera klæddur að utan með bráðabirgða einangrunar veðurhlíf.

Hæðakota eru í millimetrum, öll önnur mál er í Millimetrum.
 Allar mælingar samkvæmt þessari teikningu skulu athugaðar á byggingarstað. Ósamræmi í teikningum tilkynnist arkitektum strax.
 Öll gluggar og hurðar karmamál skulu tekin á Staðnum.
 Ekki mæla af teikningum

KRÍUÁS 35
 RAÐHÚS
 KRÍUÁS 29-35

TEIKN: SA 080/ 502
 DAGS 05.11.2001
 S.A. útlit mkv. 1:50
 N.V. útlit mkv. 1:50

Sampykkt þann
 22 JAN. 2002
 Byggingafulltrúinn í Hamarfirði
 F.h. Sigurbjartur Halldórsson

ARKITEKTAR:
 SÆGEIMUR ARKITEKTAR
 POSTHOLF 503
 220 HAFNARFJÖRÐUR
 565 4210 GSM 869 8824
 seaspace@simnet.is

MARTEINN HUNTINGDON-WILLIAMS
 ARKITEKT RIBA/FAI
 Kt. 130755801
 ©sægeimur arkitektar2001