


Sneiðing n-n mkv. 1:20

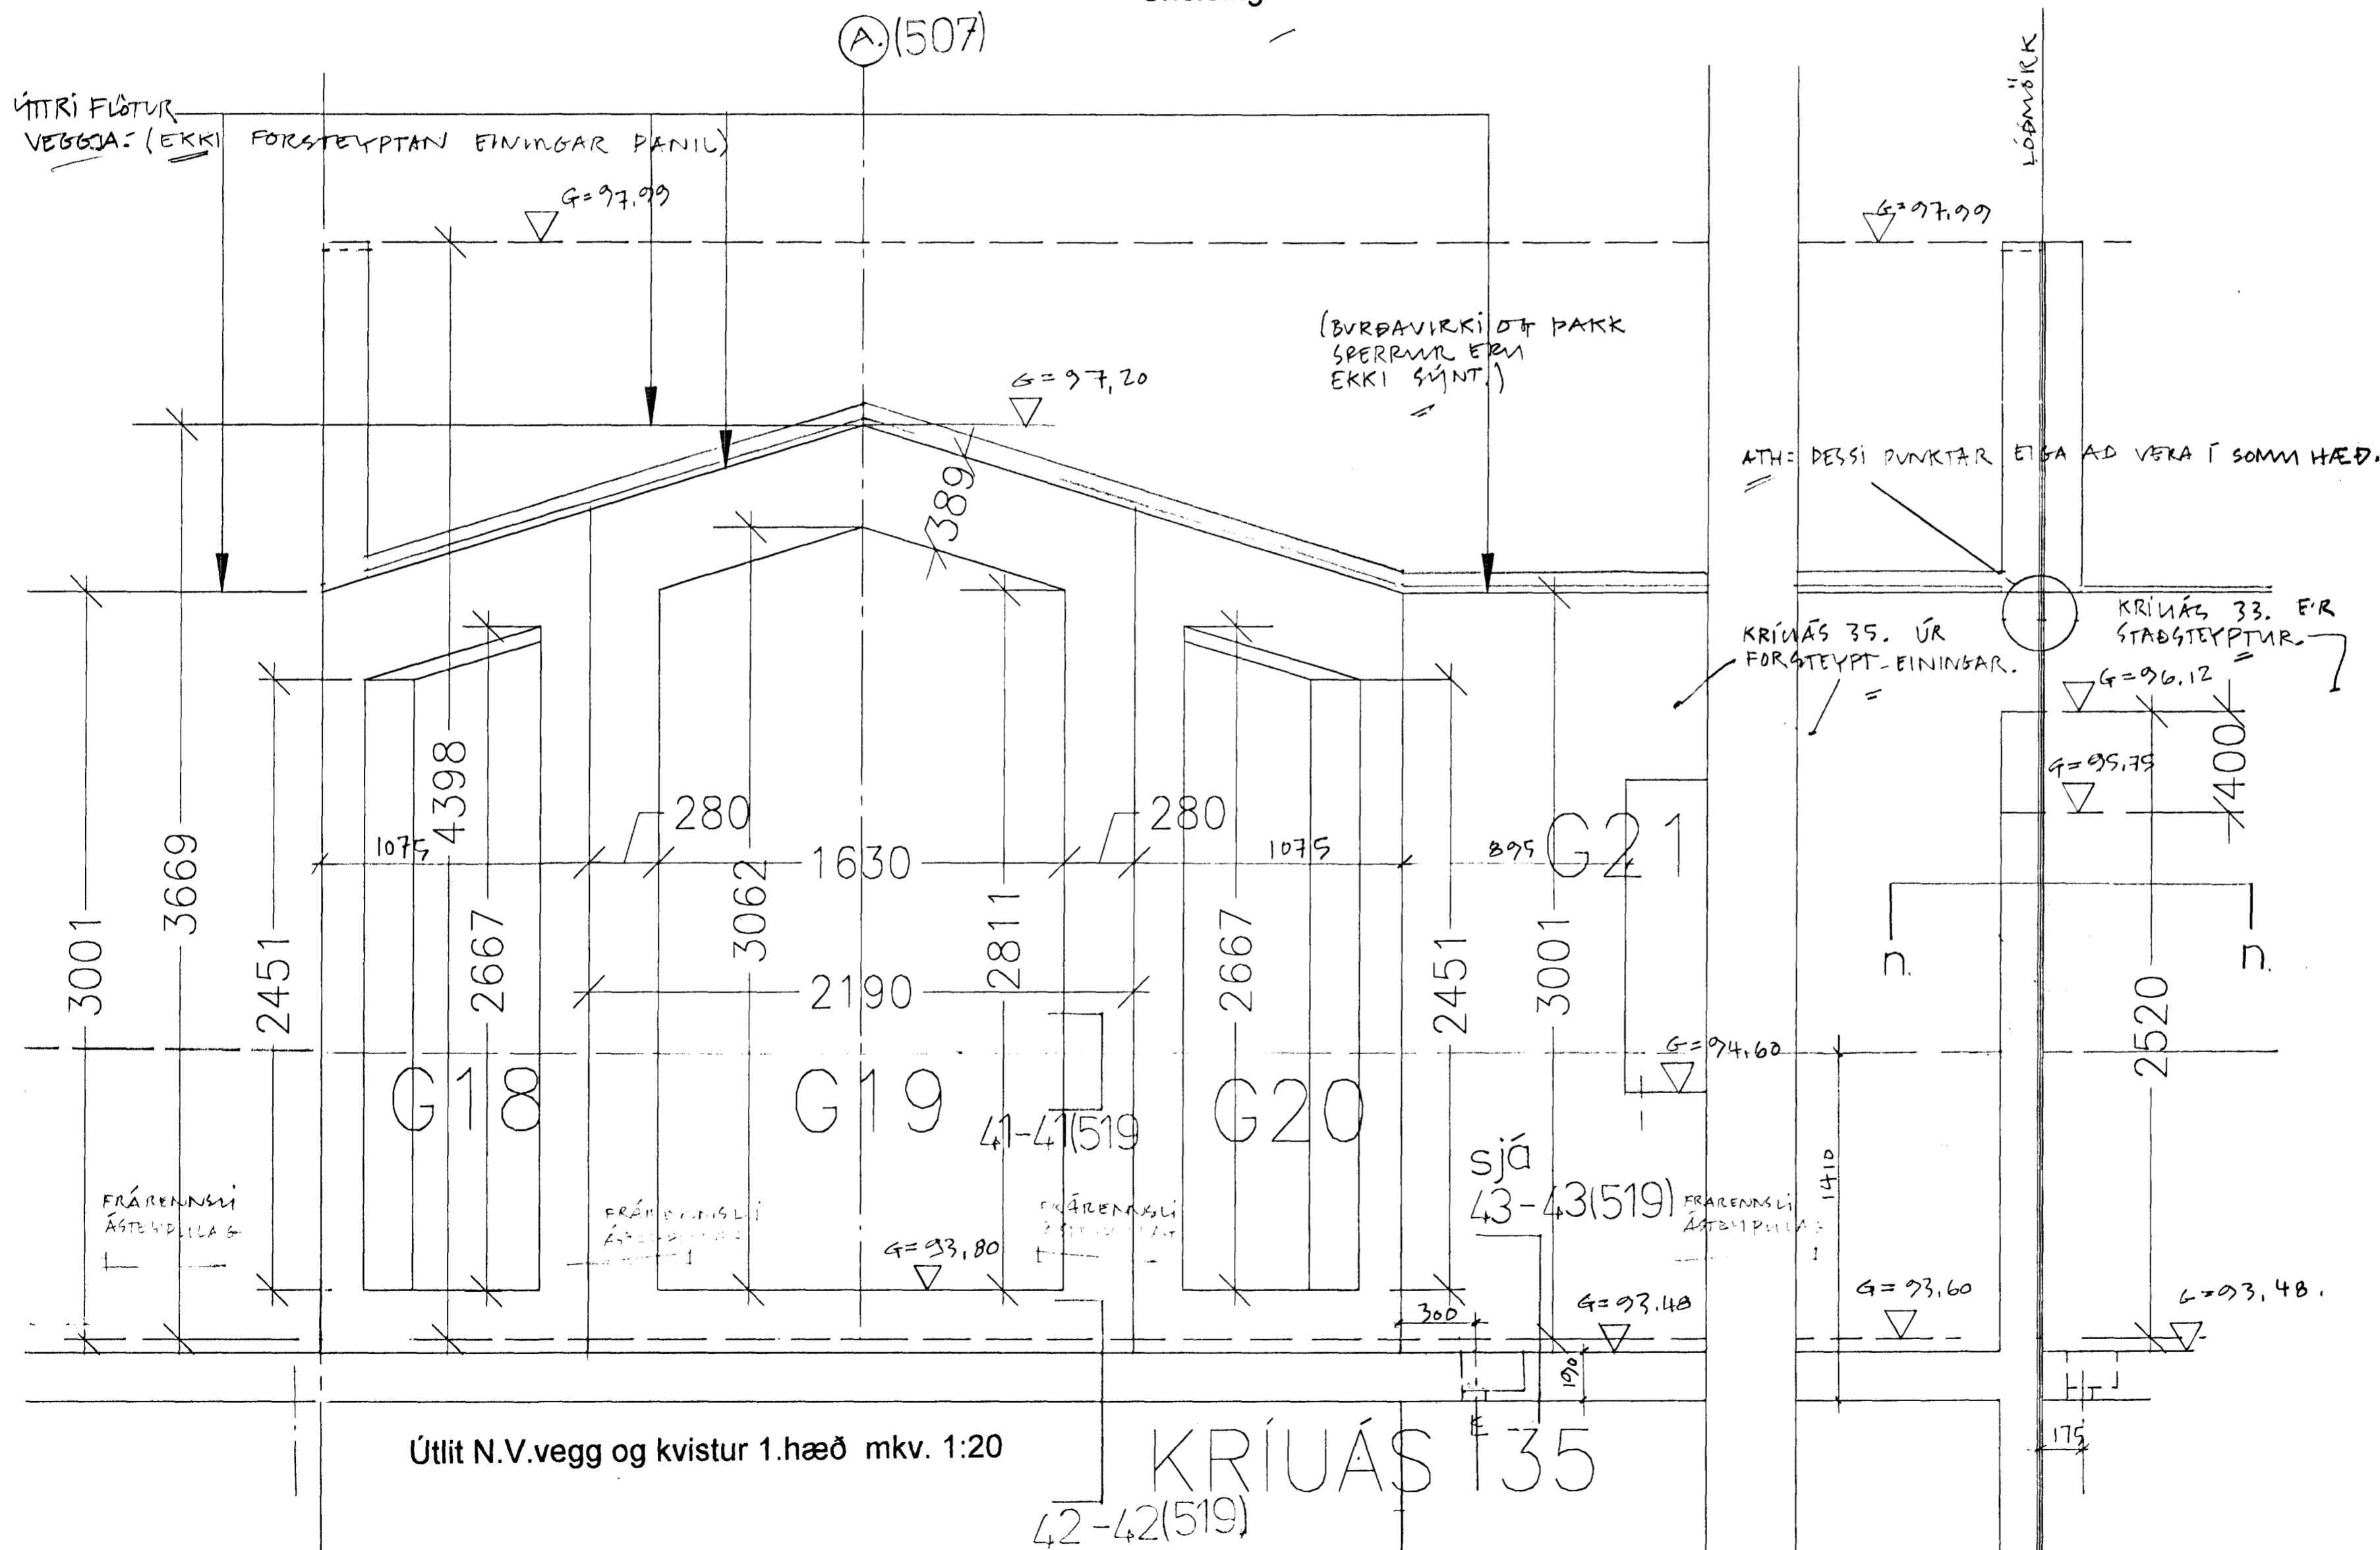

Hæðakota eru í millimetrum, öll önnur mál er Millimetrum.

Allar mælingar samkvæmt þessari teikningu skulu athugaðar á byggingarstað. Ósamræmi í teikningum tilkynnist arkitektum strax.

Öll gluggar og hurðar karmamál skulu tekin á Staðnum. EKKI mæla af teikningum

KRÍUÁS 35

RADHÚS
KRÍUÁS 29-35

TEIKN: SA 080/ 510

DAGS 05.11.2001

Sneiðing n-n mkv. 1:20

1.hæð NVvegg og kvistur
mkv. 1:20

Sampykkt þann
22 JAN. 2002

Byggingafultrúinn í Hafnarfirði
F.h. Sigurbjartur Halldórsson

ARKITEKTAR:
SÆGEIMUR ARKITEKTAR
POSTHOLF 503
220 HAFNARFJÖRÐUR
565 4210 GSM 869 8824
seaspace@simnet.is

MARTEINN HUNTINGDON-WILLIAMS
ARKITEKT RIBA/FAI
Kt. 130765801

©sægeimur arkitektur2001