



Sneiðing 34-34 mkv. 1:50

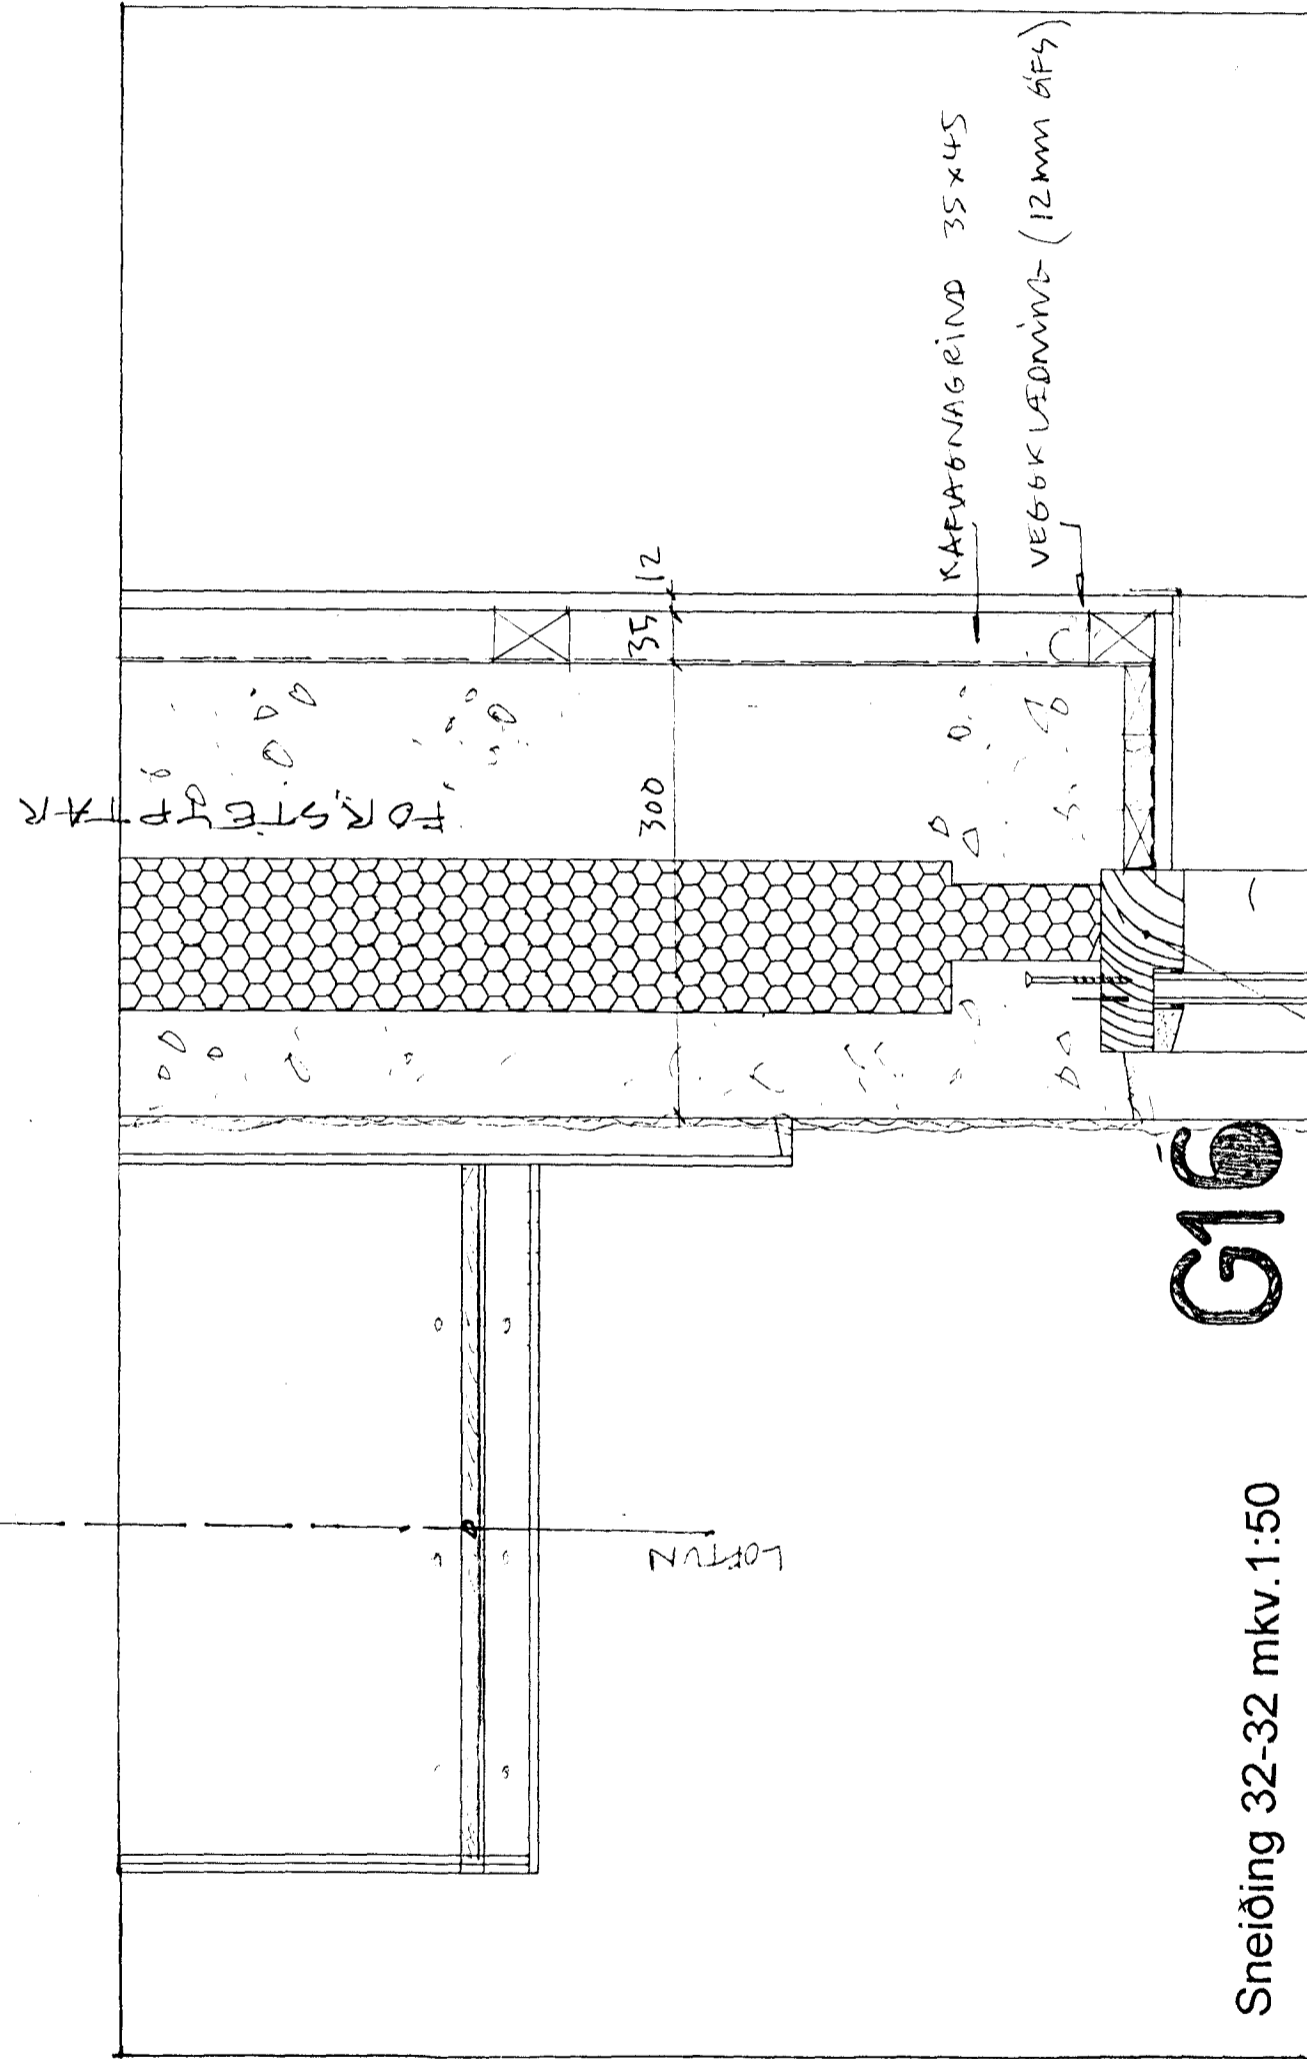

Sneiðing 32-32 mkv. 1:50

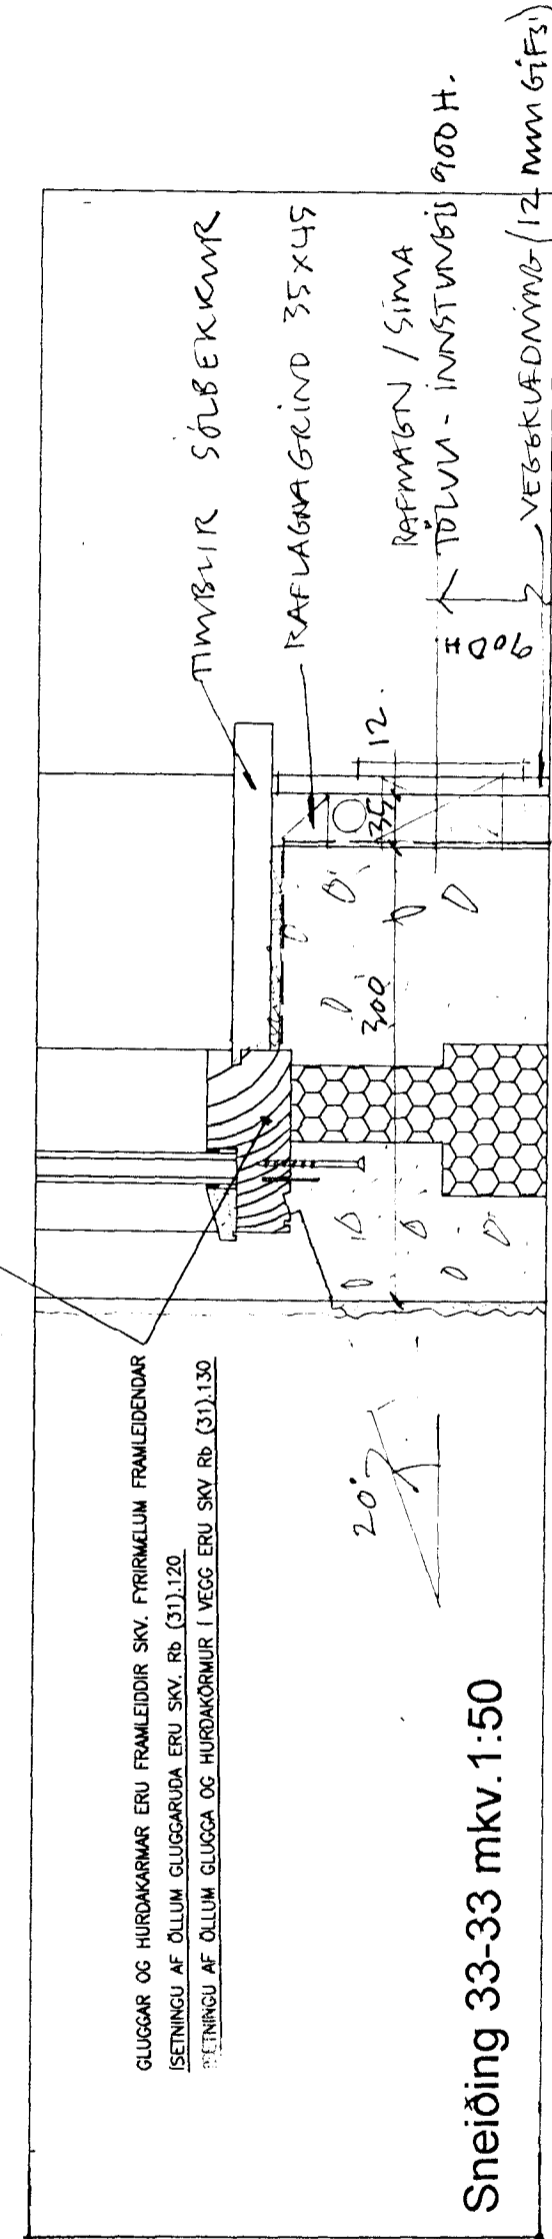

Sneiðing 33-33 mkv. 1:50

GLUGGAR OG HURÐARMAR ERU FRAMLEIÐDIR SKV. FRIMMELUM FRAMLEIÐENDAR
 ÍSETNINGU AF ÖLLUM GLUGGARUM ERU SKV. Rb. (31), 120
 Í SETNINGU AF ÖLLUM GLUGGA OG HURÐARMÖRUM Í VEGG ERU SKV. Rb. (31), 130

Hæðakota eru í millimetrum, öll önnur mál er í Millimetrum.

Allar mælingar samkvæmt þessari teikningu skulu athugaðar á byggingarstað. Ósamræmi í teikningum tilkynnist arkitektum strax.

Öll gluggar og hurðar karmamát skulu tekin á Staðnum. Ekki mæla af teikningum

KRÍUÁS 35

RAÐHÚS
 KRÍUÁS 29-35

TEIKN: SA 080/ 517

DAGS 05.11.2001

Sneiðing 32-32 mkv. 1:50
 Sneiðing 33-33 mkv. 1:50
 Sneiðing 34-34 mkv. 1:50

Samþykkt þann
 22 JAN. 2002

Byggingafultrúinn í Hafnarfirði:
 ARKITEKTAR: SÆGEIMUR ARKITEKTAR
 POSTHOLF 503
 220 HAFNARFJÖRÐUR
 565 4210 GSM 869 8824
 seaspace@simnet.is

MARTEINN HUNTINGDON-WILLIAMS
 ARKITEKT RIBA/FAI
 Kt. 130755801

©sægeimur arkitektar2001