


GRUNNMYND 2.HÆÐAR OG ÞAK 1:50

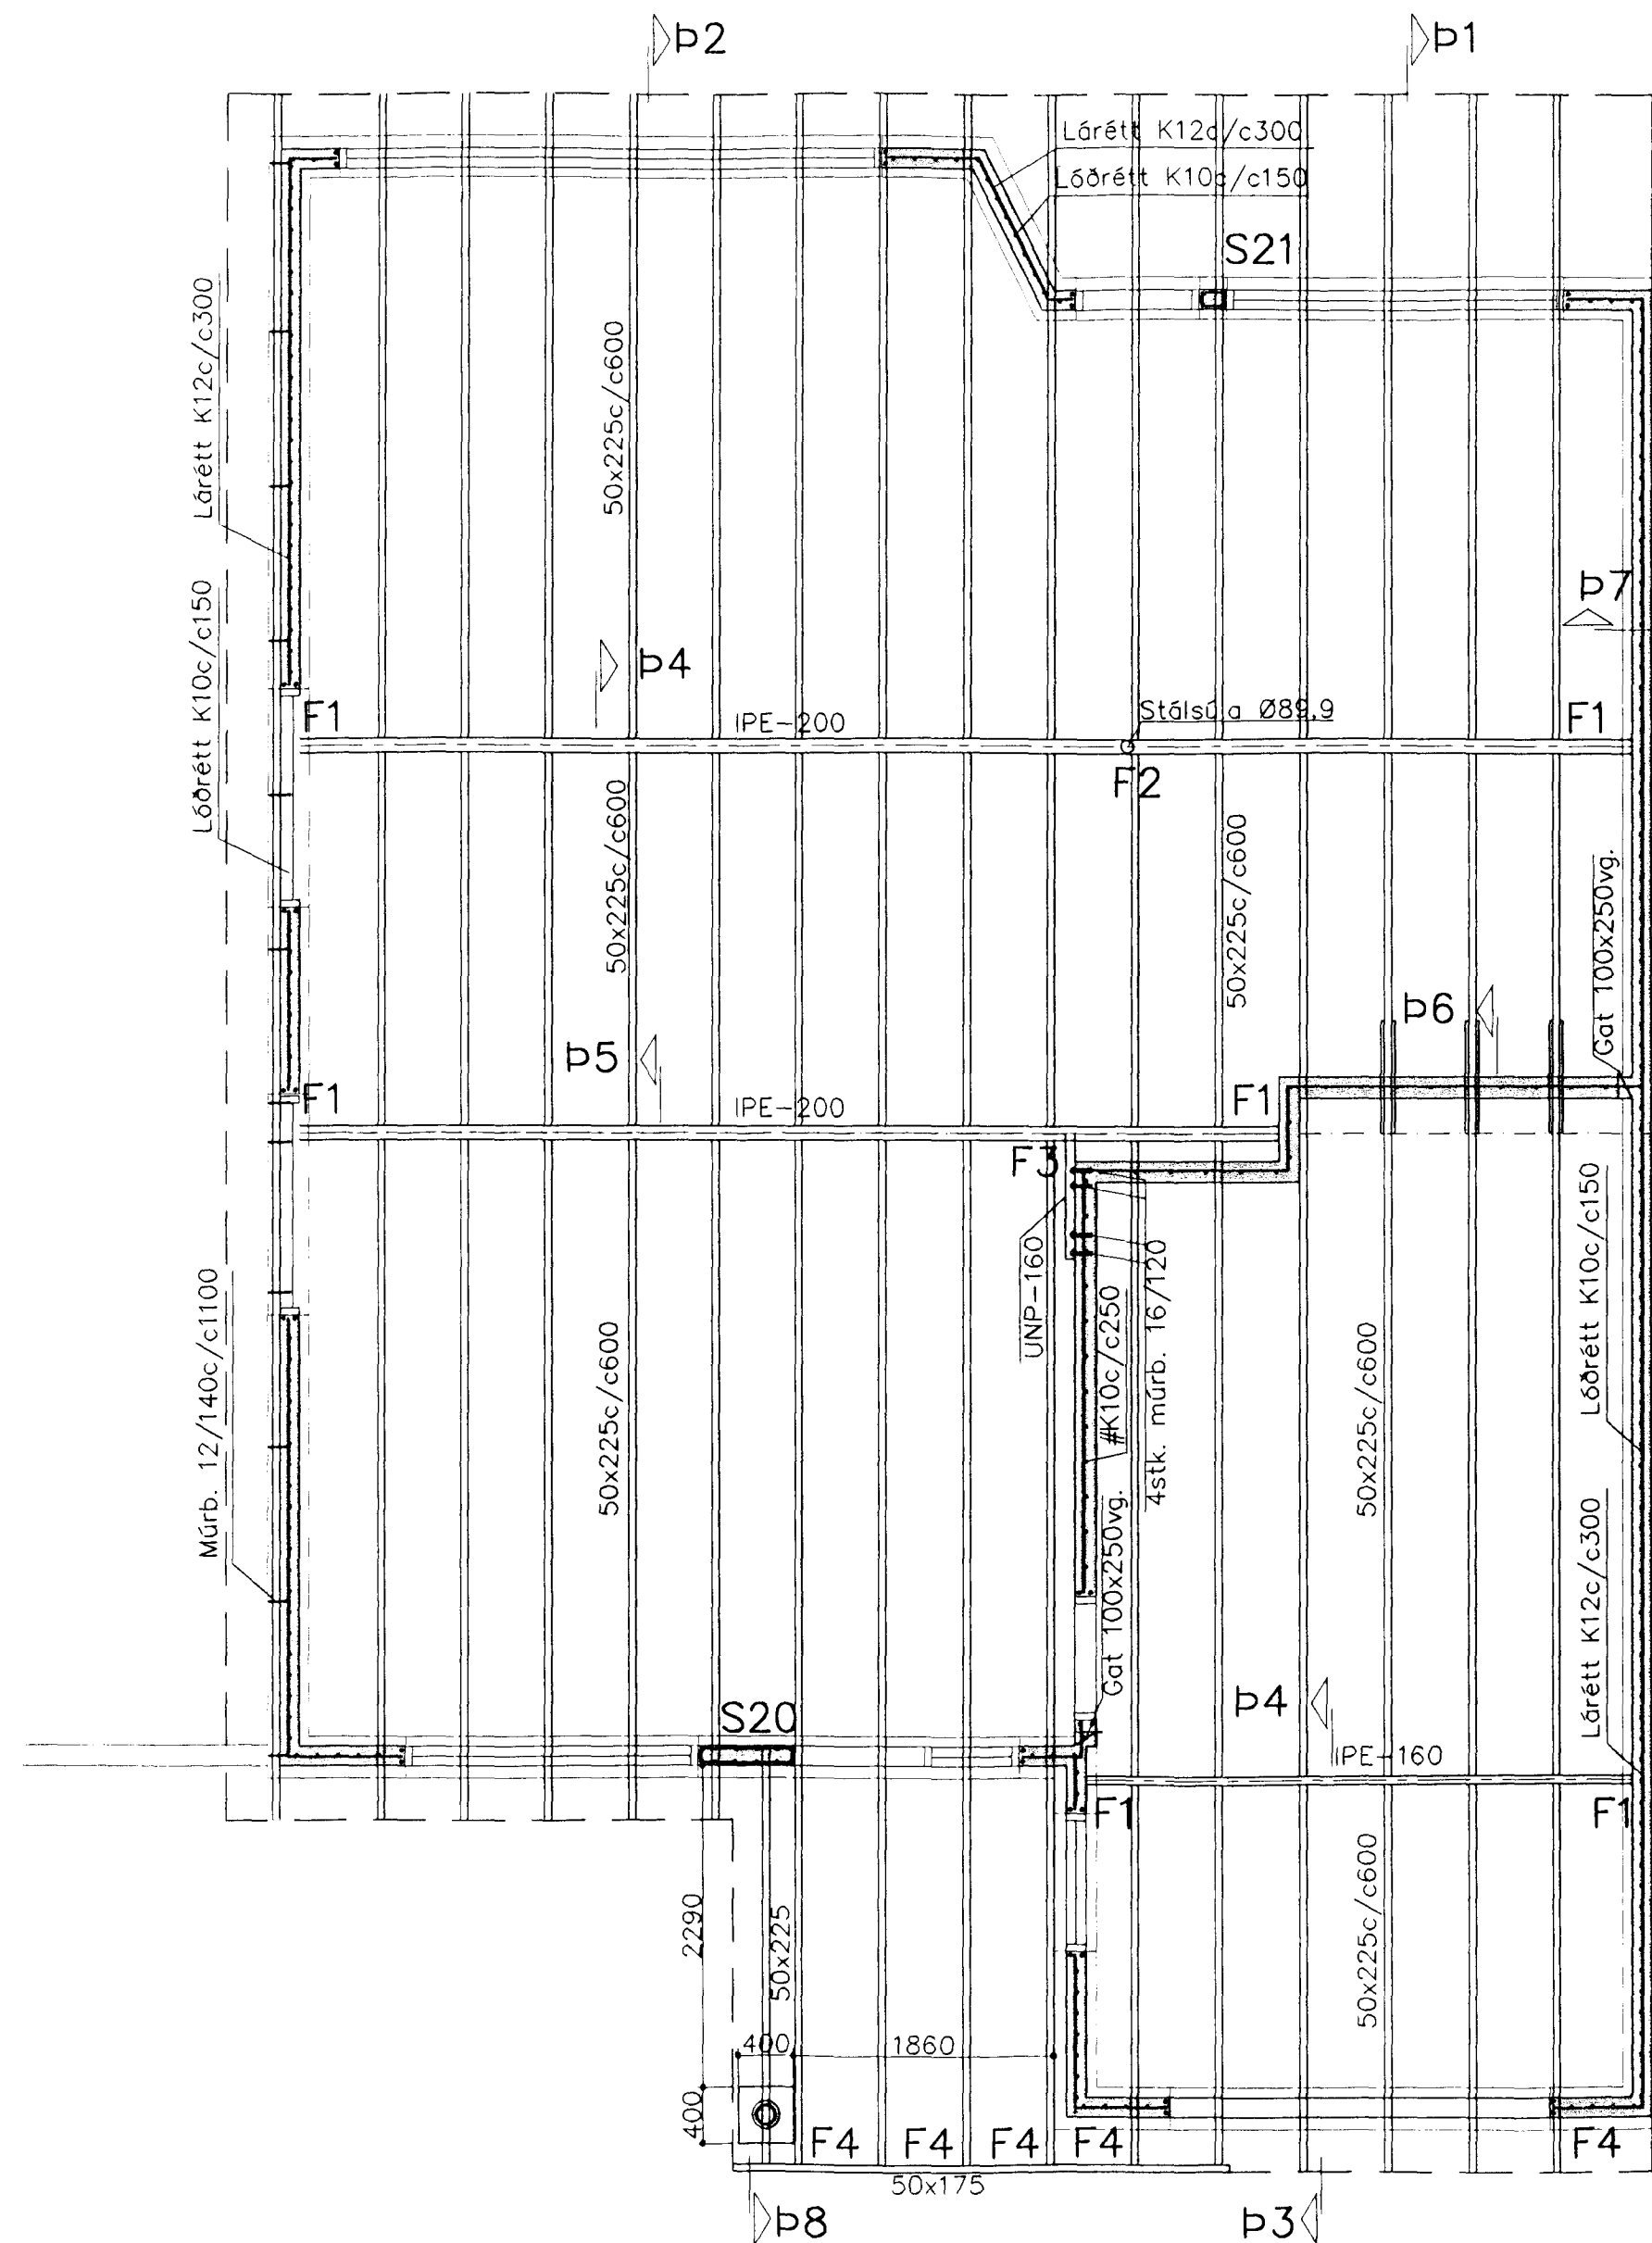


Steypa S250.  
 Sement > 300 kg/m<sup>3</sup>, vatnssementstala (v/s) <0.55,  
 loftinnihald 5-6%, sigmál 80-100mm.  
 Steypa og steypustyrktarstál KS40 skv. IST-14/DS-411.  
 Steypuhula á jörnum: veggir úti 30mm  
 veggir inni 20mm  
 plötur úti 30mm  
 plötur inni 15mm  
 bitar 25mm

Meðfram dyrum, gluggum og opum komi 2K12, er nái minnst 600mm. út fyrir brúnir opa.  
 Í innveggjum #K10c/c250, í útveggjum löðrétt K10c/c150 og lárétt K12c/c300.

Allur saumur og tengi "galv." Sperrur úr gæðaflokki T1 Hönnun og framkvæmd verksins skal vera í samræmi við gildandi staðla og reglugerðir.

F4: Bjálkaskör 51x135  
 N: 2x5stk ks40/40 í bak  
 2x3stk ks40/40 í sperru

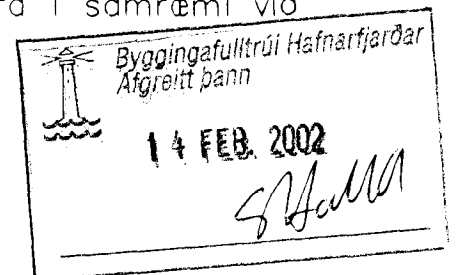

Snið p2 og p3 breytast

Breytingar			KRIUÁS 37, HAFNARFJ.	
Nr.	Dags.	Nafn	Verkfræðistofa Þráinn & Benedikt	
1	07.02.02	BS	Laugavegi 178, 105 Rvk. Sími: 553 1770, 568 7775, Fax: 568-7701 Netfang: post@islandia.is	
			H BS	T HS   S
			M	1:50
			Nr.	B201
			Dags.	sept'01
				080149-3609

Samþ. Dön Ludm.