


Byggingarfulltrúi
samþykkt erindið.
14 MAÍ 2001
Bent skal á að samþykkt þessi verður ekki
virk, fyrr en eftir skráningu eignaskipta-
yfirlýsingarinnar hjá Fasteignamat-
ráðisins og fígúlsingu hennar.

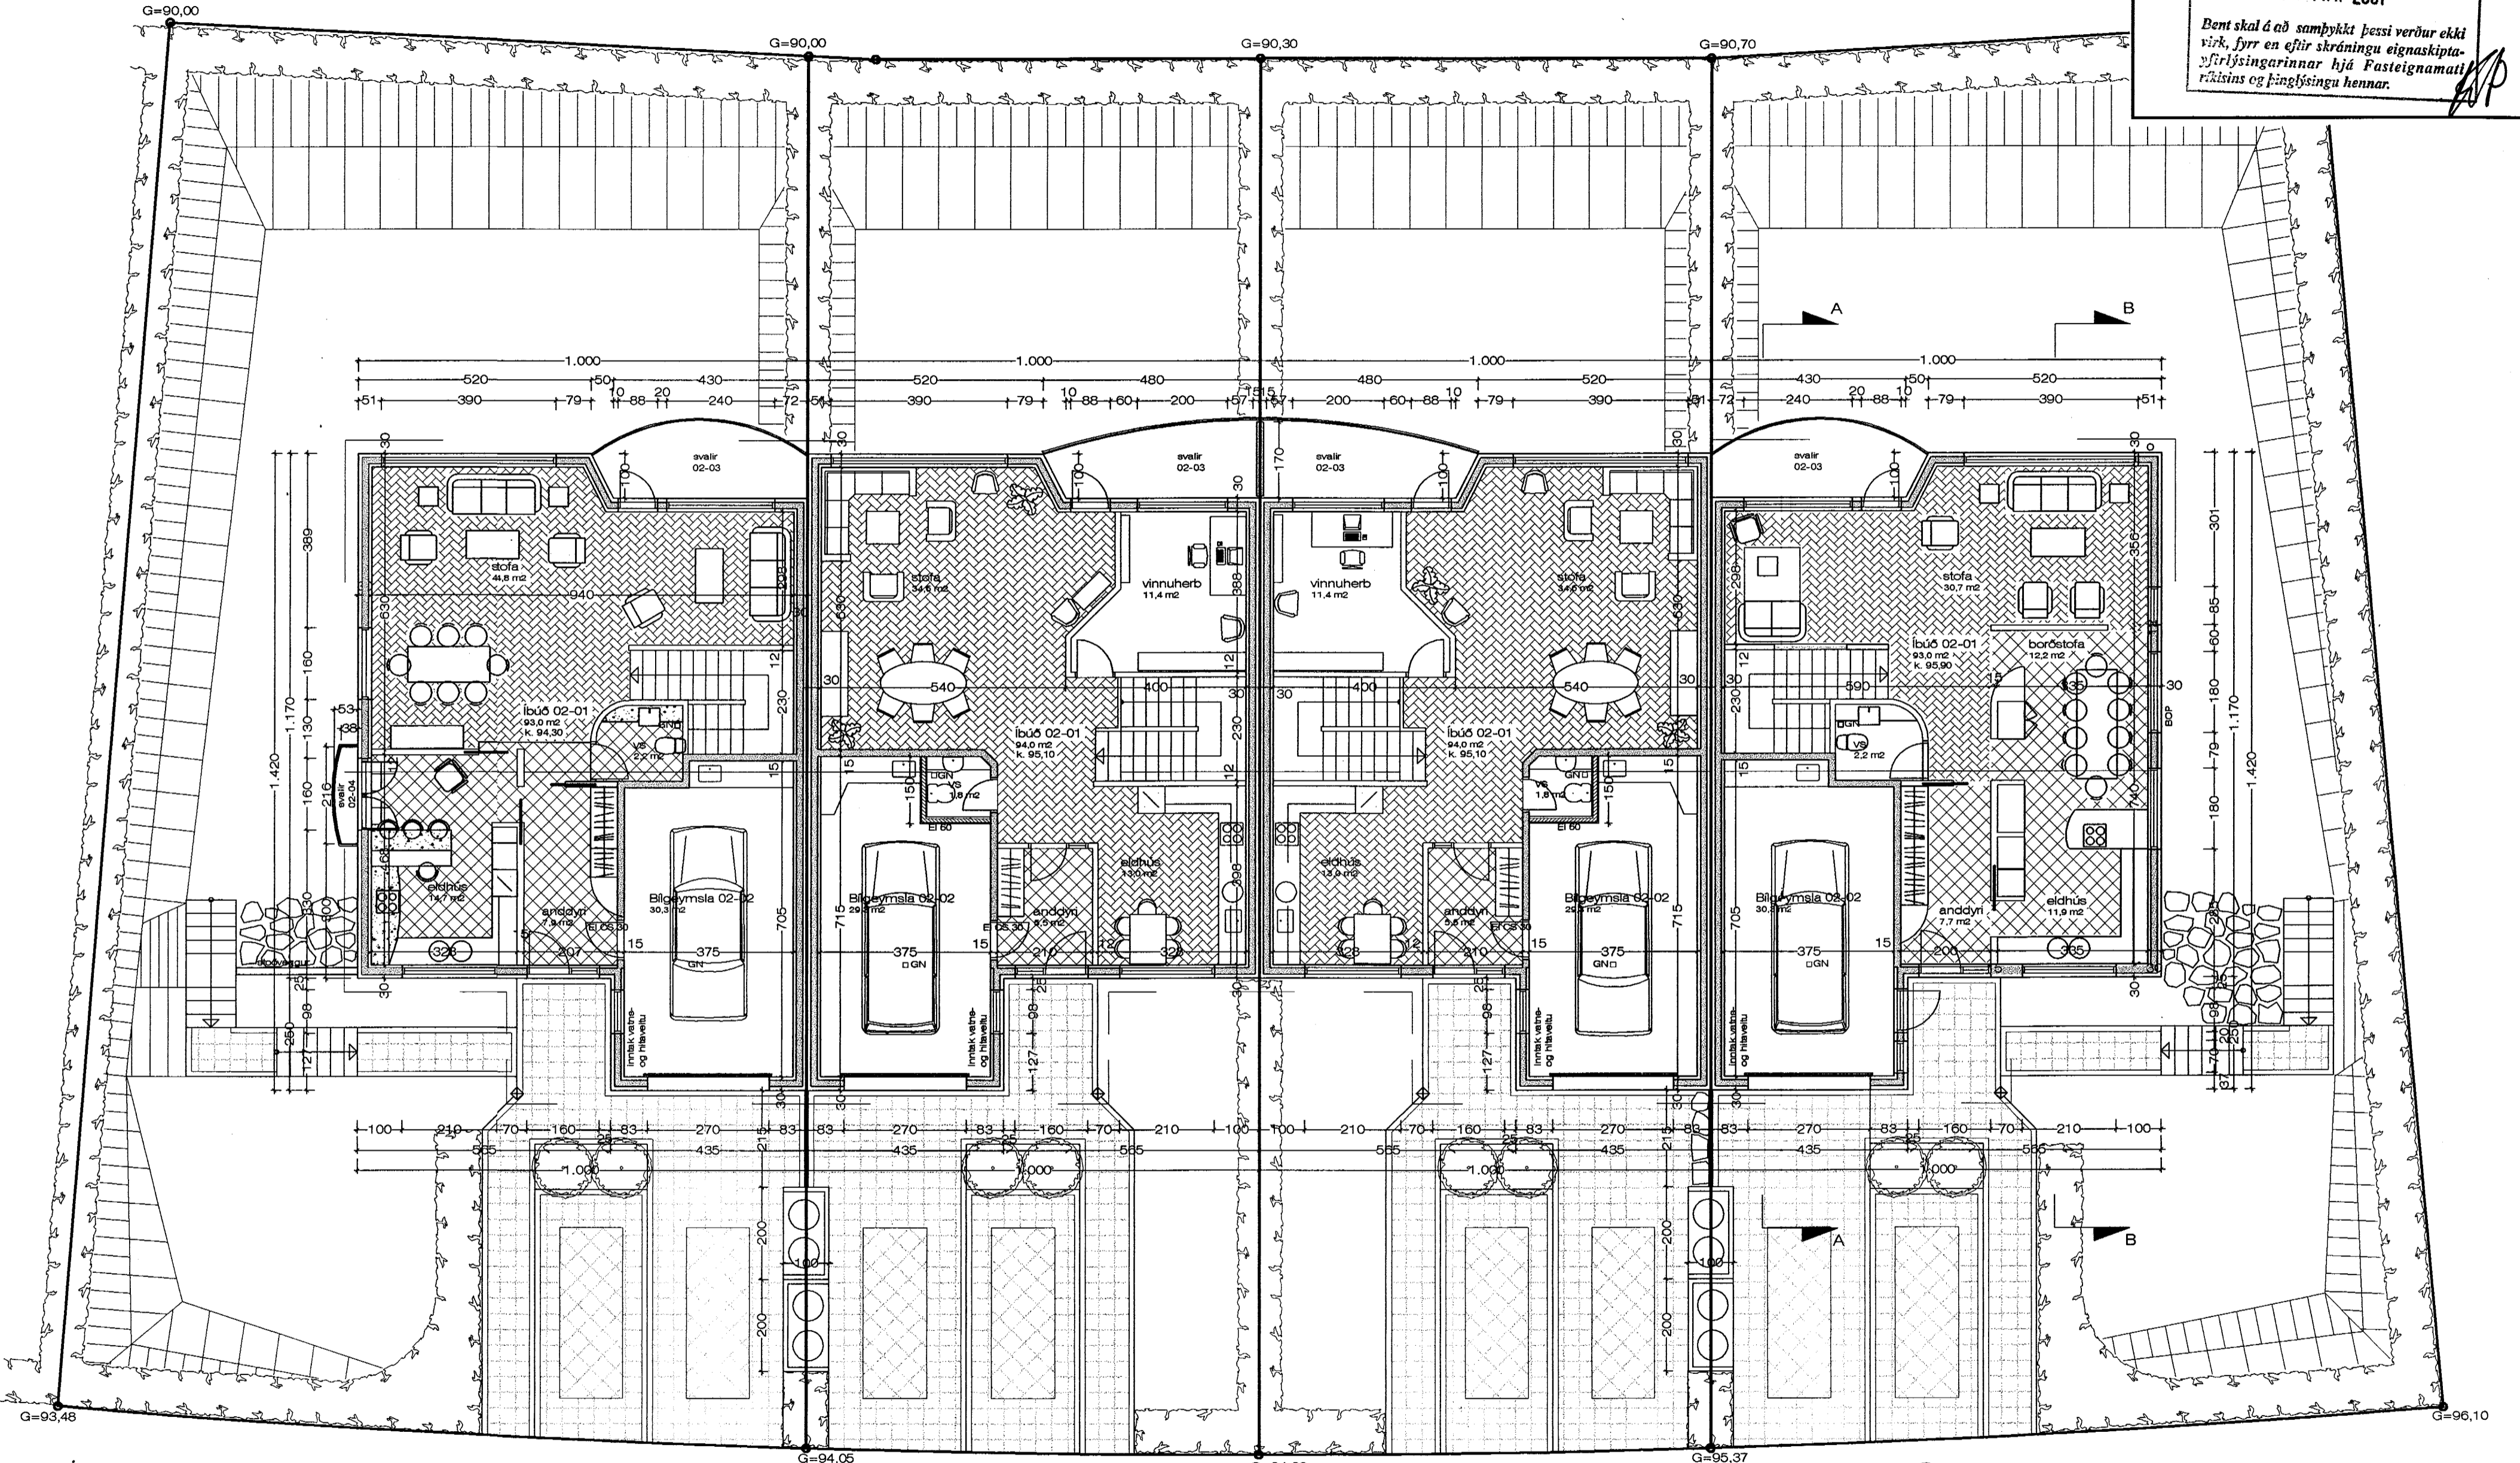

GRUNNMYND EFRI HÆÐ M 1 : 100

Breytti í maí 2001:
Innra skipulagi íbúða nr. 37 og 43 breytt á báðum hæðum
Svalir settar á suðvestur hlið.

KRÍUÁS 37-43, HAFNARF. GRUNNM.

VERK. NR. 236	DAGS. 21.09.2000	MÁL. 1:100
TEIKN. NR. 02	BREYTT. 7.5.2001	

JÓN GUÐMUNDSSON ARKITEKT
VINNUSTOFA. SKÚLAGÖTU 63 REYKJAVÍK. SÍMI 552 5055

Ragnheiður Aradóttir, Tæknistofa Jóns Guðmundssonar 12.1.2001 09:45 krami 901.a.dwg