




Byggingarfulltrúi  
samþykkir erindið.

14 MAÍ 2001

Bent skal á að samþykkt þessi verður ekki  
virk, fyrr en eftir skráningu eignaskipta-  
yfirlýsingarinnar hjá Fasteignamála-  
ráðisins og þinglýsingu hennar.

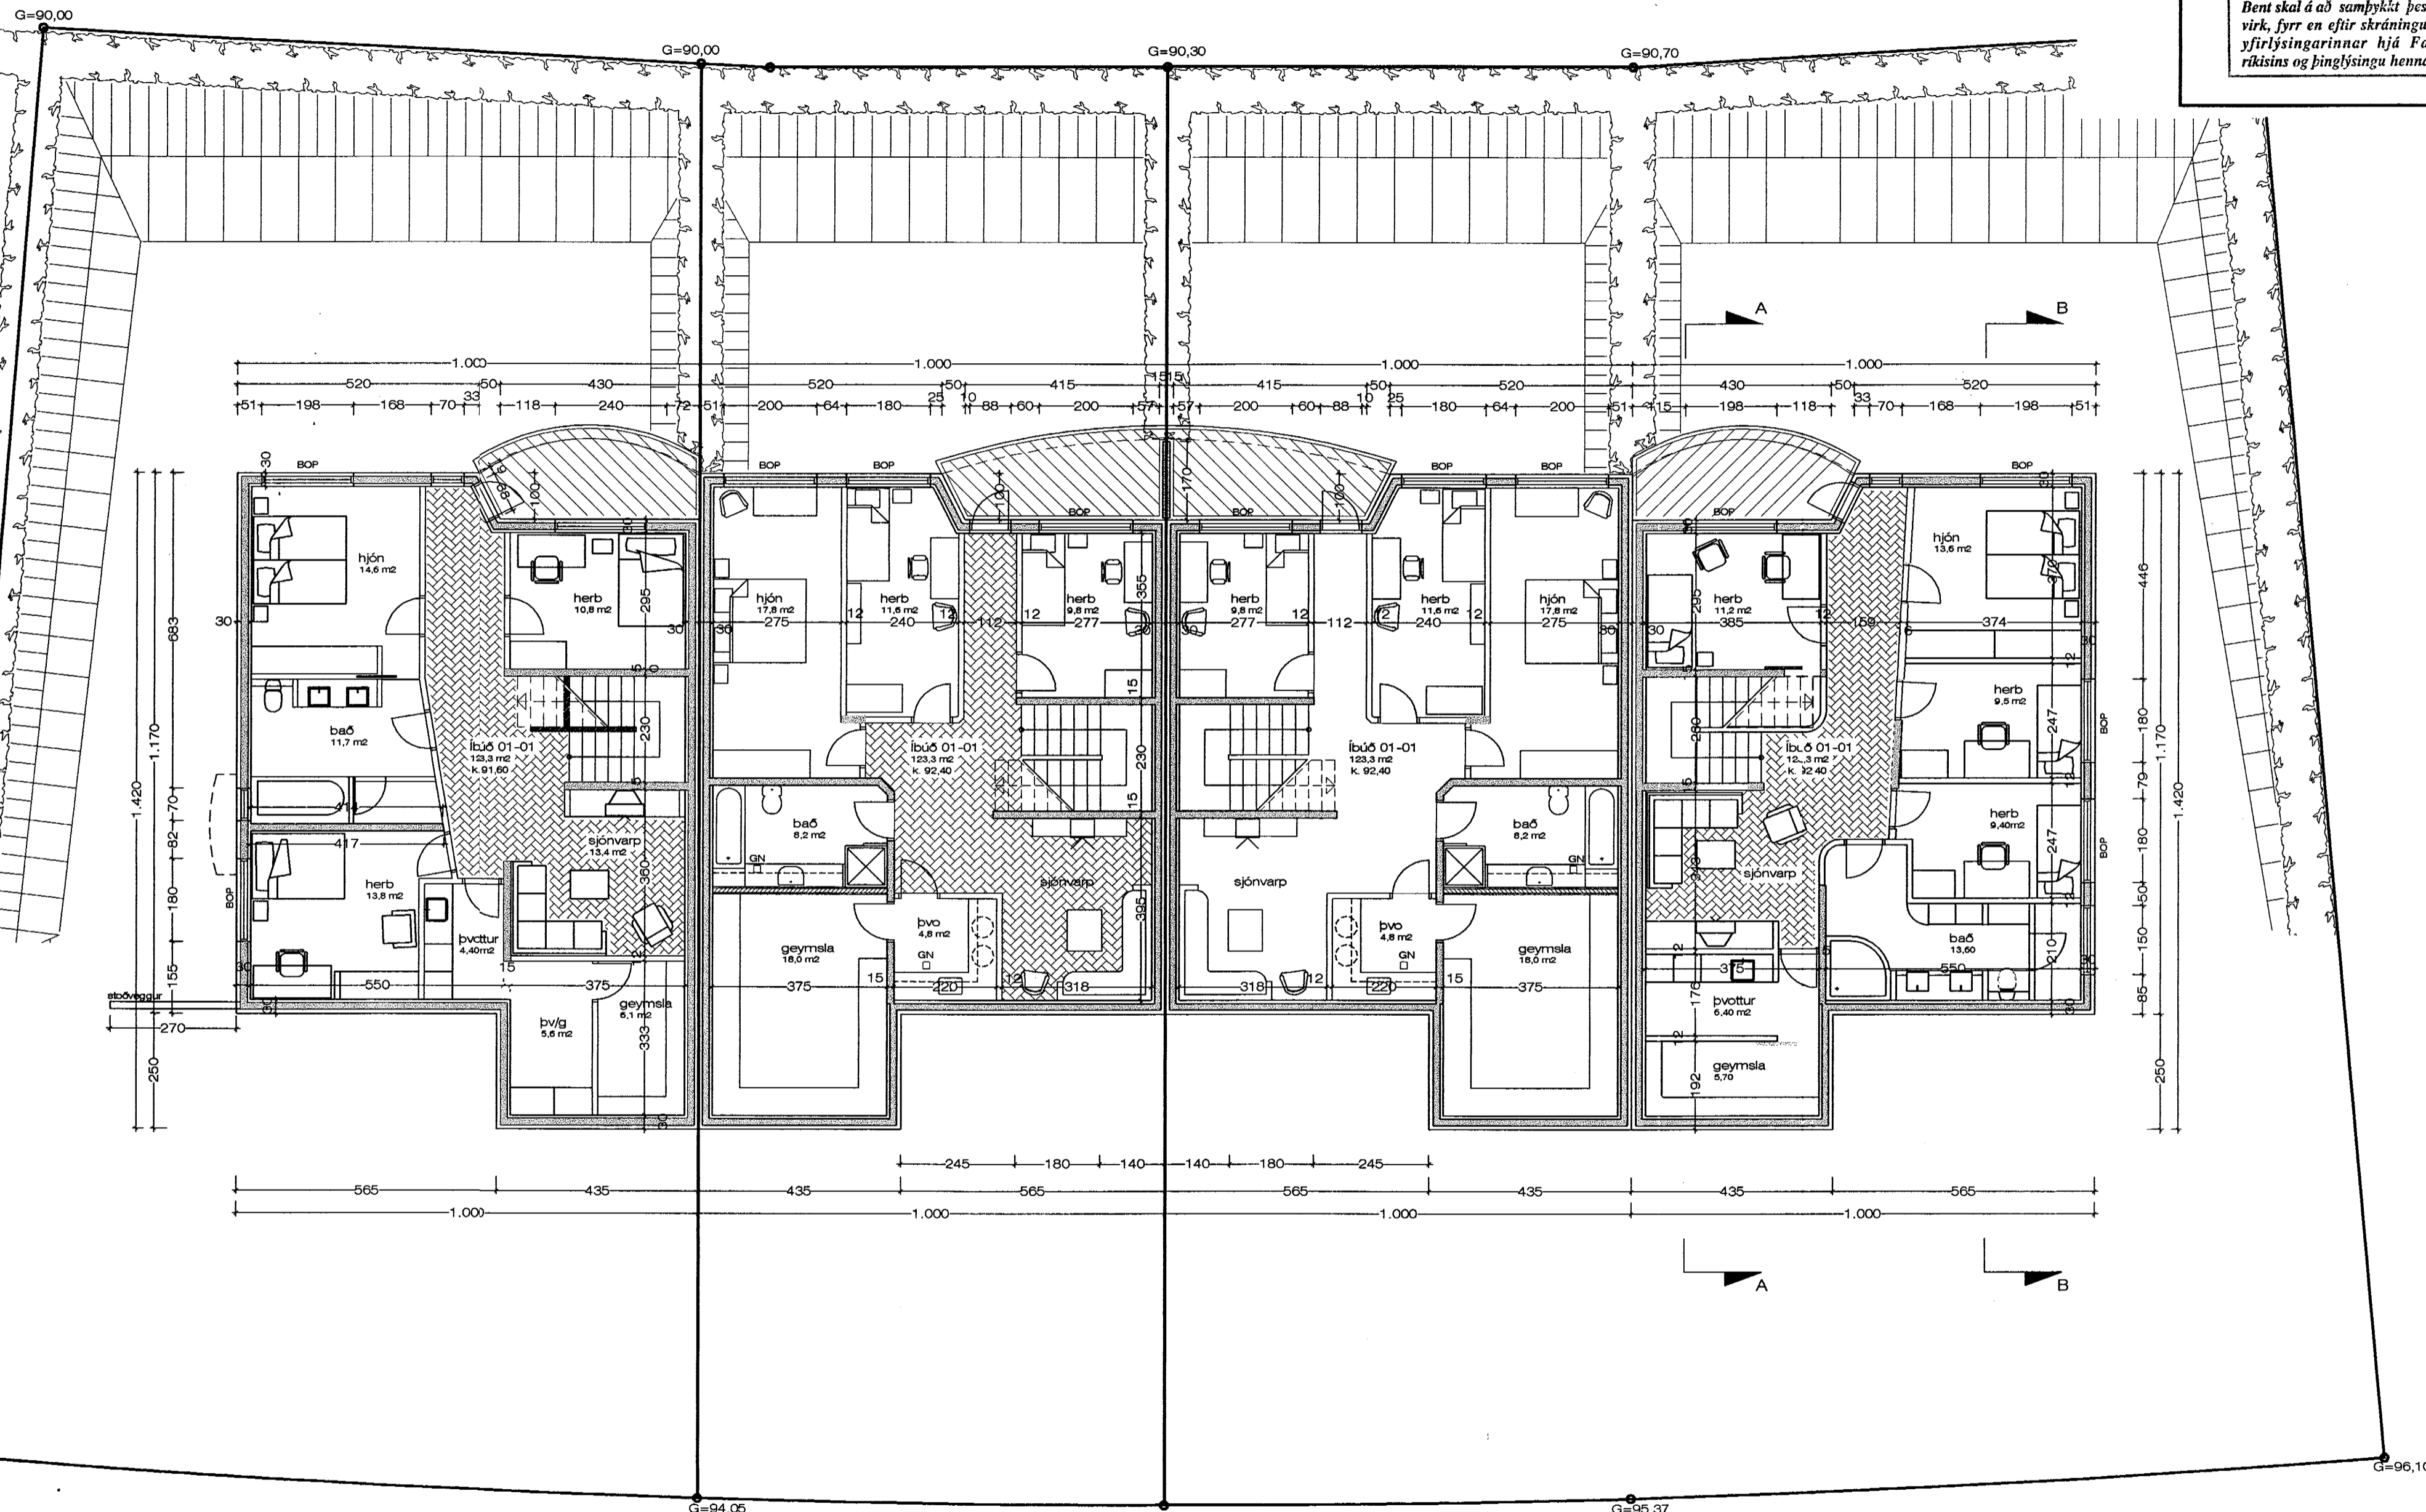

GRUNNMYND NEDRI HÆÐ M 1:100

Breytt í maí 2001:  
Inna skipulagi íbúða nr. 37 og 43 breytt á báðum hæðum  
Svalir settar á suðvestur hlíð.

KRÍUÁS 37-43, HAFNARF. GRUNNM.

VERK. NR. 236

DAGS. 21.09.2000 MÁL. 1:100

TEIKN. NR. 03

BREYTT. 7.5.2001

JÓN GUÐMUNDSSON ARKITEKT  
VINNUSTOFA. SKÚLAGÖTU 63 REYKJAVÍK.

ST. 310551  
3259  
SÍMI 552 5055