



Byggingarfulltrúi
samþykkir erindið.
14 MAÍ 2001
Bent skal á að samþykkt þessi verður ekki virk, fyrr en eftir skráningu eignaskipta-
yfirlýsingarinnar hjá Fasteignamat-
rákisins og þinglýsingu hennar.

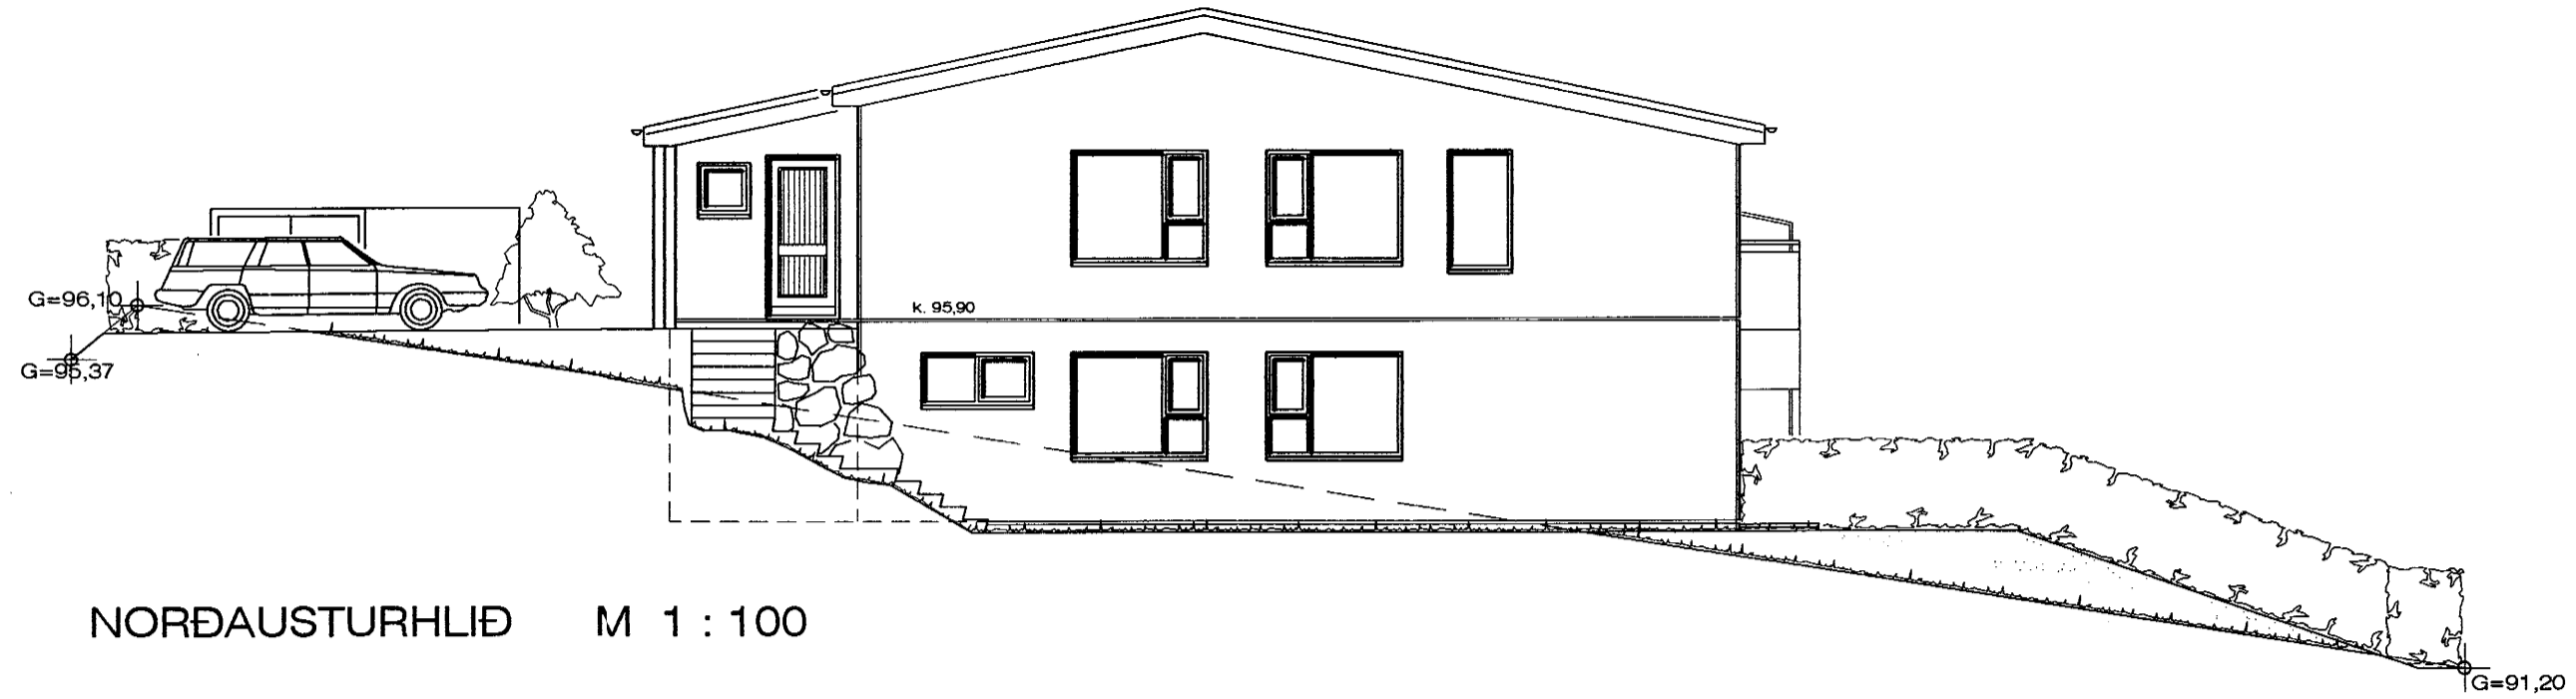


NORÐAUSTURHLIÐ M 1 : 100

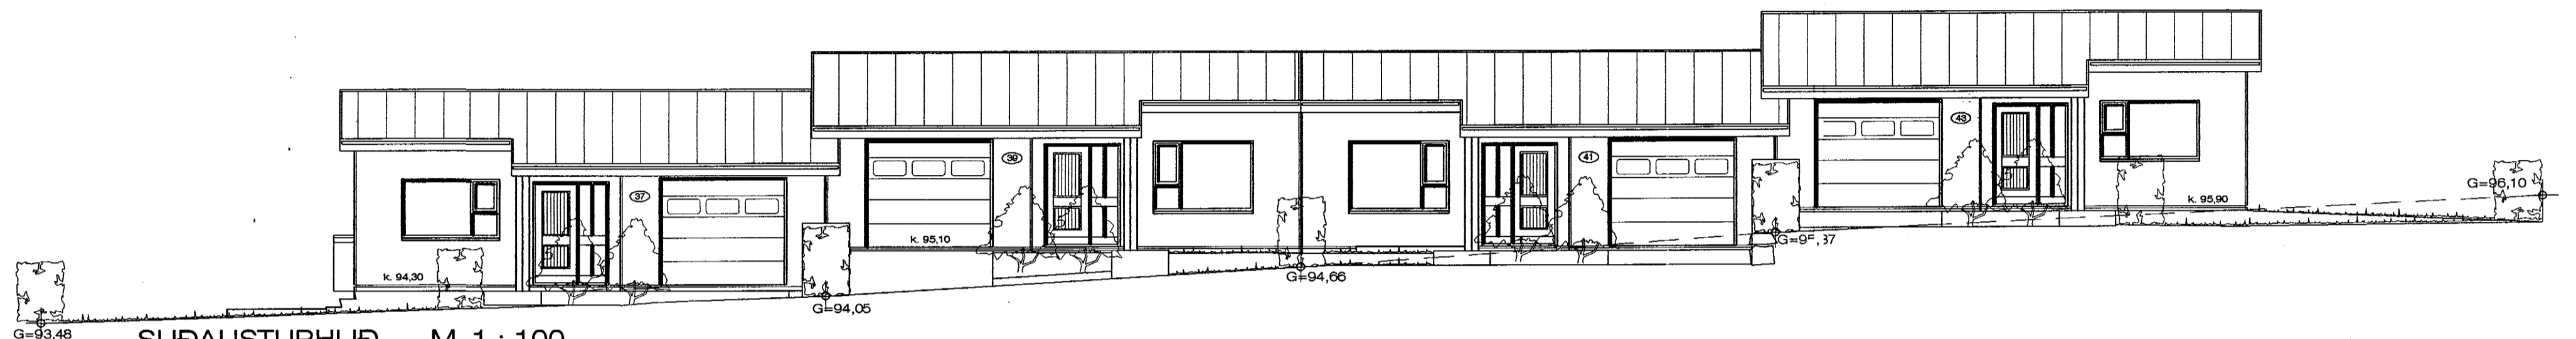

SUÐAUSTURHLIÐ M 1 : 100



NORÐVESTURHLIÐ M 1 : 100

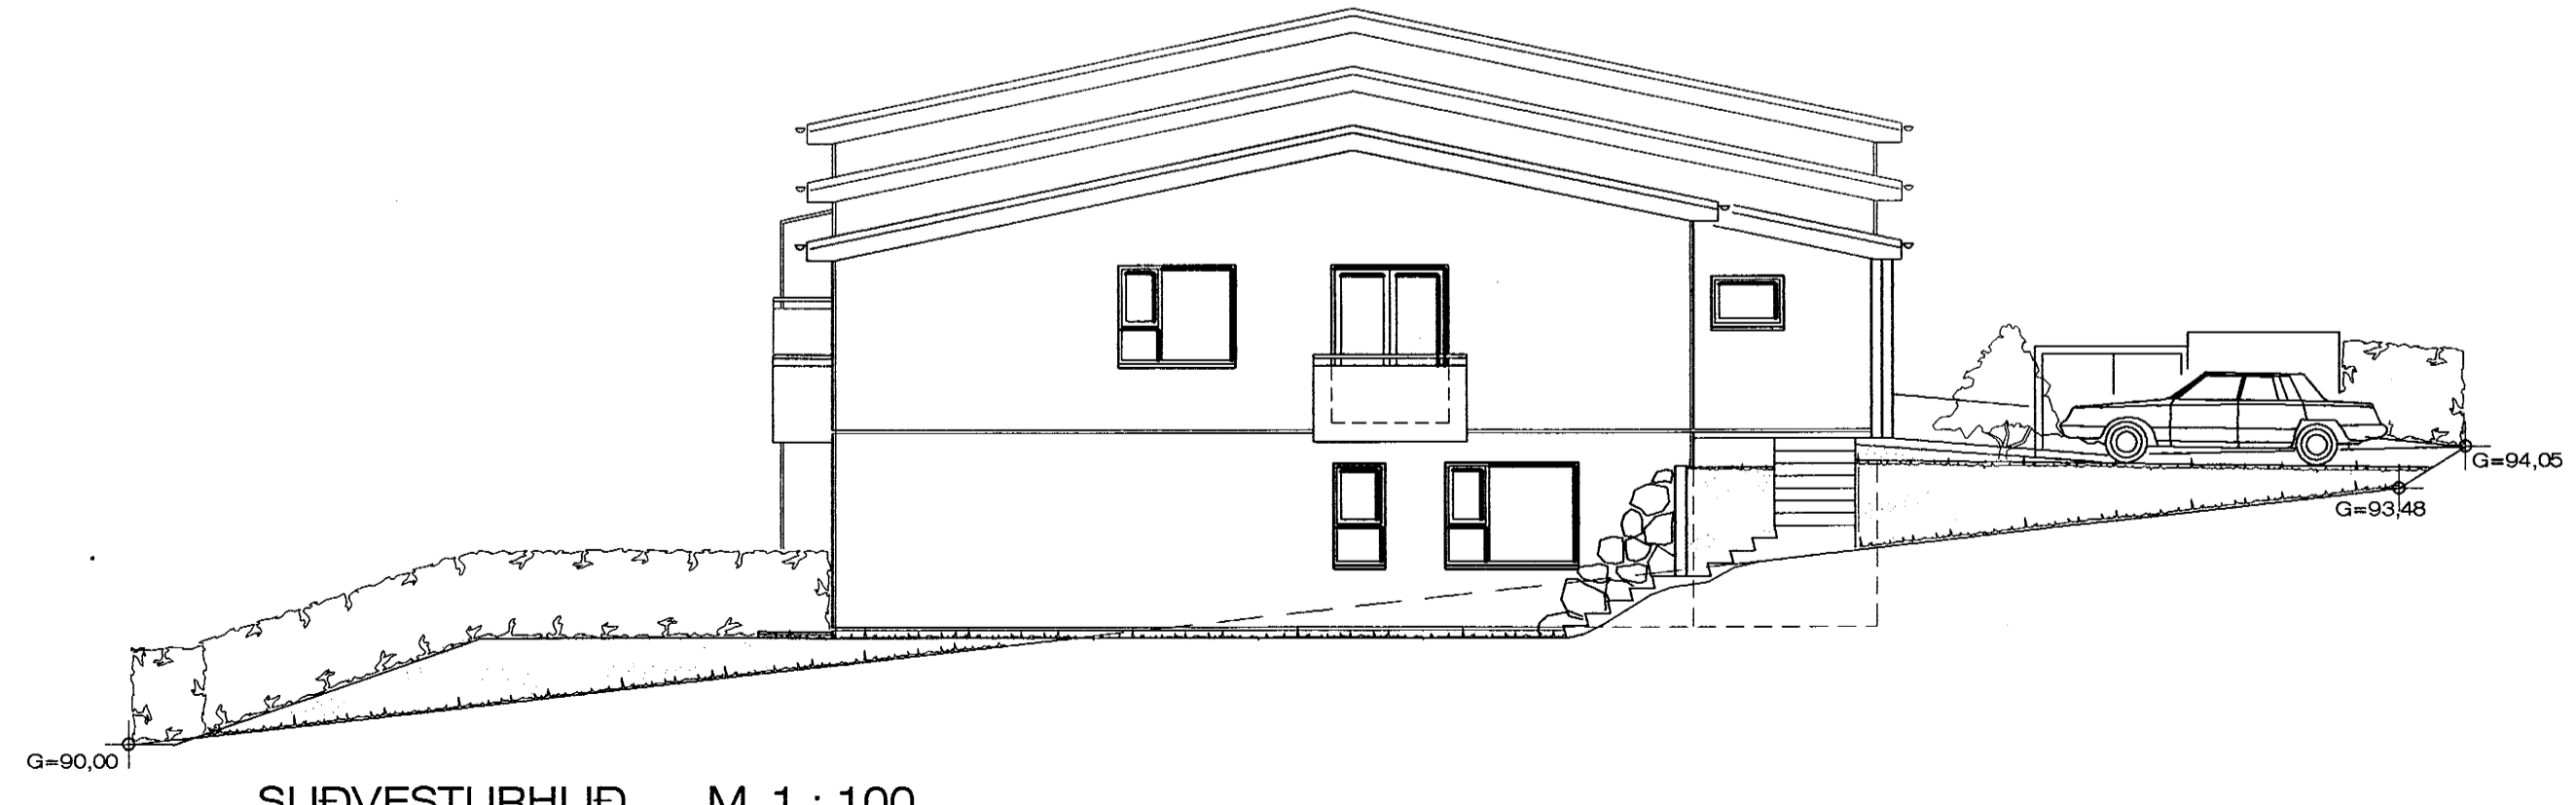

SUÐVESTURHLIÐ M 1 : 100

Breytti í maí 2001:
Innra skipulagi íbúða nr. 37 og 43 breytt á báðum hæðum
Svalir settar á suðvestur hlið.

KRÍUÁS 37-43, HAFNARF. ÚTLIT

VERK. NR. 236 DAGS. 21.09.2000 MÁL. 1:100
TEIKN. NR. 04 BREYTT. 7.5.2001

JÓN GUÐMUNDSSON ARKITEKT
VINNUSTOFA. SKÚLAGÖTU 63 REYKJAVÍK. SÍMI 552 5055

Höskuldur Sveinsson, Teiknistofa Jóns Guðmundssonar 12.1.2001 09:45 kram1901f.dwg