



# GRUNNMYND 2.HÆÐAR OG ÞAK 1:50

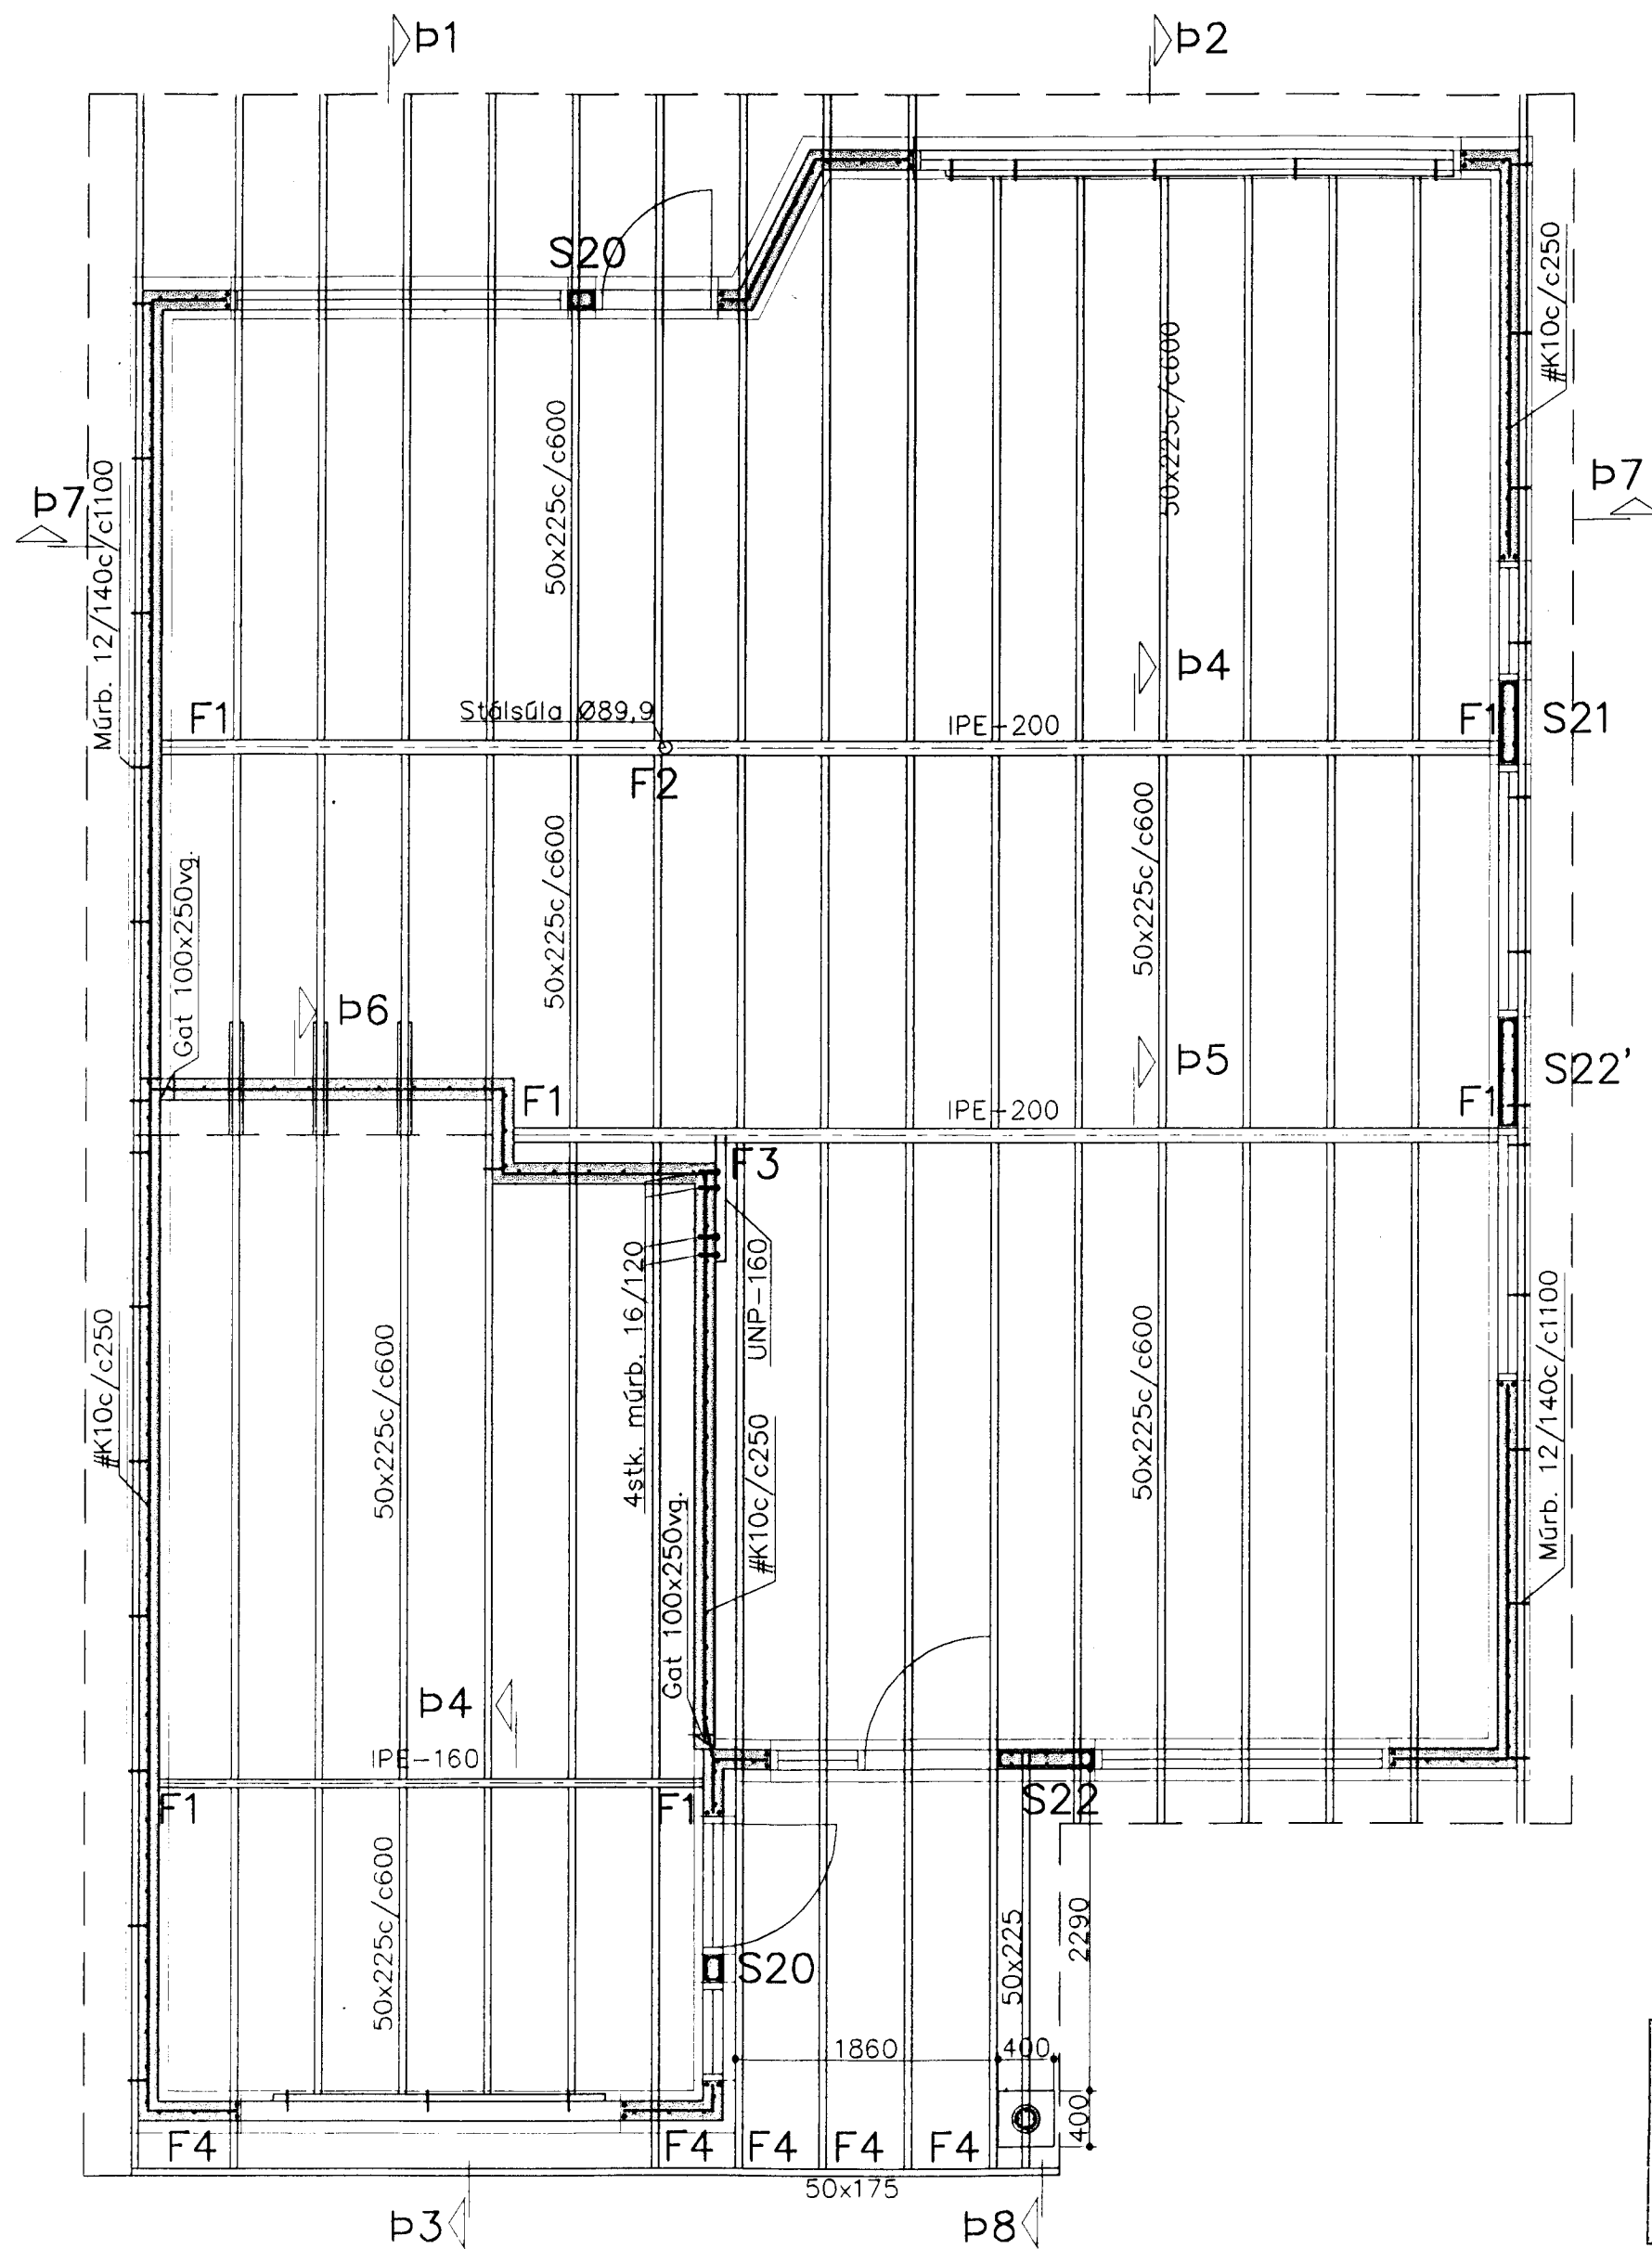

Meðfram dyrum, gluggum og opum komi 2K12, er nái minnst 600mm. út fyrir brúnir opa.  
 Í innveggjum #K10c/c250, í útveggjum í ytri brún #K10c/c200  
 A: merkir 2#K10c/c500, L=1500mm, í efri og neðri brún plötu.  
 Allur saumur og tengi "galv." Sperrur úr gæðaflokki T1  
 Hönnun og framkvæmd verksins skal vera í samræmi við gildandi staðla og reglugerðir.

F4: Bjálkaskór 51x135  
 N: 2x5stk ks40/40 í bak  
 2x3stk ks40/40 í sperru

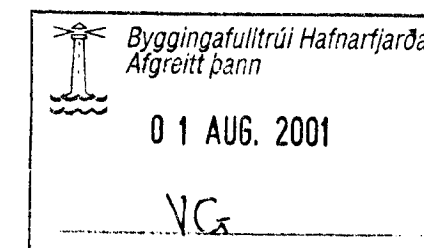

F4 og p8 eru ný

Breytingar			KRIUÁS 43	
Nr.	Dags.	Nafn		
1	16.07.01	BS	<b>Verkfræðistofa Þráinn &amp; Benedikt</b> Laugavegi 178, 105 Rvk. Sími: 553 1770, 568 7775, Fax: 568-7701 Netfang: post@islandia.is	
			Burðarvirki veggir og þak 2.hæðar	
			HBS   T   HS   S M 1:50 Nr. B201 Dags. ma'01 080143-3609	