



Byggingarfulltrúi  
samþykkt erindiö.  
09 MAI 2001


*Bent skal á að samþykkt þessi verður ekki  
virk, þurr en eftir skráningu eignaskipta-  
yfirlýsingarinnar hjá Fasteignamat-  
ráðsins og þingsögu hennar.*

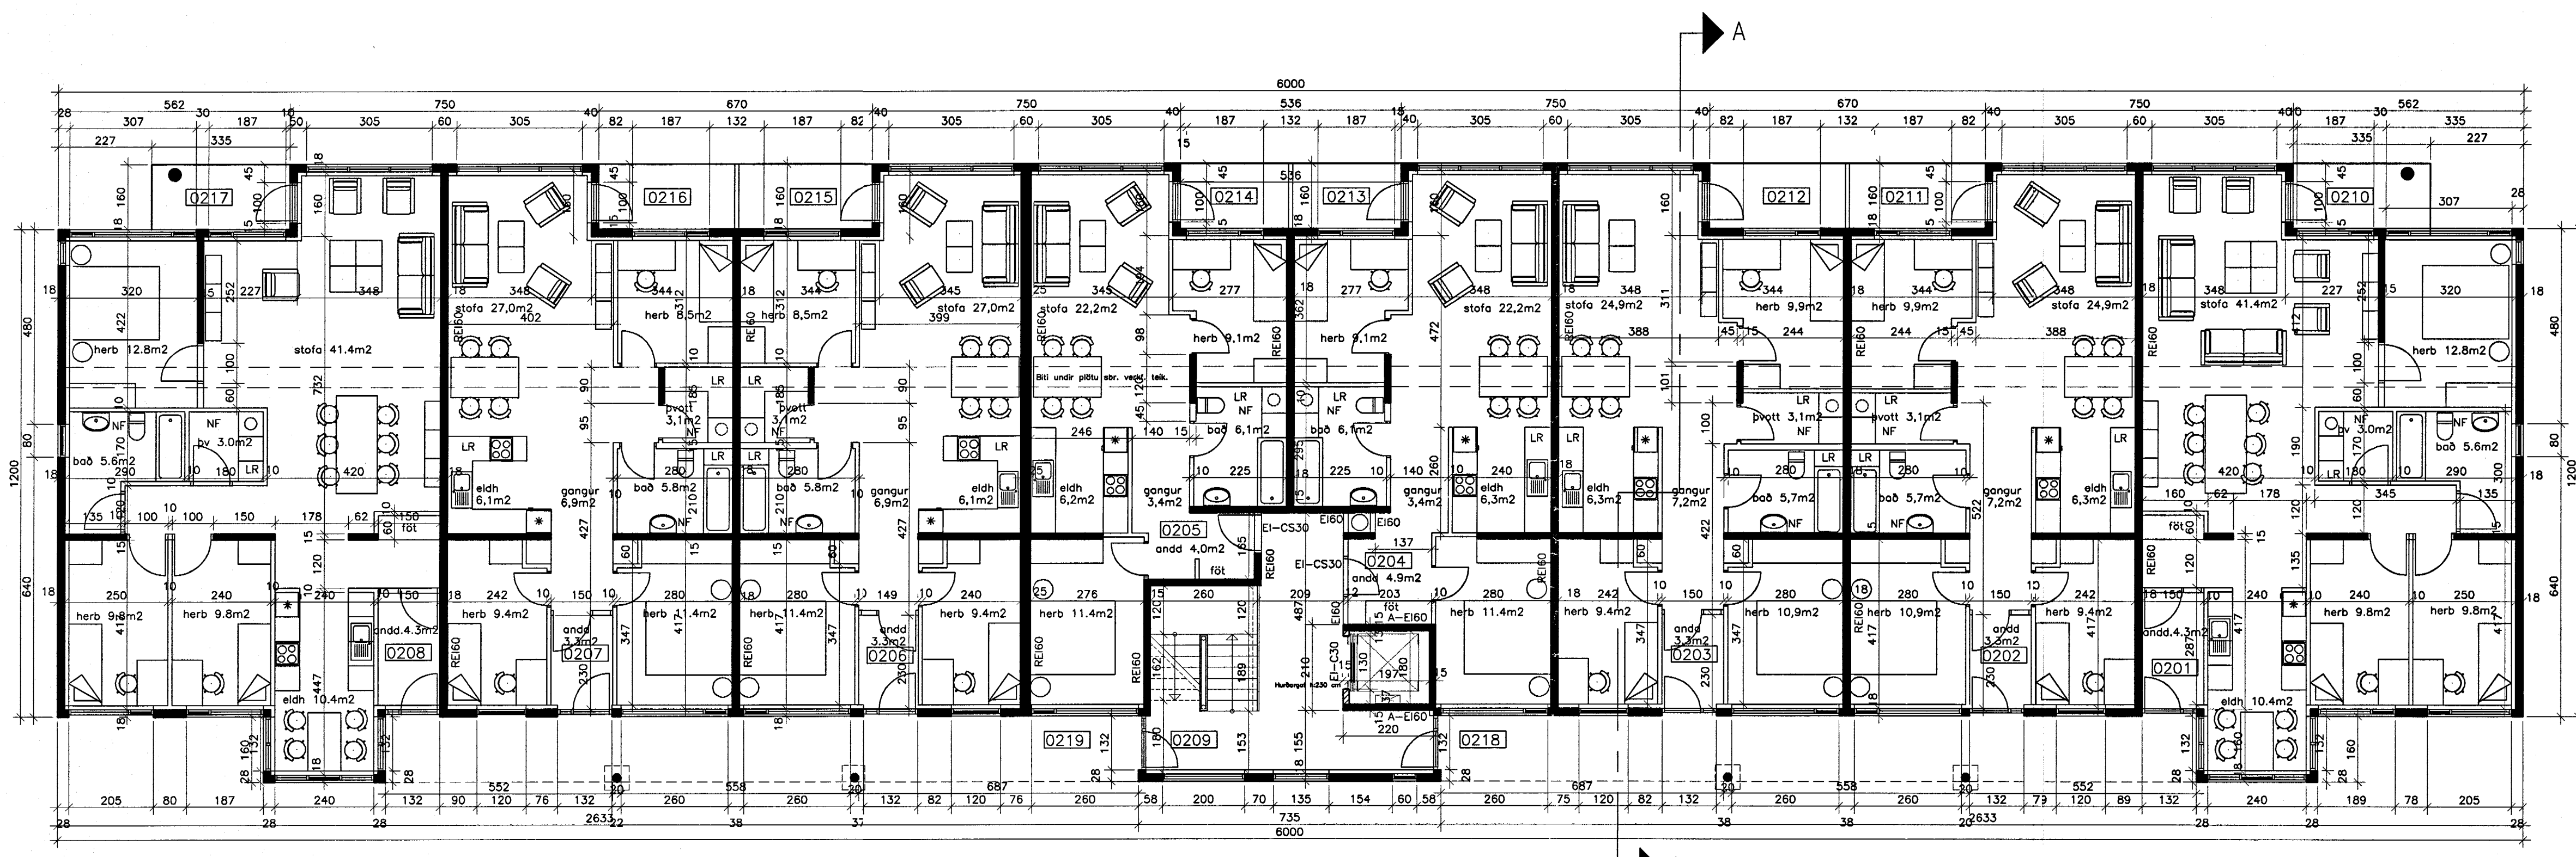

2.HÆÐ

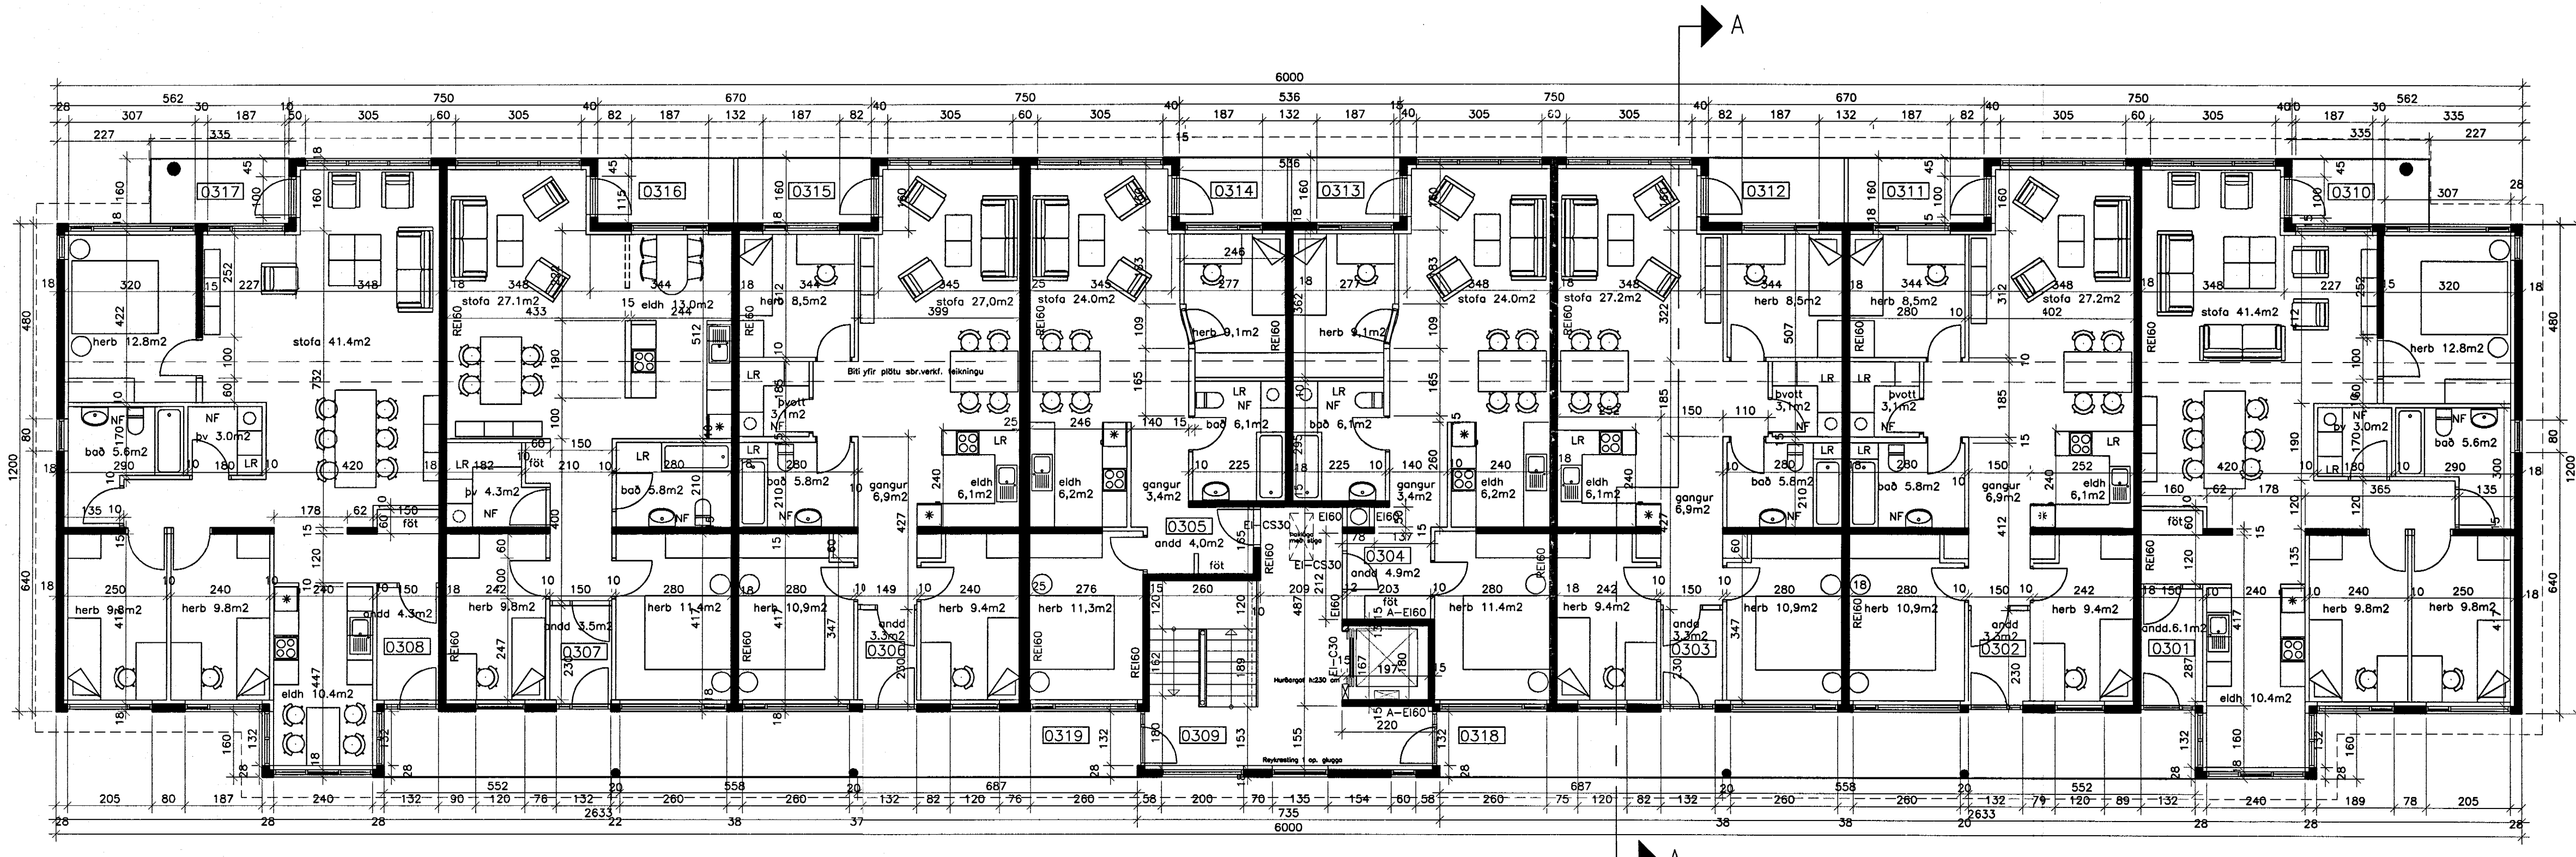

3.HÆÐ

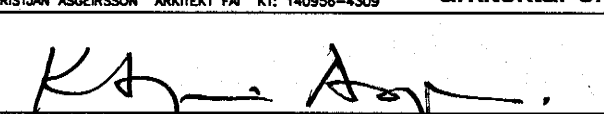2) BREYTT 10.04.01	TH		
Innra fyrirkomulag íbúða 0202, 0203, 0204, 0205			
0206, 0207, 0302, 0303, 0304, 0305 og 0306			
1) BREYTT 12.03.01	DKK		
Númer fyrir skráningartöflu á svölum teiknuð.			
Veggjum breytt í stofu og eldhúsi.			
<b>KRÍUÁS 47 HAFNARFIRÐI</b>			
<b>FJÖLBÝLISHÚS</b>			
GRUNNMYND 2. OG 3. HÆÐAR			
KVARDI: 1:100			
DAGS: 24-10-2000	STADF.		
HANNAÐ: JL,KÁ, TEIKNAD: DKK YFIRF.: KA			
<table border="0"> <tr> <td>HAUSEÐRIG 7 200 4000000 SÍMANN 564 1137 FAX 564 5444 FÖN 564 4433 www.alark.is</td> <td><b>ALARK</b> arkitektar sf.</td> </tr> </table>		HAUSEÐRIG 7 200 4000000 SÍMANN 564 1137 FAX 564 5444 FÖN 564 4433 www.alark.is	<b>ALARK</b> arkitektar sf.
			
<b>04</b>			