

HLUTAMYND ÞAKKANTUR MKV. 1:5.

- Þakstál
- Þakpappi
- 25 X 150 mm. borðaklæðning.
- Timbursperrur 50 X 150 mm.
- Ø 32 mm. loftræstir, með fluguneti
- 2 stk. pr. spennubíl.
- Vindpappi (20 PAM).
- Þakeinangrun 200 mm. (Þakull).

Þakkantur:


- Rennujárn c/c 600 mm
- 100 mm. Þakrenna.
- Flasning úr sama efni og þakstál
- Þakniðurfall. Sjá tagnateikningu.

Veggur:


- 150 mm. steypdur veggur.
- 100 mm. Þéttull.
- 30 mm. loftræsti bíl
- Þáruformuð blíkk klæðning

*legum sérstök ábendingu
m.a. vegna þess að húndól
með saluþakki, sjá þessu
loftreið öðlunum 4 hleðum,
er samþ. 1 stk. Ø 32 mm rör
pr. spennubíl*

15/3 01 Lýsing þakkantur

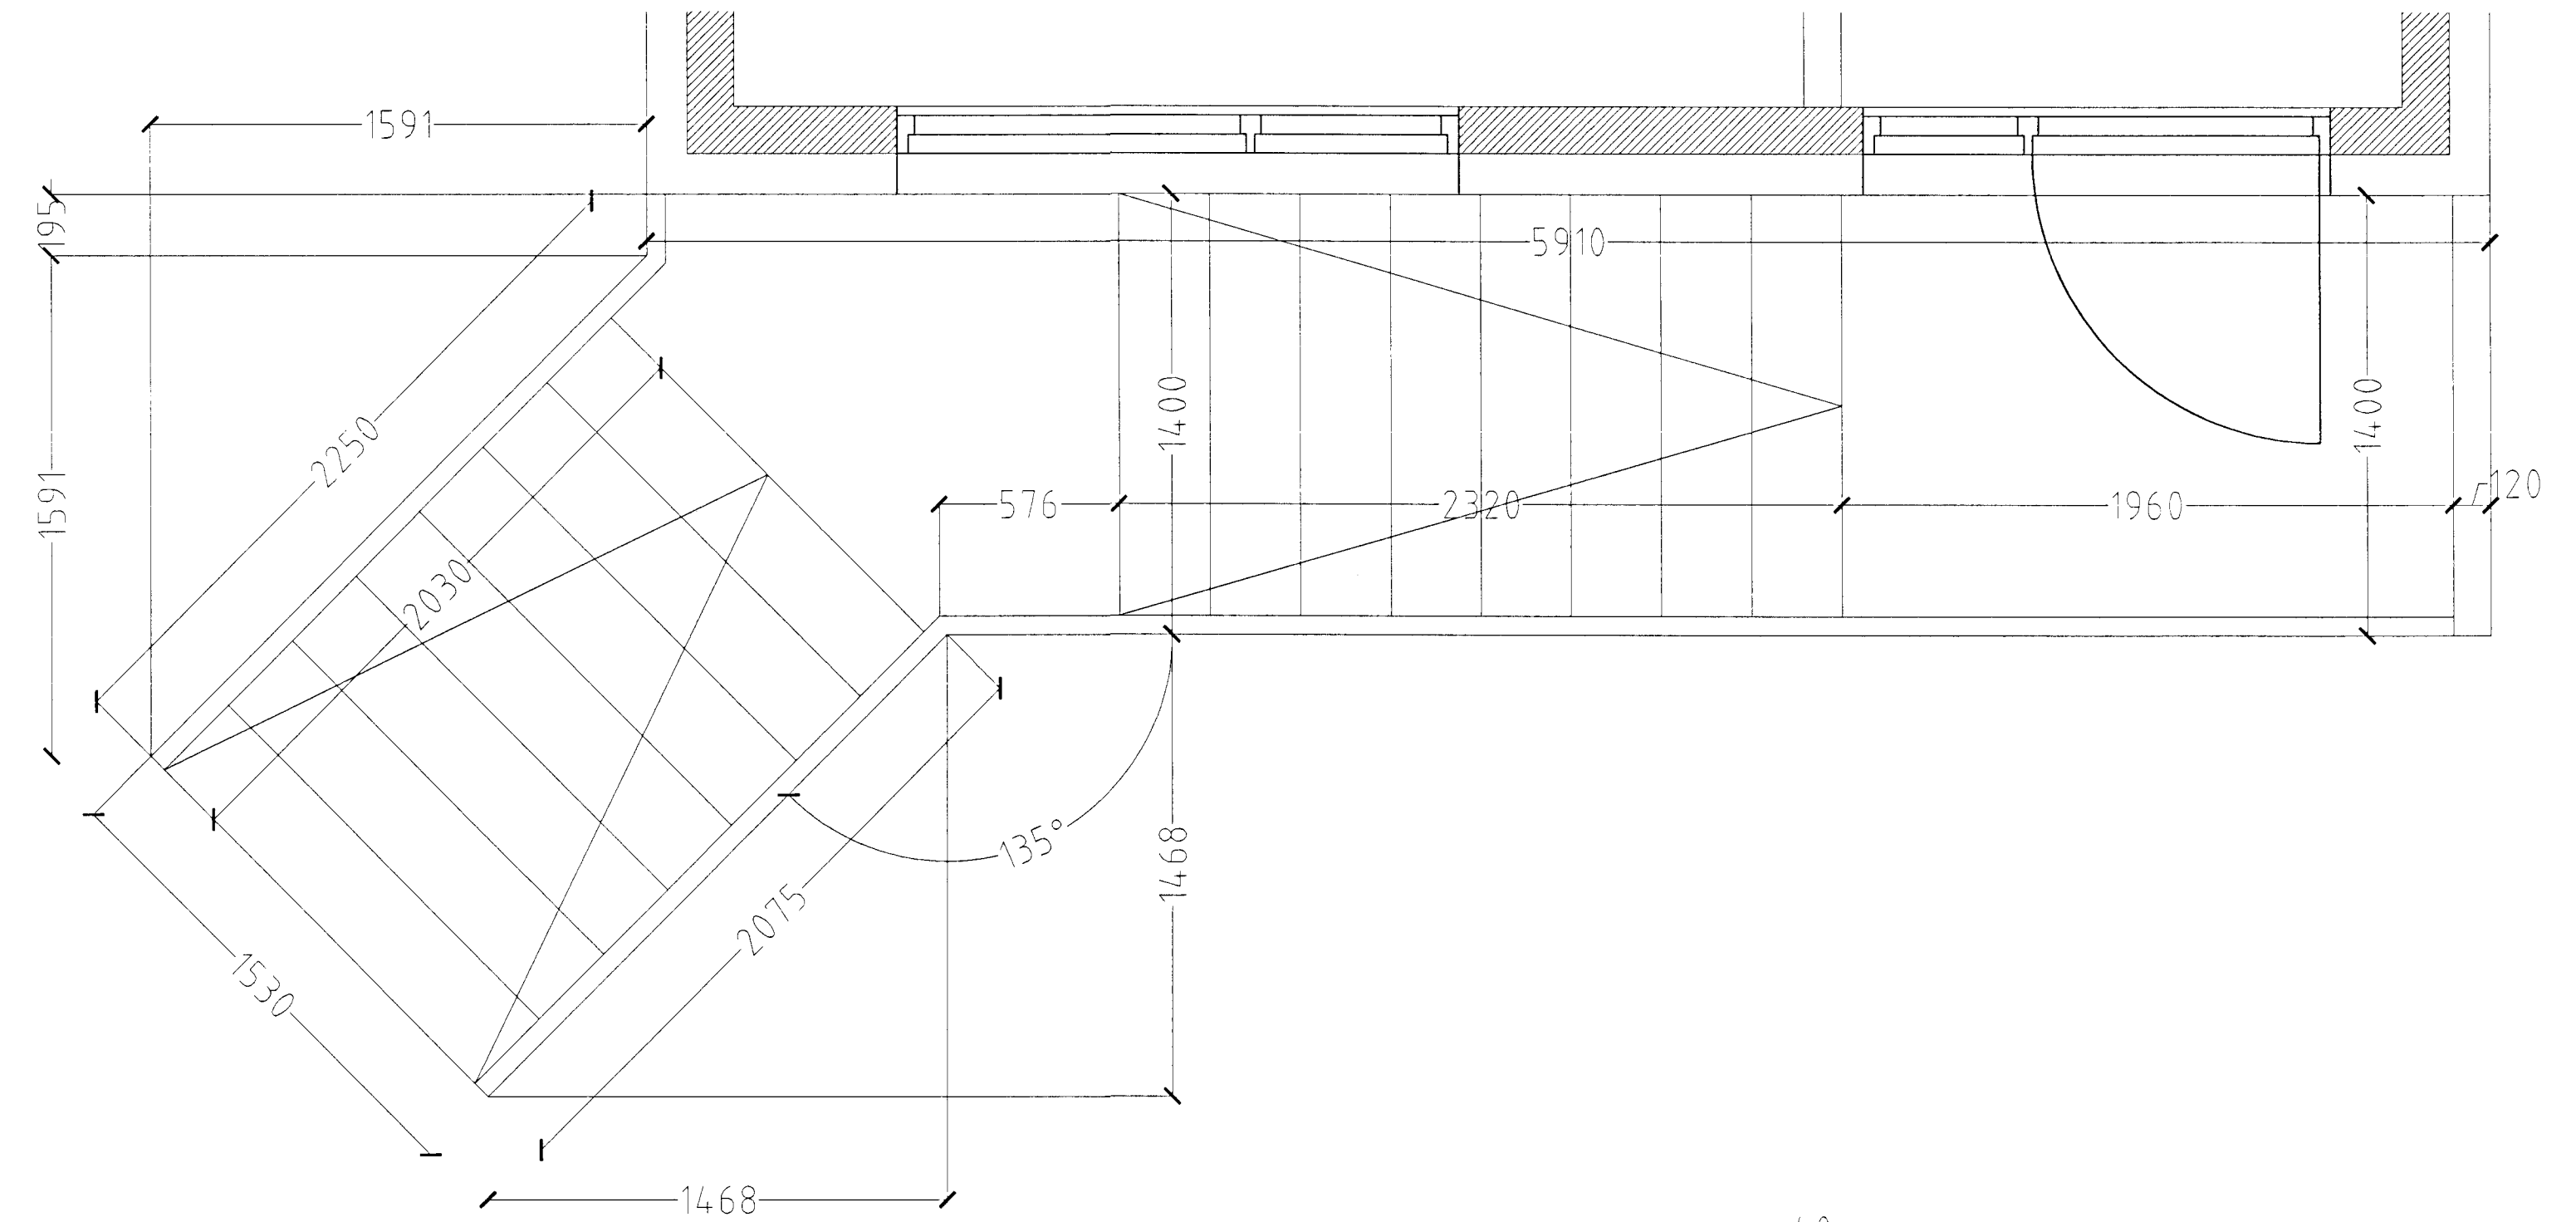

HLUTAMYND STIGI MKV. 1:20.

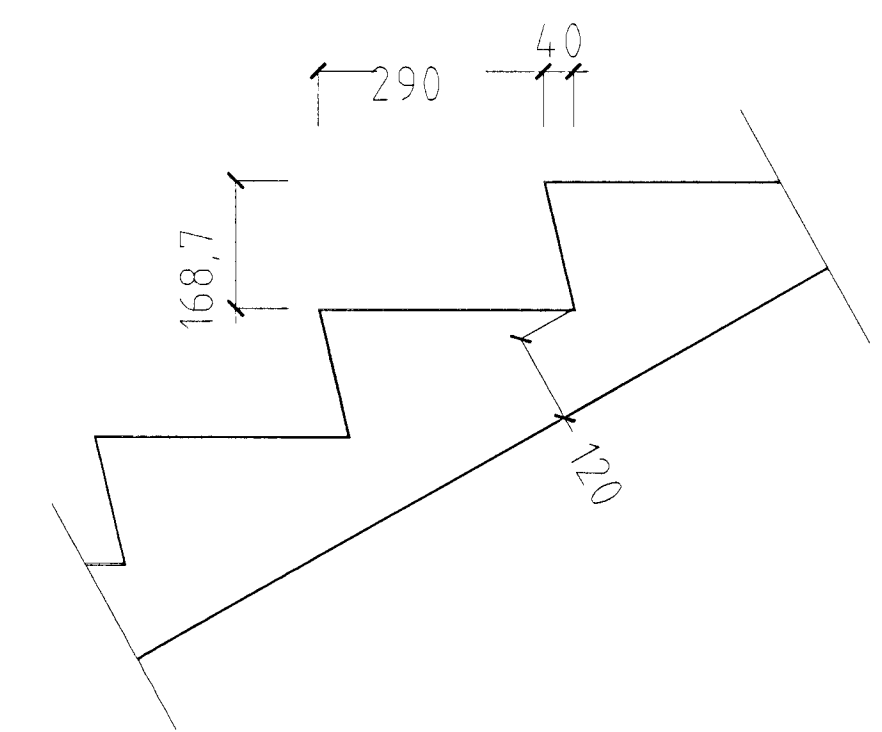

SNIÐ Í ÞREP MKV. 1:10.

Byggingasútlit Hlutf. 1:50
15 MARS 2001
Sigurbjartur Halldórsson

KRÍUÁS 5 HAFNARFIRÐI.

Sigurður Þorvarðarson byggingafræðingur b.í.
Teiknistofan Strandgötu 11 220 Hafnarfirði
STH teiknistofan ehf. kt. 510298-2769 Kt. aðalhönnuðar: 141250-4189
Sími: 5651510 Fax: 5651299 Netfang: teiknistofan@islandia.is

Skýringar	Séruppdráttur
Teikning	Hlutamynd þakkantur, hlutamynd stigi, snið í þrep
Mælikvæði	1:50
Undirskrift	<i>M. Halldórsson</i>
Blað nr. 4 af 6	Dagsetning: 23 nóvember 2000
Breytt:	