






RP

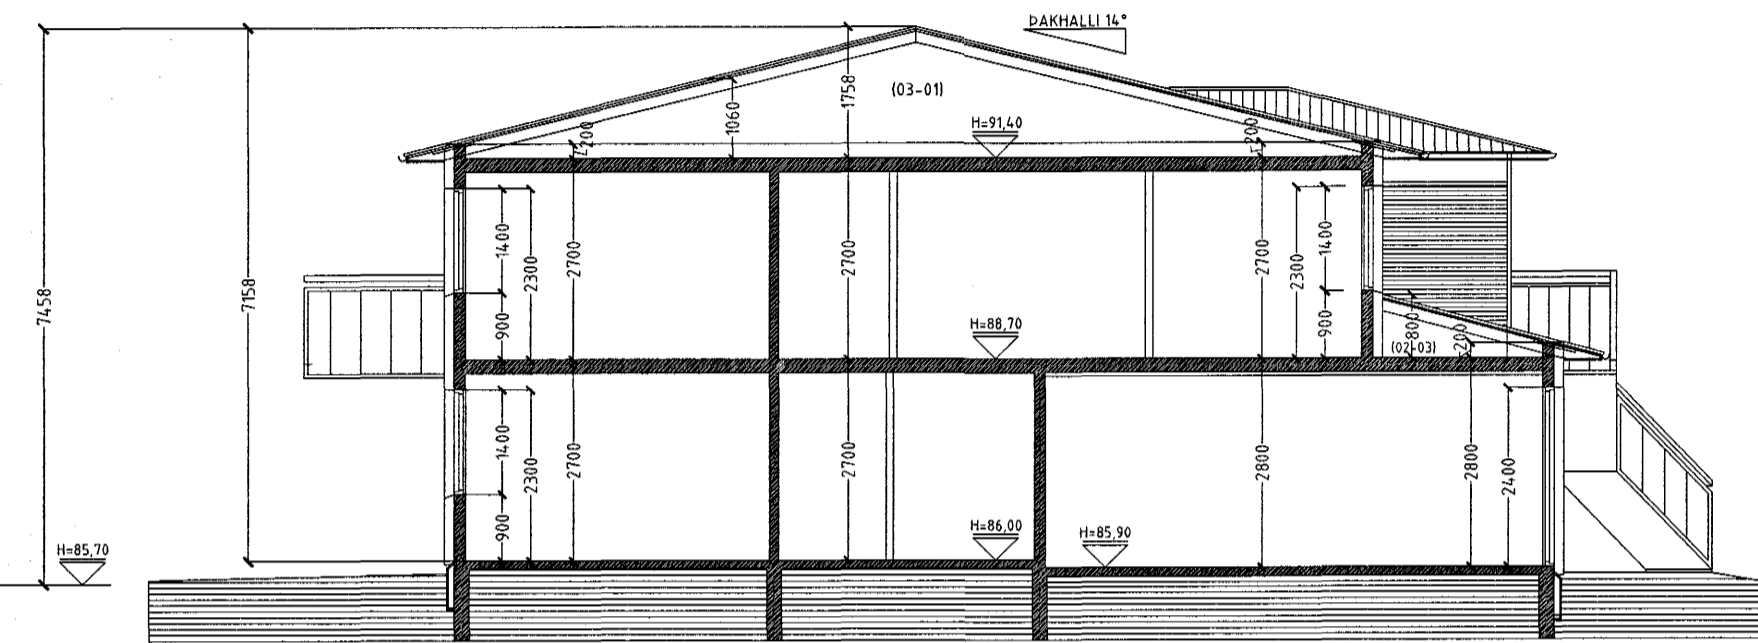

SNID B-B MKV. 1:100.

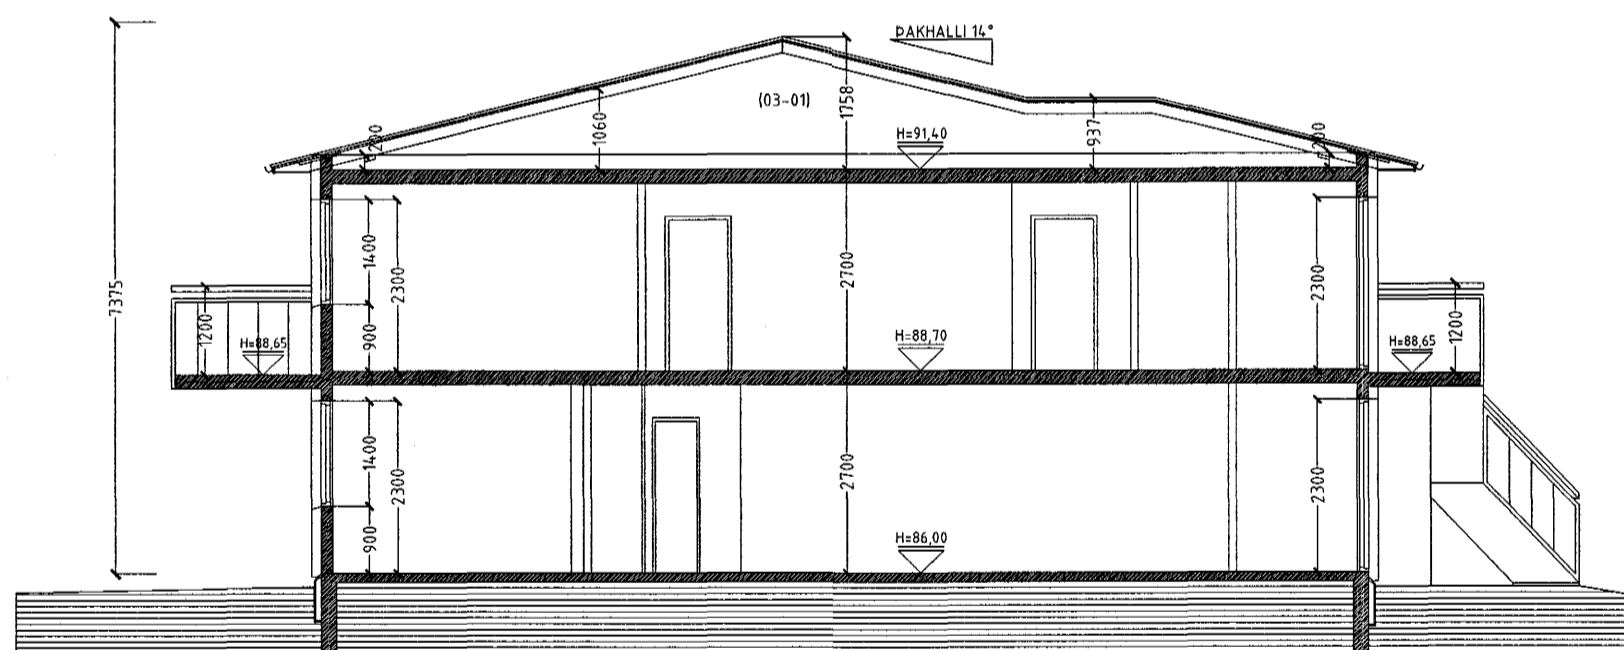

SNID A-A MKV. 1:100.

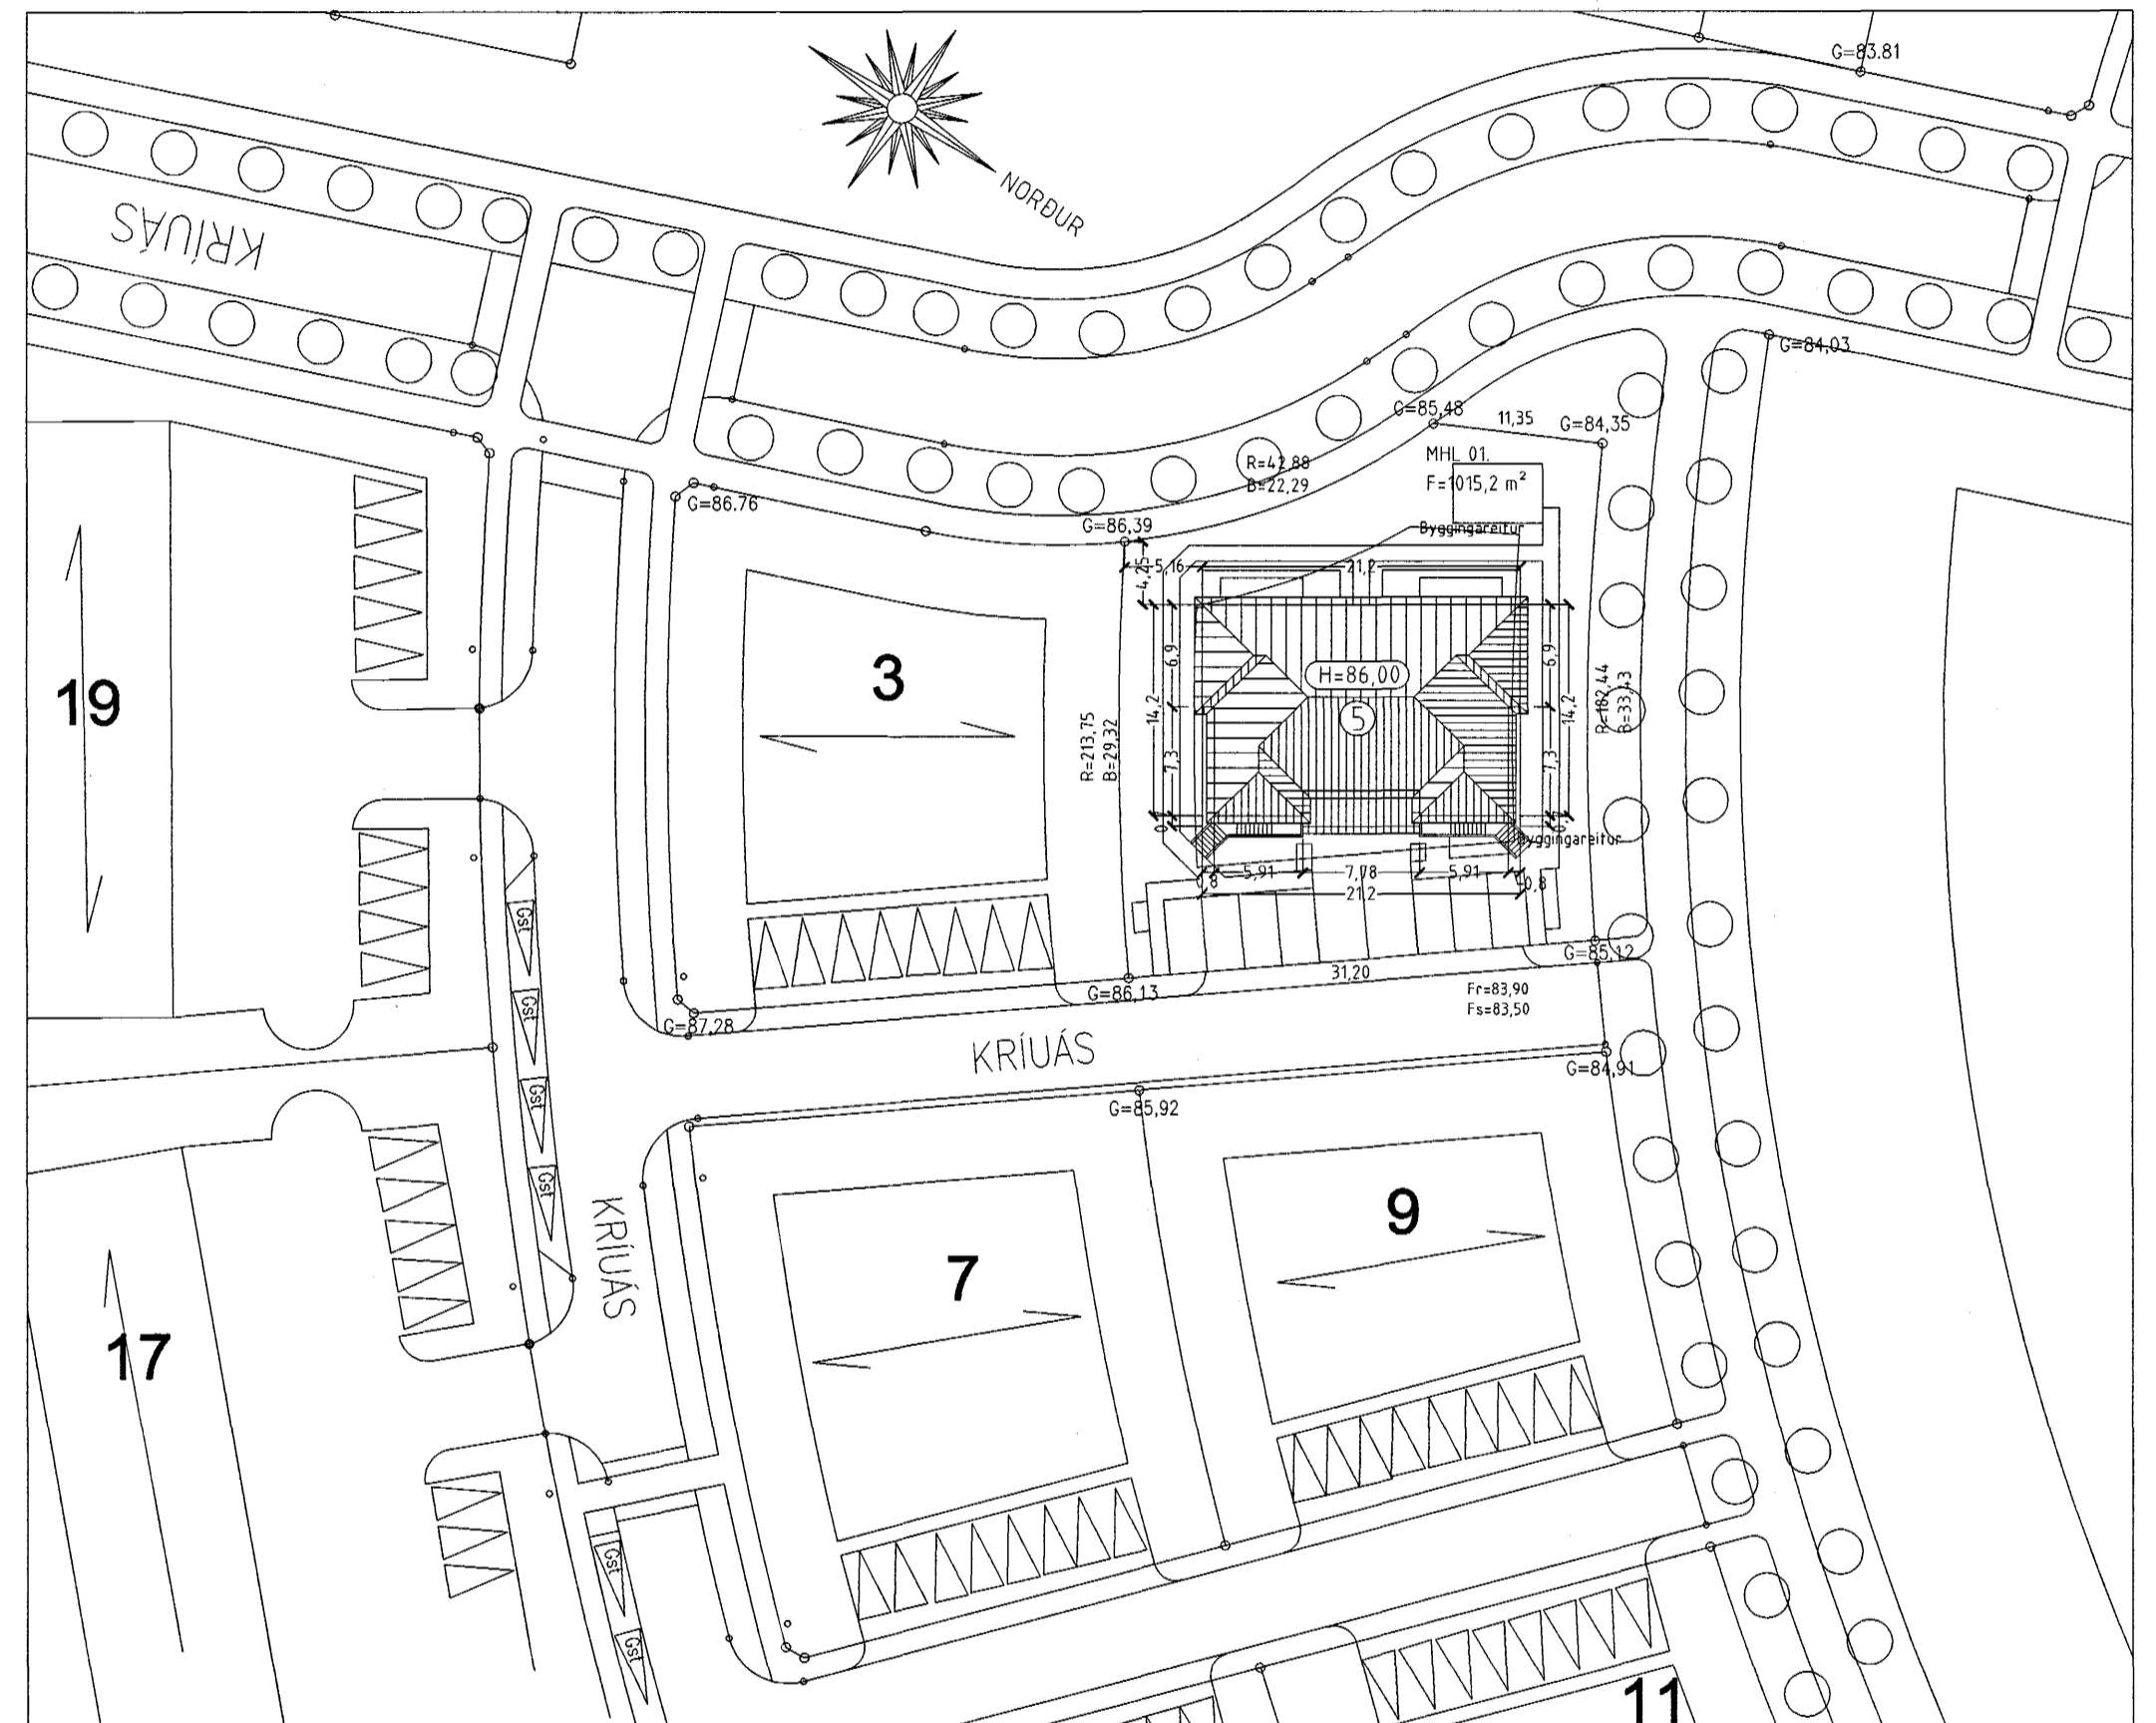

AFSTÖÐUMYND MKV. 1:500.

KRÍUÁS 5 HAFNARFIRÐI.

Sigurður Þorvarðarson byggingafræðingur bfi.
Teiknistofan Strandgötu 11 220 Hafnarfirði.
STH. teiknistofan ehf. kt. 510298-2769. Kt. aðalhönnuðar: 141250-4189.
Sími: 5651510. Fax: 5651299. Netfang: teiknistofan@islandia.is

Skýringar:	Aðaluppdráttur.
Teikning:	Snið og afstöðumynd.
Mælikvæði:	1:100 / 1:500.
Undirskrift:	<i>21/9 00 RP</i>
Blað nr: 3 af 5.	Dagsetning: 29 ágúst 2000.
Breytt:	Hæðarsetning og þakhalla breytt 21 sept. 2000