



Samþykkt á fundi bygginga-
nefndar þ. 2 / 7 1987

BYGGINGAFULLTRÚINN
Í HAFNARFIRÐI


[Signature]

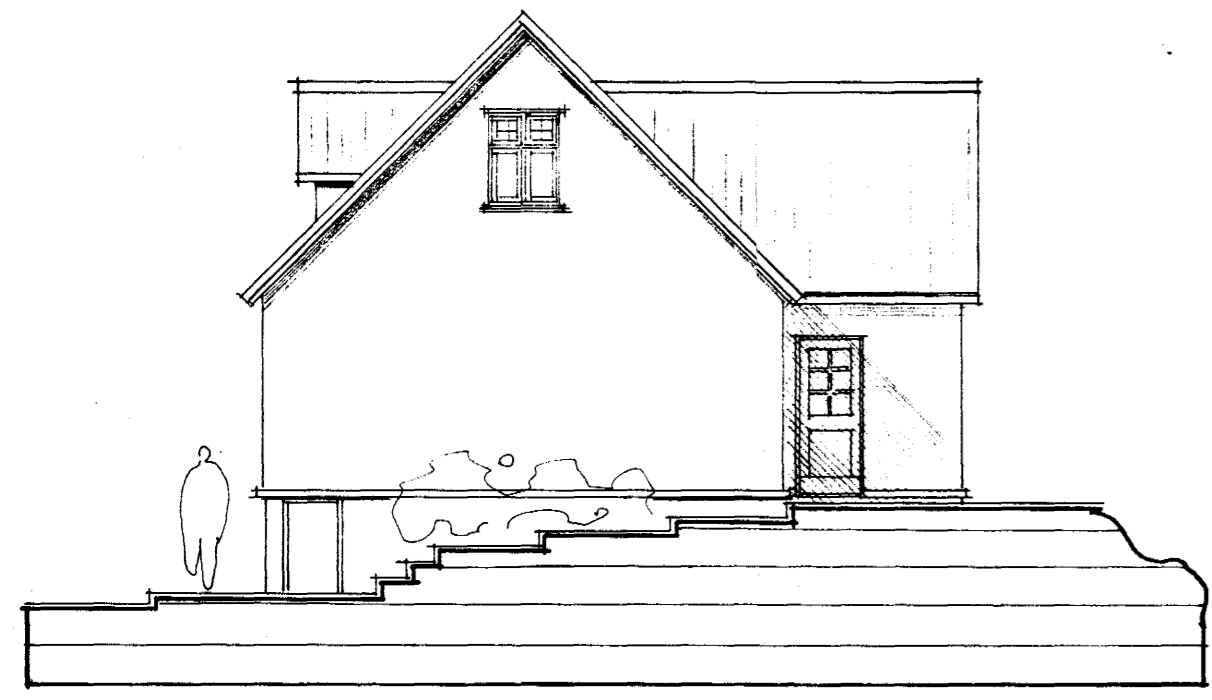

útlit vestur

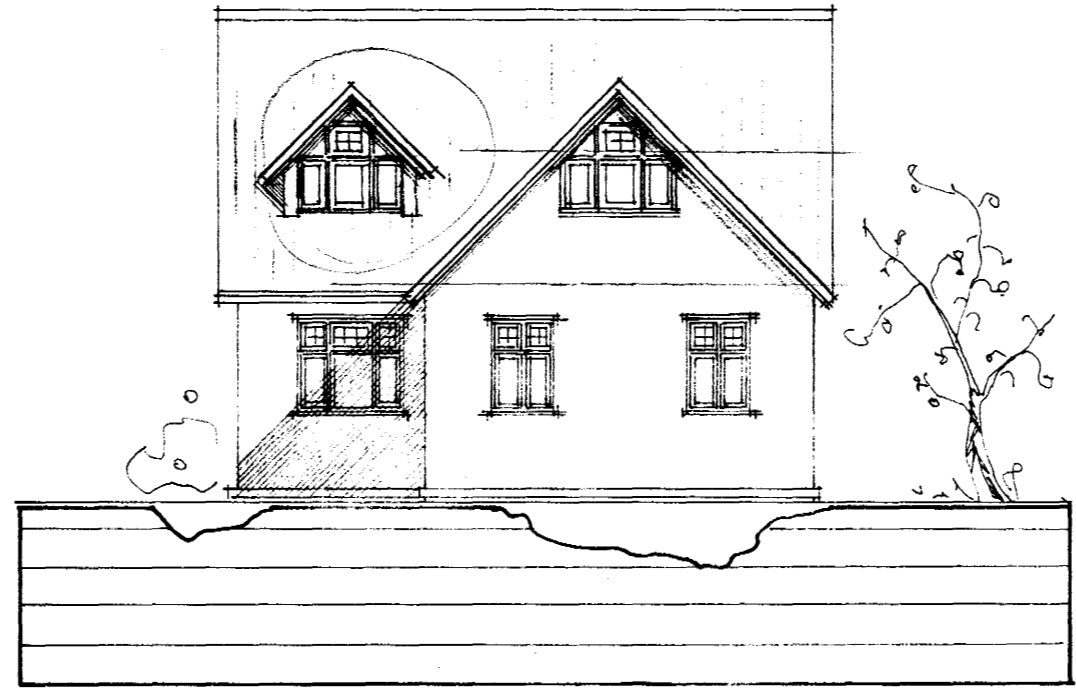


útlit sudur

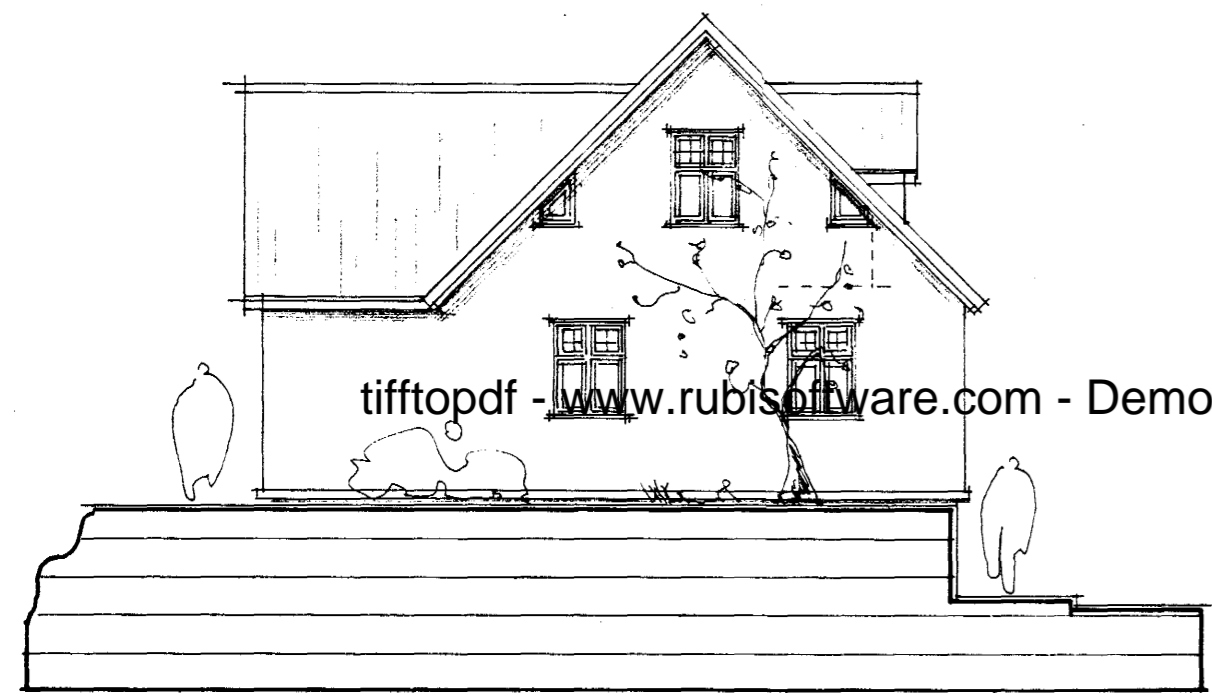



útlit austur




útlit nordur

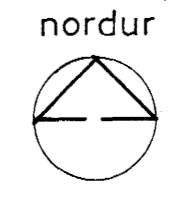


afstöðumynd
1:500

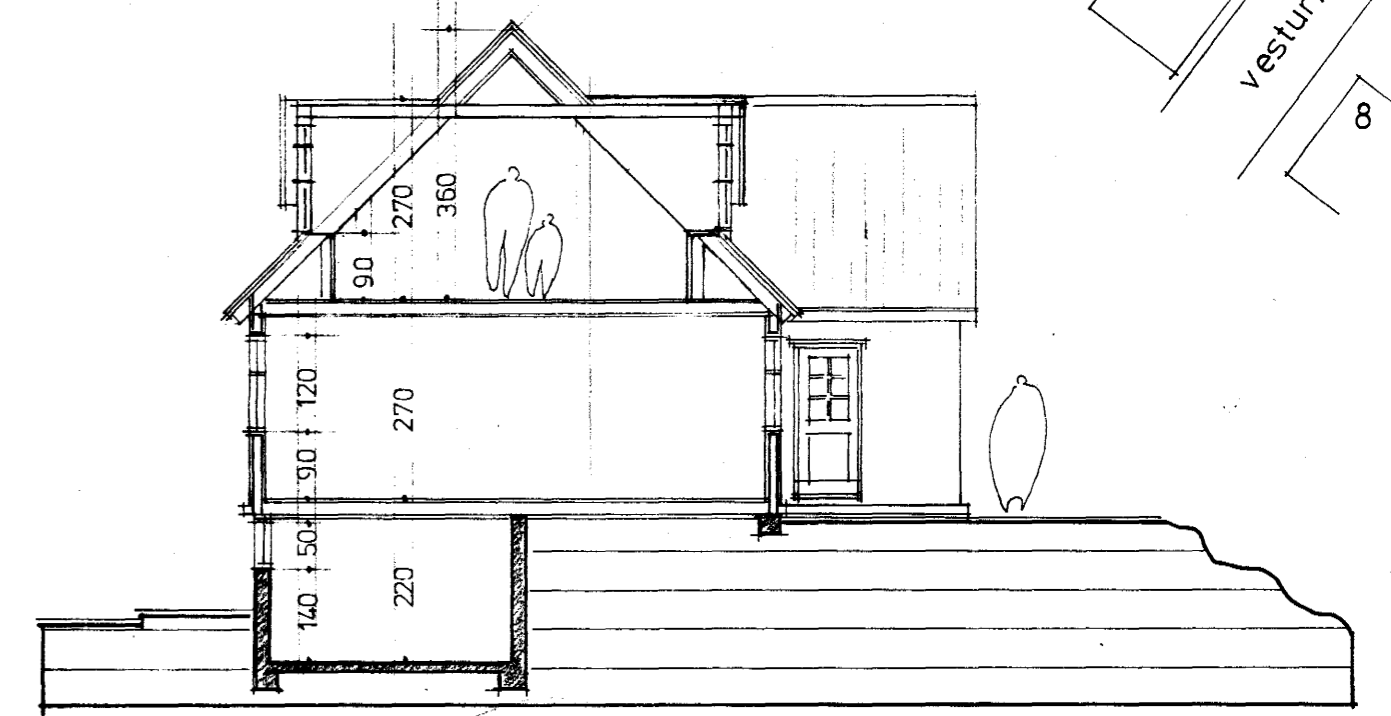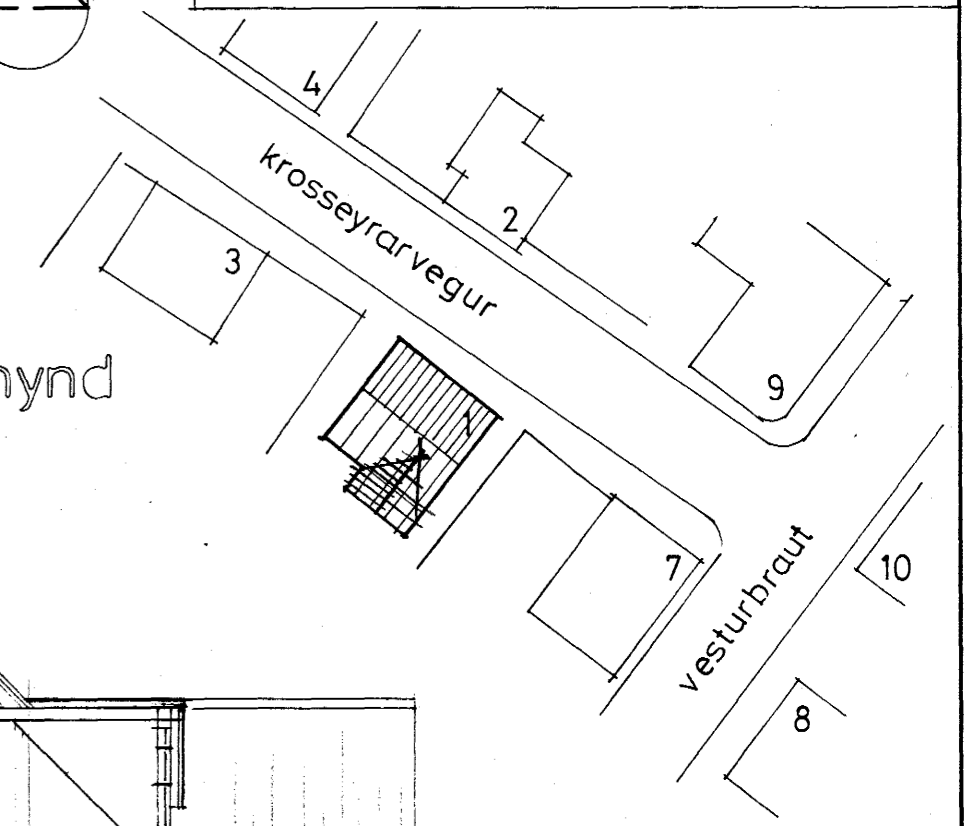


sneiding

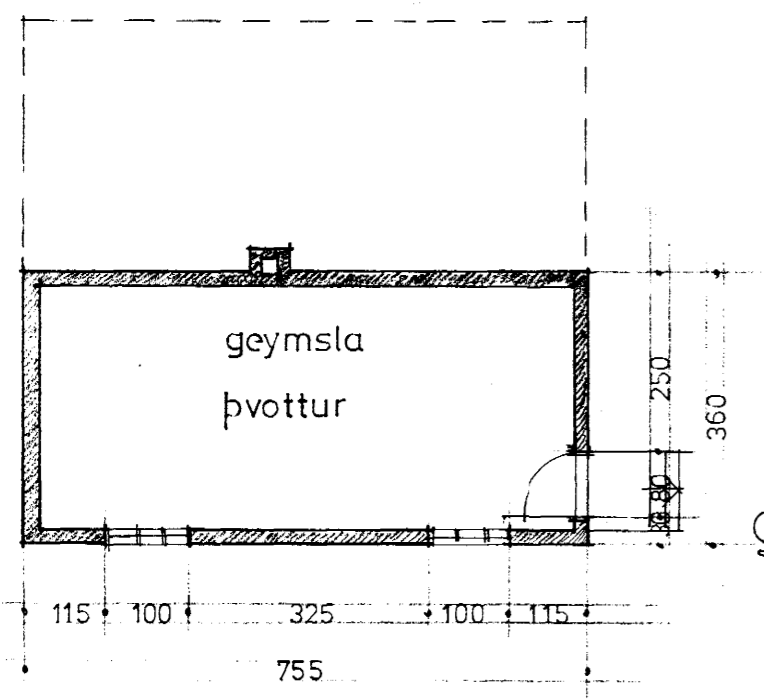

grunnmynd kjallara

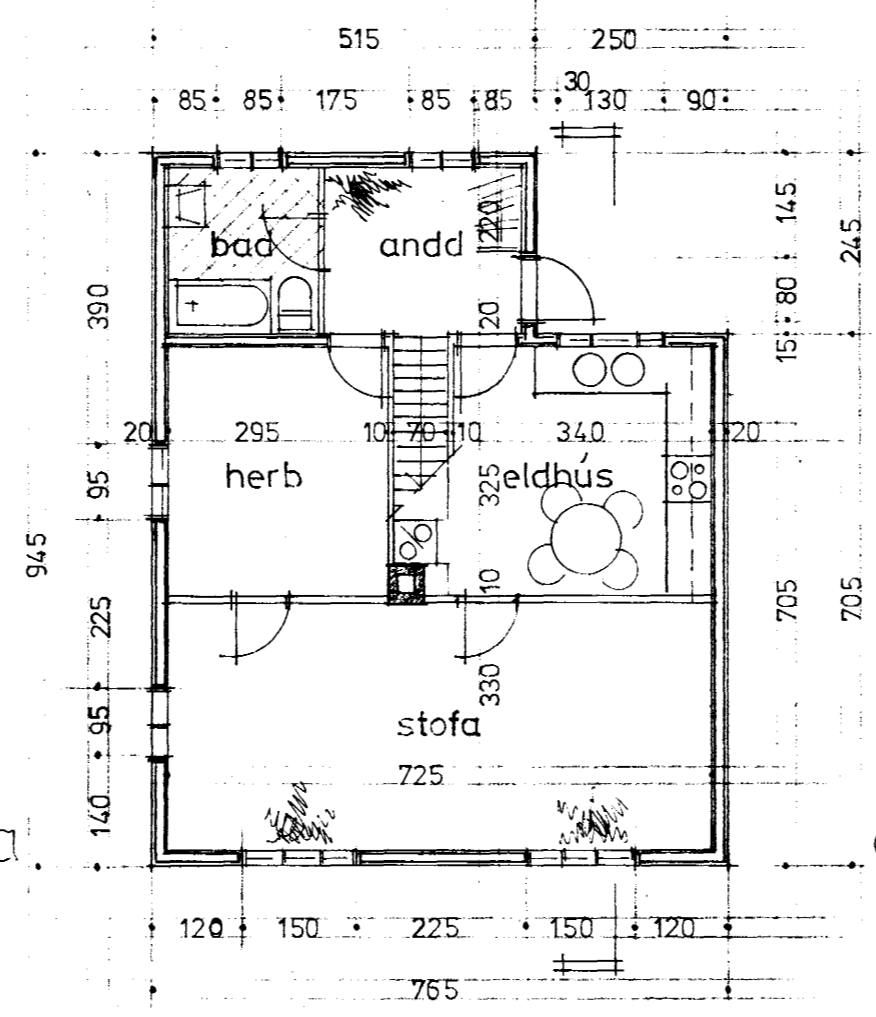

grunnmynd hæd

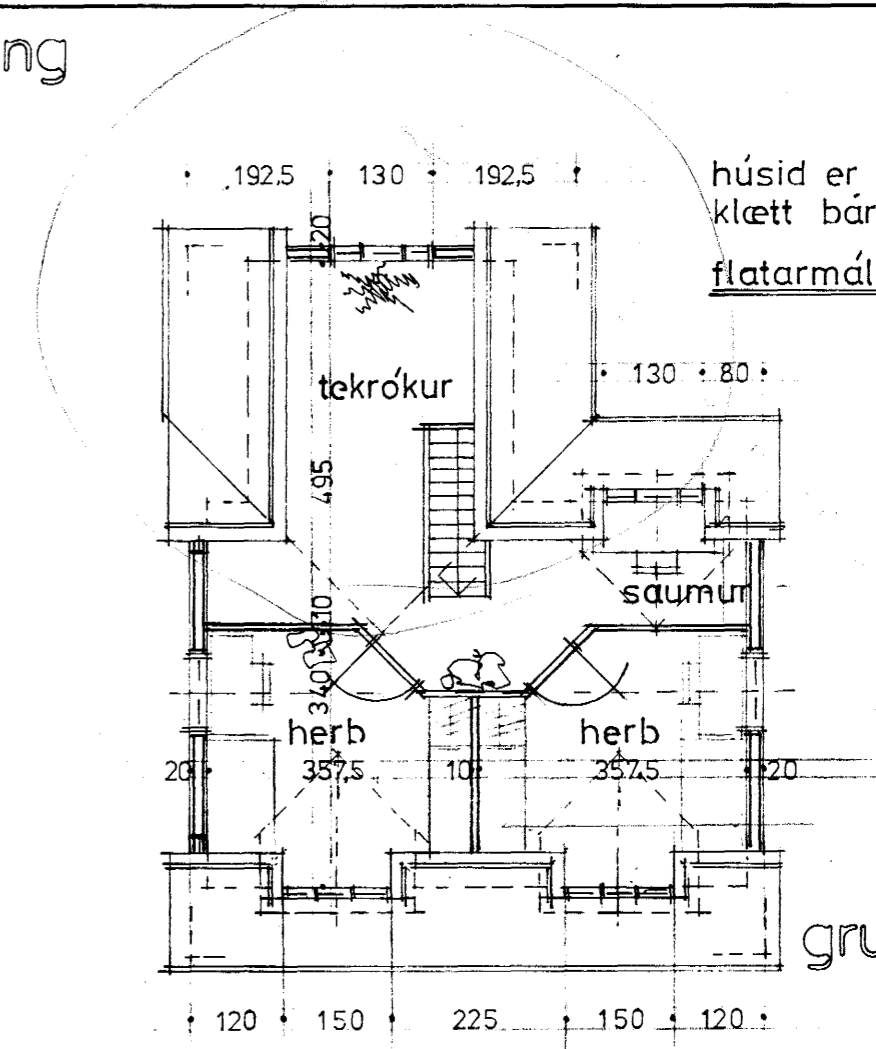

grunnmynd ris

húsid er timburhús
klætt bárujárni

flatarmál

kjallari	27.0 m ² sjá lofth
jarðhæd	66.3 -
ris	39.2 -
	125.3 m ²
	105.5 m ² + E
	371 m ³