

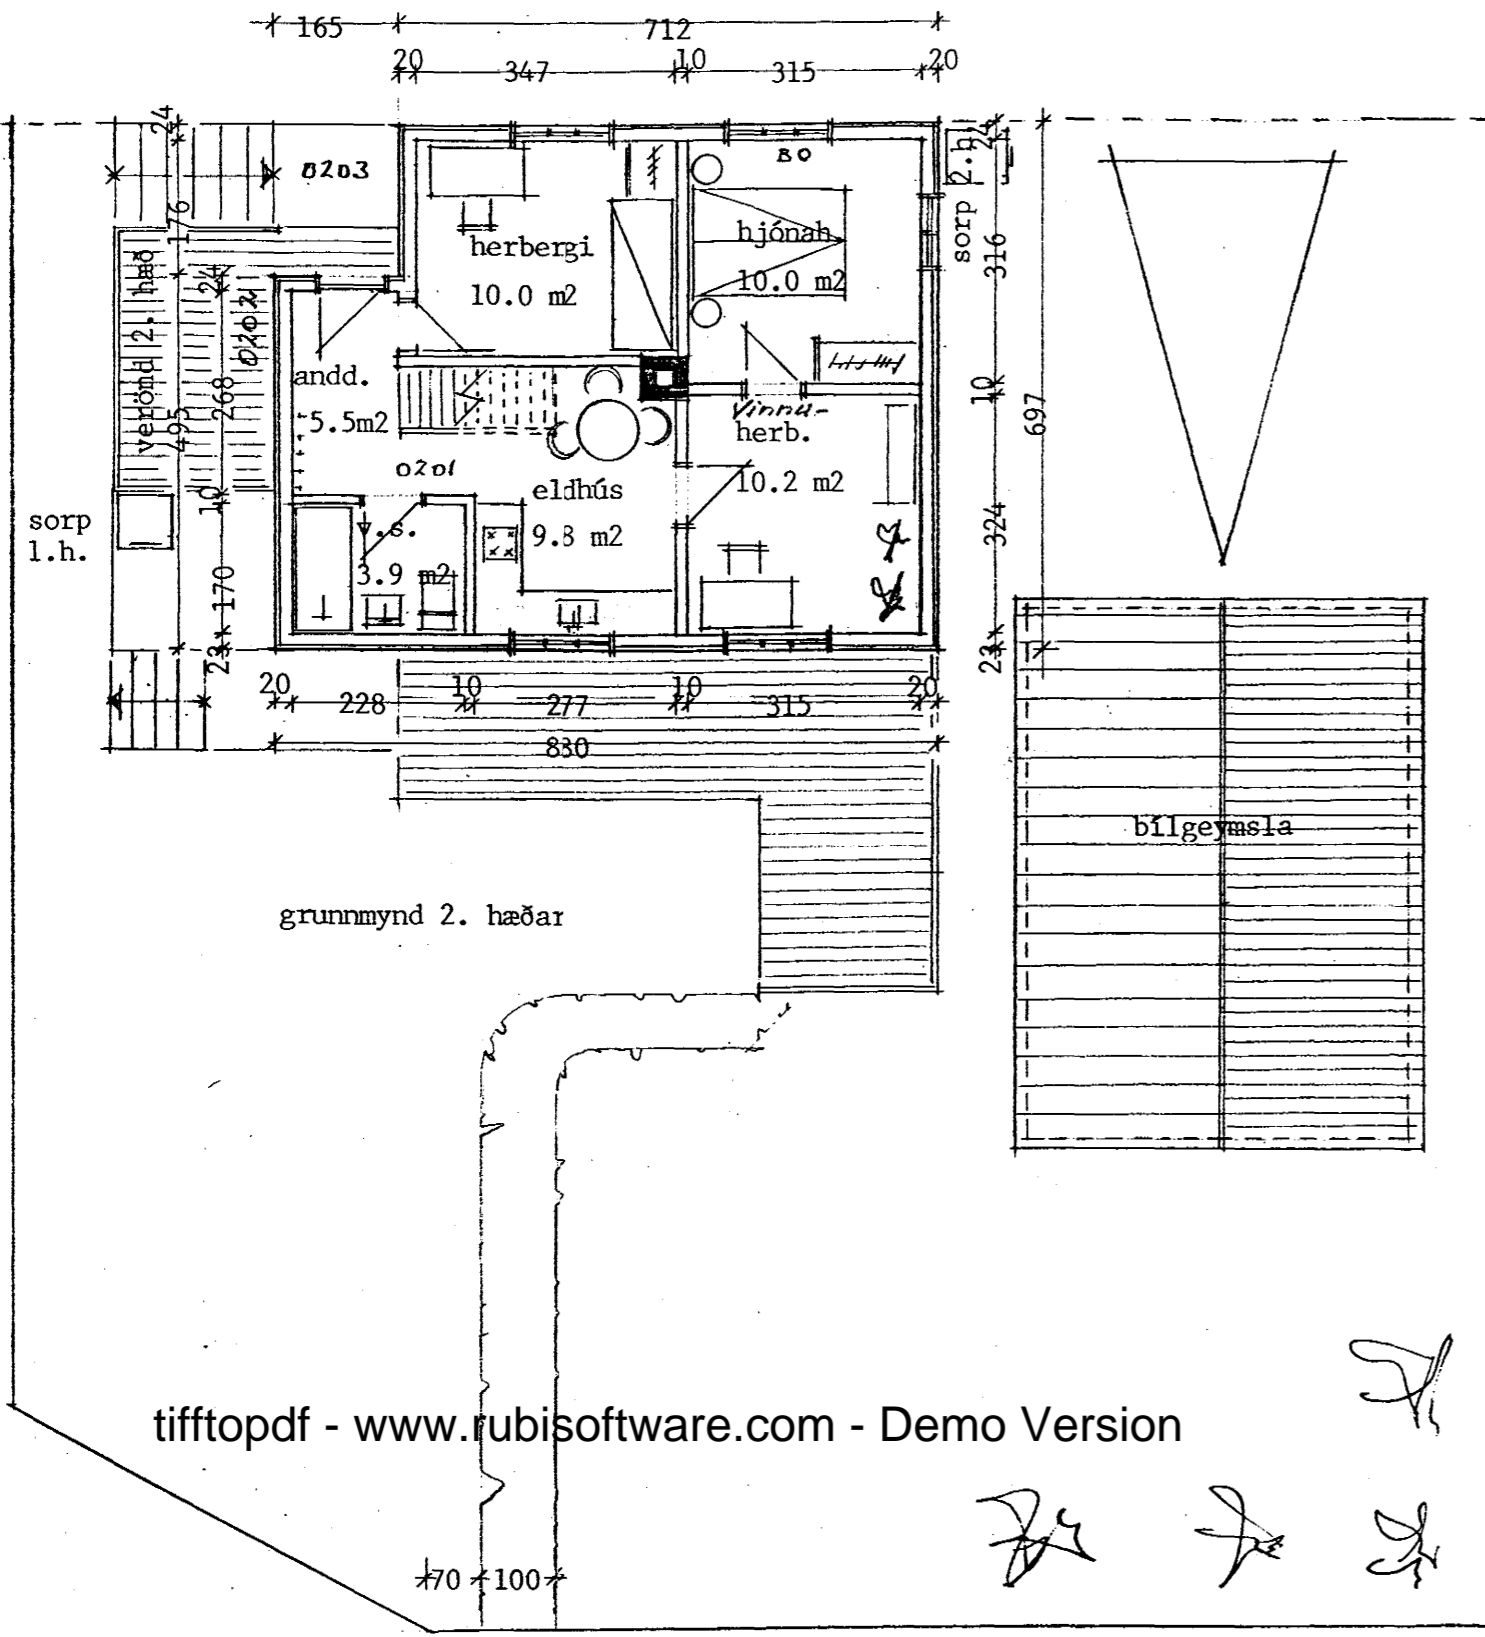




innkeyrsla að Krosseyrarv. 3b

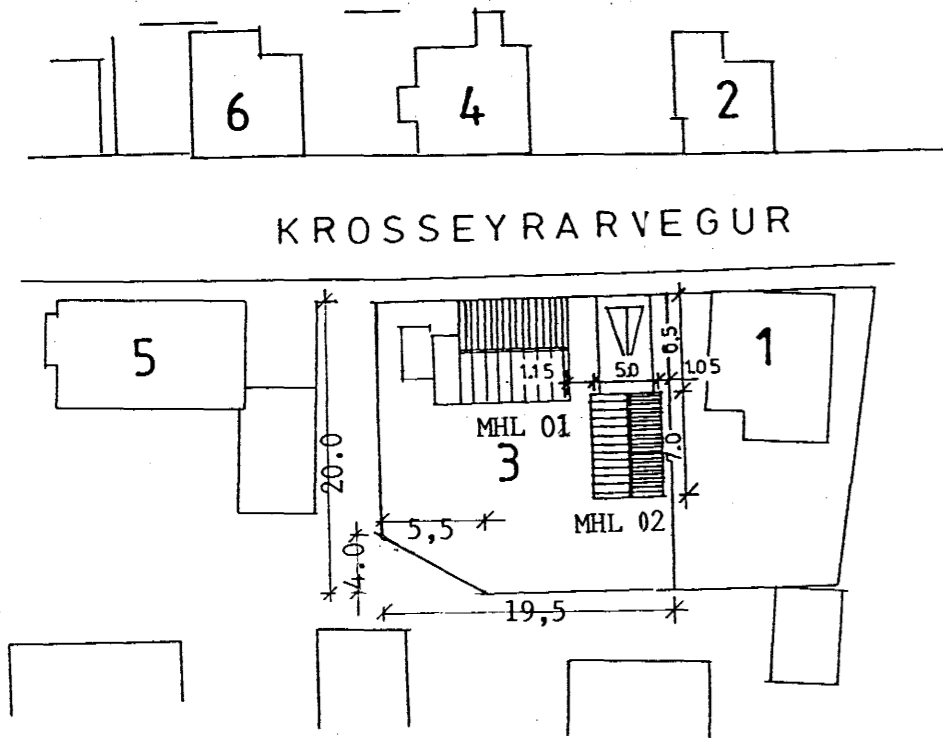

tifftopdf - www.rubissoftware.com - Demo Version

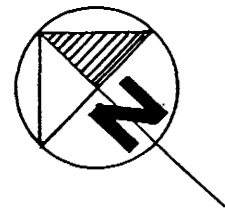

AFSTÖÐUMYND 1:500

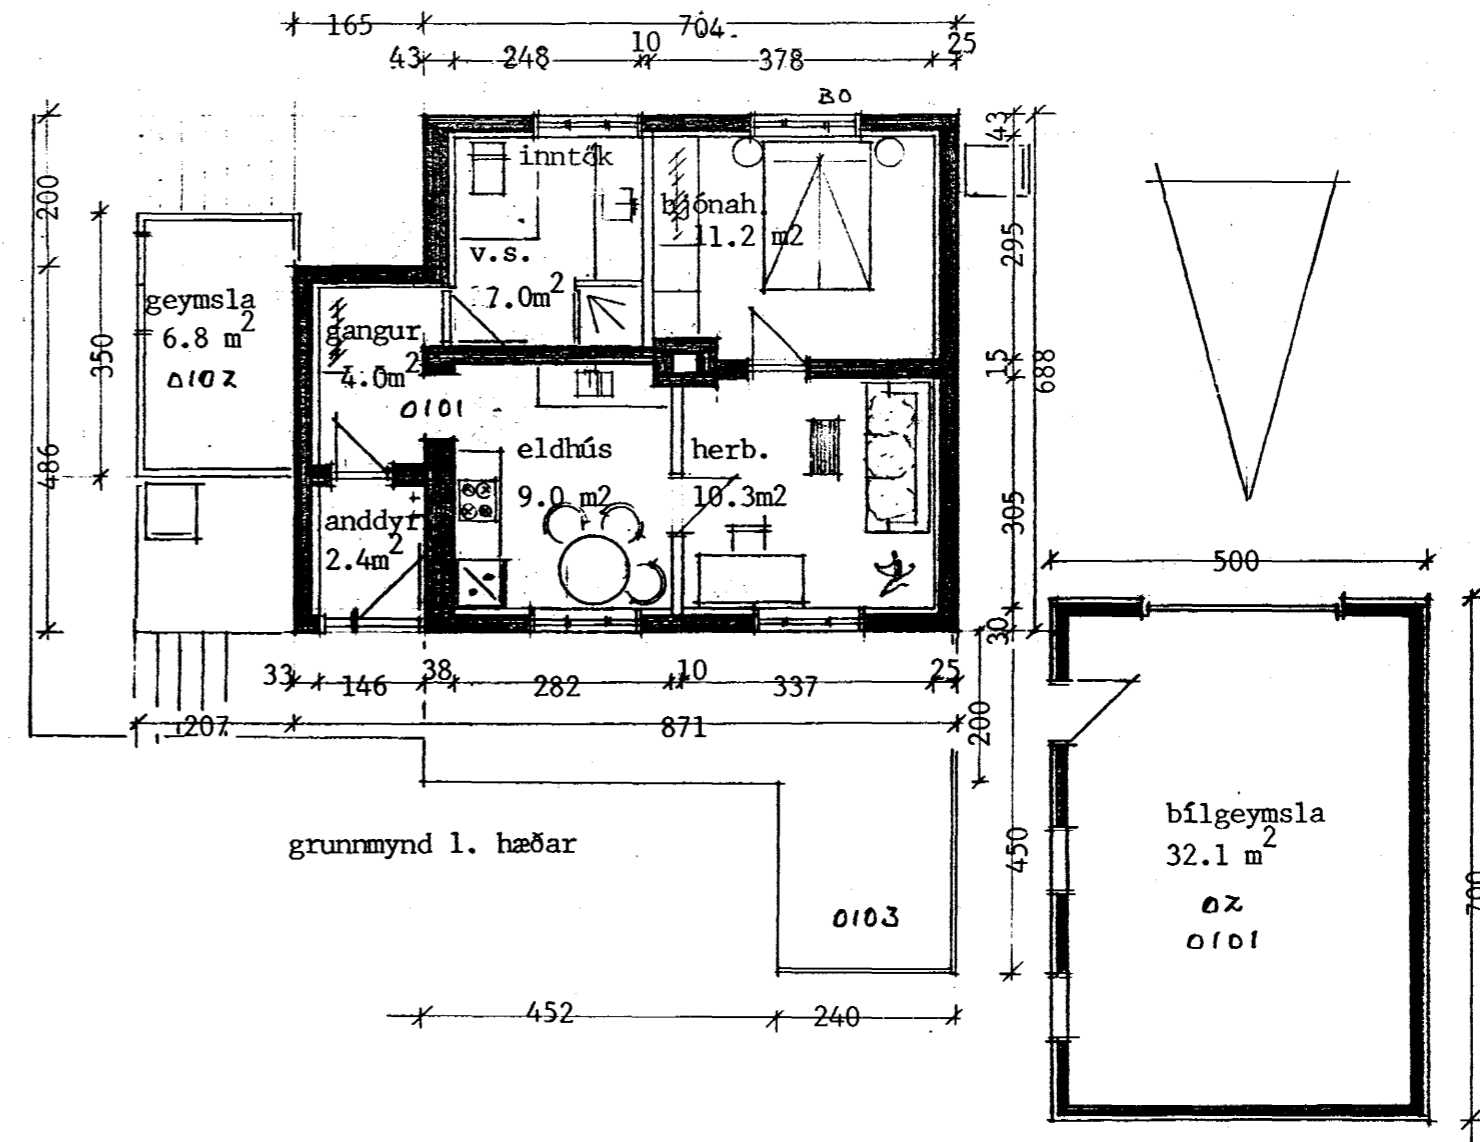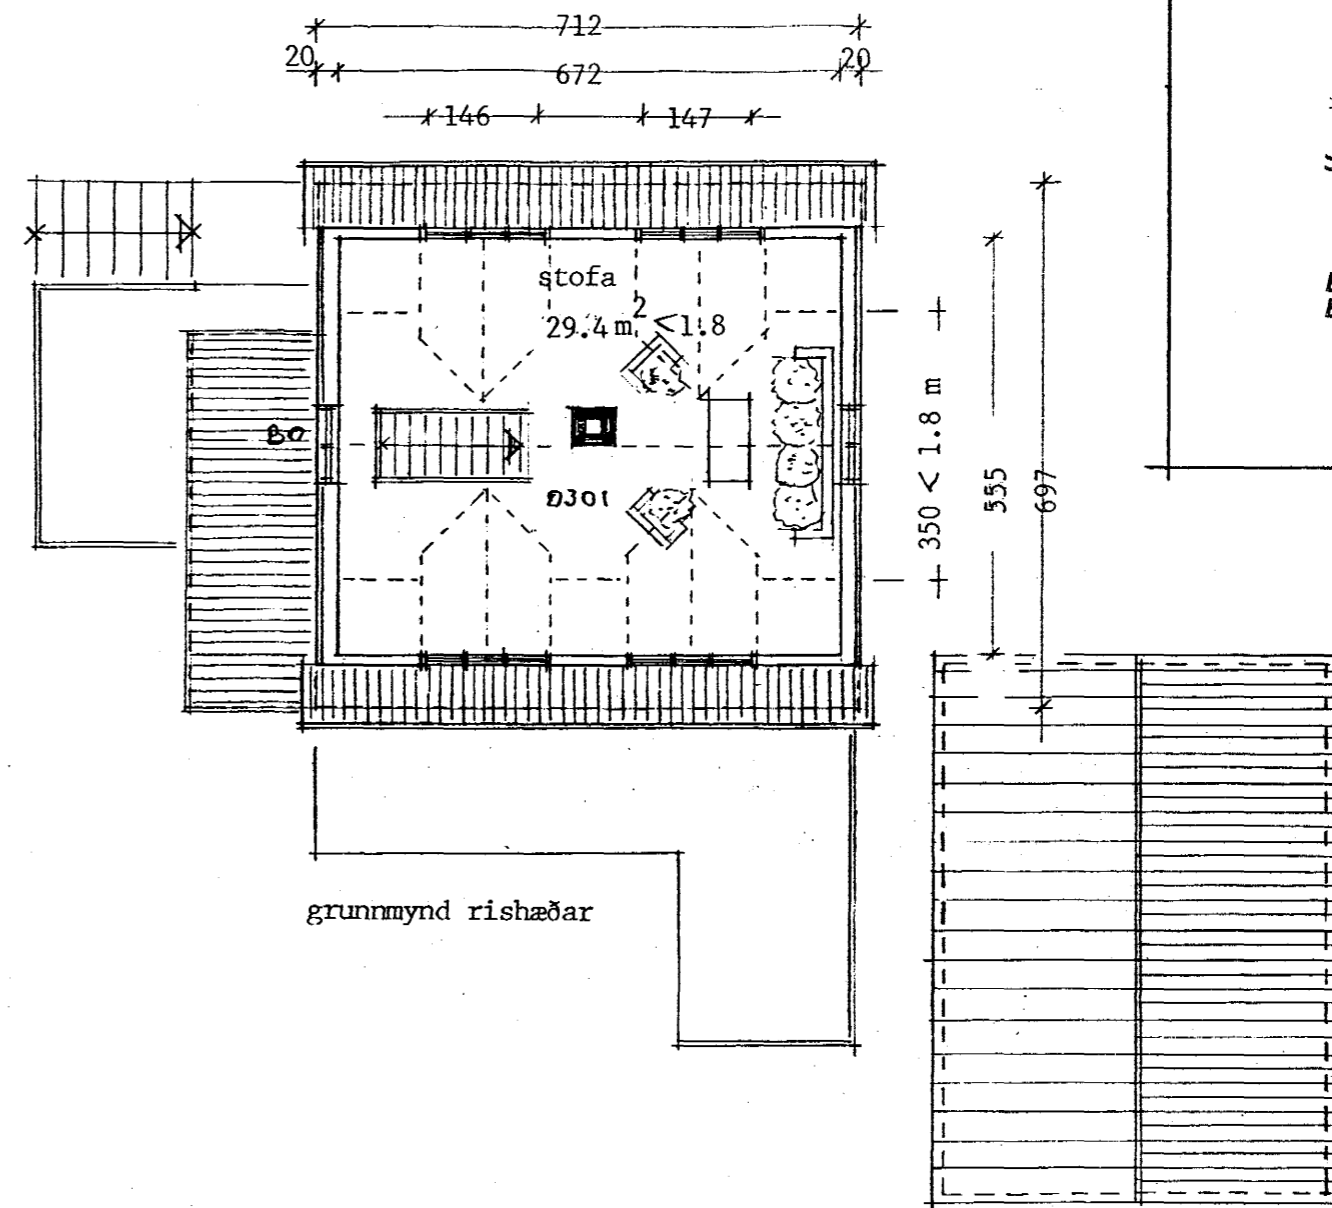

Samþykkt þann
09 JUNI 1997
Byggingafultruinn í Hafnarfirði
Erlendur Hjálmarsson

Húsið var byggt 1903, hækkun á risi var samþ. í bygginganefnd Hafnarfjarðar 14/7 1925, íbúð á jarðhæð var samþ. 23/4 1980, stækkun á anddyri samþ. 27/10 1993, og bilgeymsla samþ. 20/5 1995. Hér er verið að staðfesta fyrri samþykktir vegna gerðs eignaskiptayfirlýsingar og allir upprættir teknir saman og sýndir á tveimur blöðum. Útgeymsla og verönd eru viðbót við fyrri samþykktir.

15.5.1997 teikning uppfærð vegna gerð eignaskiptasamnings. Stuðst var við upprátt eftir Þór Gíslason dags. 1 okt. 1993 og annan eftir Pál V. Bjarnason dags. 17. júlí 1995.

STAÐUR	Krosseyrarvegur 3	DAGS.	20.5.1997
EFNI	Grunnmyndir	KVARDI	1/100/500
	og afstöðumynd	NR.	10
HÖNNUN	Kristján Þórarinnsson B.F.I.		