



Samþykkt þann

09 JUNI 1997

Byggingatulltrúinn í Hafnarfirði
Erlendur Hjalmarsson




suðvestur




norðvestur

Húsið var byggt 1903, hækkun á risi var samþ. í bygginganefnd Hafnarfjarðar 14/7 1925, íbúð á jarðhæð var samþ. 23/4 1980, stækkun á anddyri samþ. 27/10 1993, og bílgeymsla samþ. 20/5 1995. Hér er verið að staðfesta fyrri samþykktir vegna gerðs eignaskipta- yfirlýsingar og allir upprættir teknir saman og sýndir á tveimur blöðum. Útígeymsla og verönd eru viðbót við fyrri samþykktir.

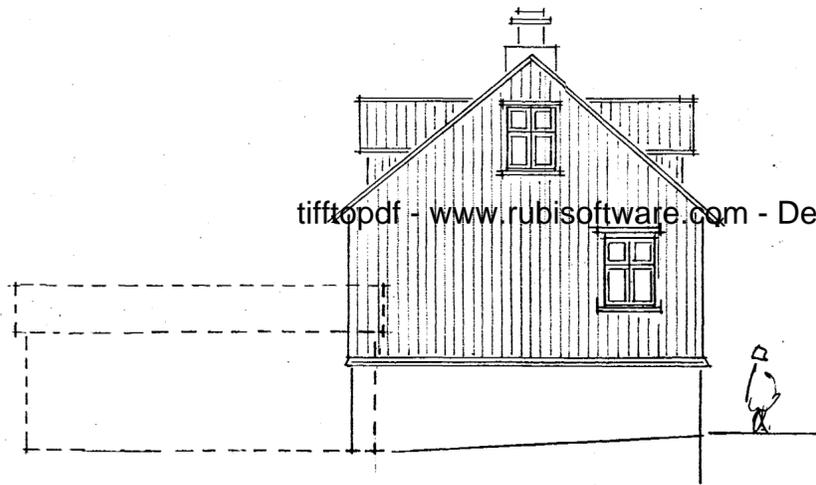


suðaustur

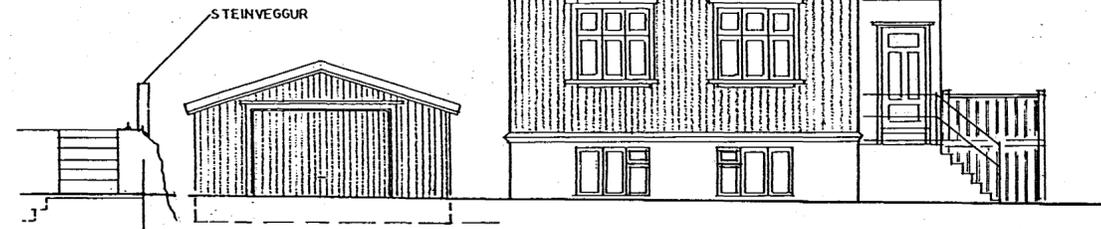


norðaustur

tifftopdf - www.rubissoftware.com - Demo Version

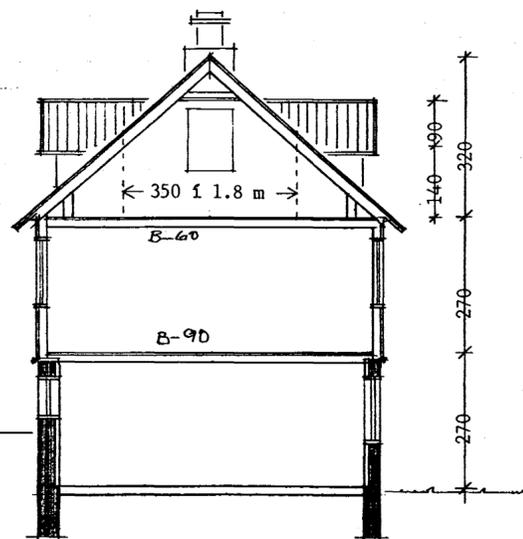

skurður í hús

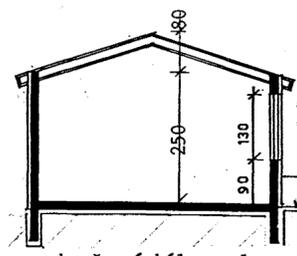

skurður í bílgeymslu

Stærðingartala:		Krosseyrarvegur 3 Hafnarfirði		Byggingart. Kristján Þórarinnsson													
Landskránnúmer:		121548		Hálfvalla 100457-7849													
Mælingarstærðir:		01		Dags: 12.5.1997													
A	1. hæð	Bygging	H	0101	63,8												
A	0101	Bygging	H	0201	26,0												
C	0102	Bygging	U	0101	7,3												
C	0103	Bygging	U	0101	18,8												
A	2. hæð	Bygging	H	0201	84,5												
A	0201	Bygging	H	0201	56,5												
C	0202	Bygging	U	0201	7,3												
C	0203	Bygging	U	X	4,3												
A	3. hæð	Bygging	H	0301	48,8												
A	0301	Bygging	H	0301	48,8												

Stærðingartala:		Krosseyrarvegur 3		Byggingart. Kristján Þórarinnsson													
Landskránnúmer:		121548		Hálfvalla 100457-7849													
Mælingarstærðir:		02		Dags: 12.05.97													
A	1. hæð	Bygging	H	0101	35,0												
A	0101	Bygging	H	0101	35,0												

15.5.1997 teikning uppferð vegna gerð eignaskiptasamnings. Stúðst var við upprátt eftir Þór Gíslason dags. í okt. 1993 og annan eftir Pál V. Bjarnason dags. 17. júlí 1995.

STAÐUR	Krosseyrarvegur 3	DAGS.	20.5.1997
EFNI	Útlitsmyndir	KVARÐI	1/100
	og skurðir í hús og bílgeymslu	NR.	11
HÖNNUN	Kristján Þórarinnsson B.F.I.		