



Samþykkt þann
 17 SEPT. 1999
 Byggingatulltrúinn í Hafnarfirði
 Erlendur Hjálmarsson

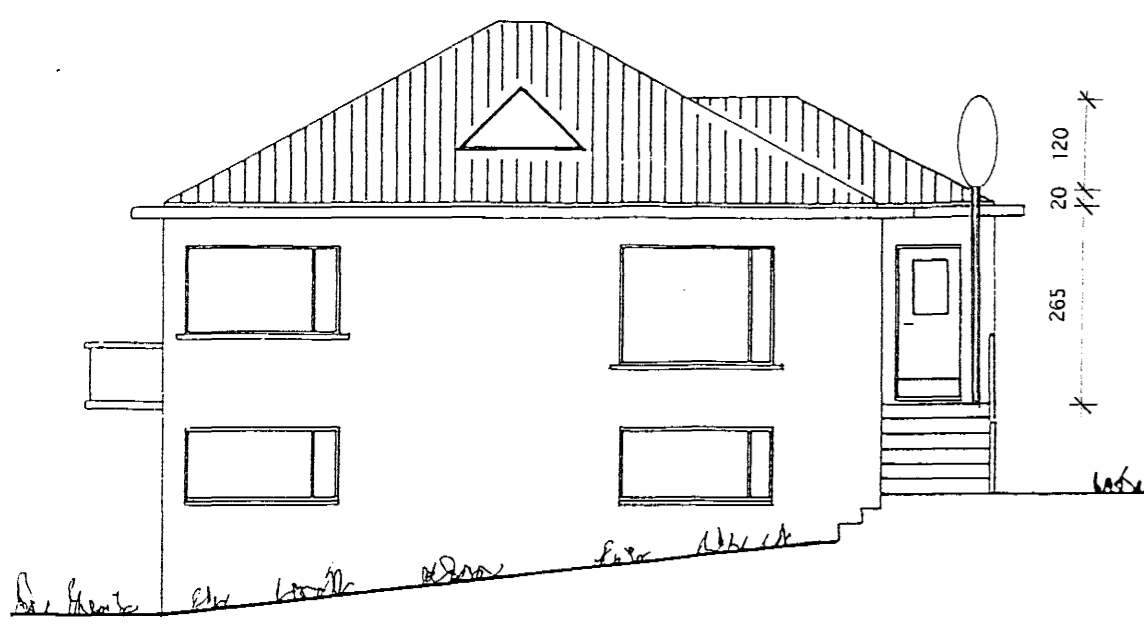


SUDUR




NORÐUR

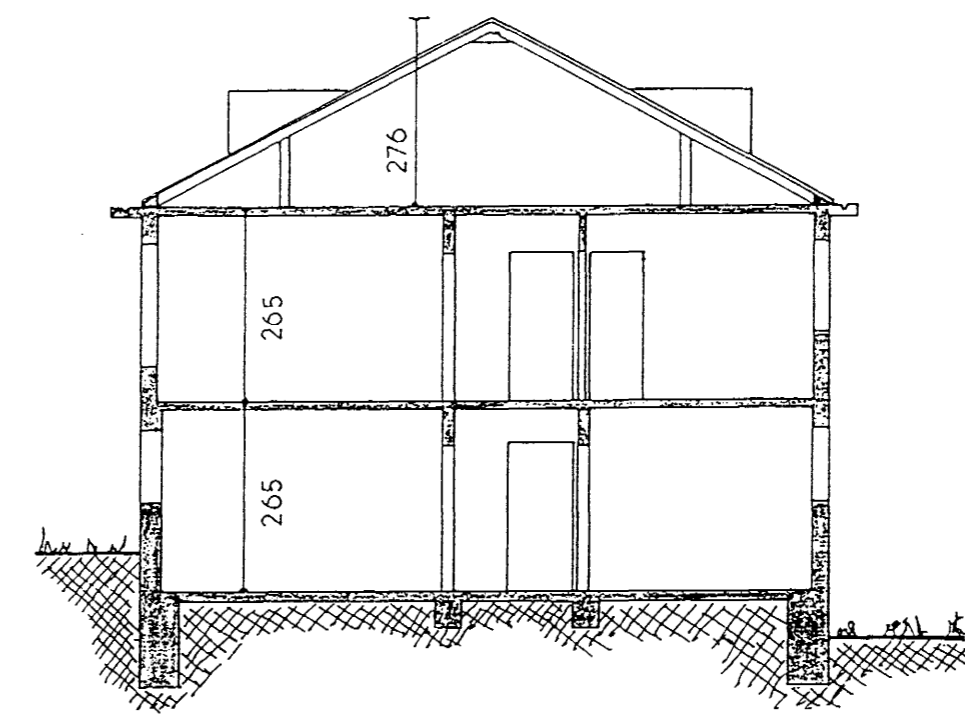

SNID A-A

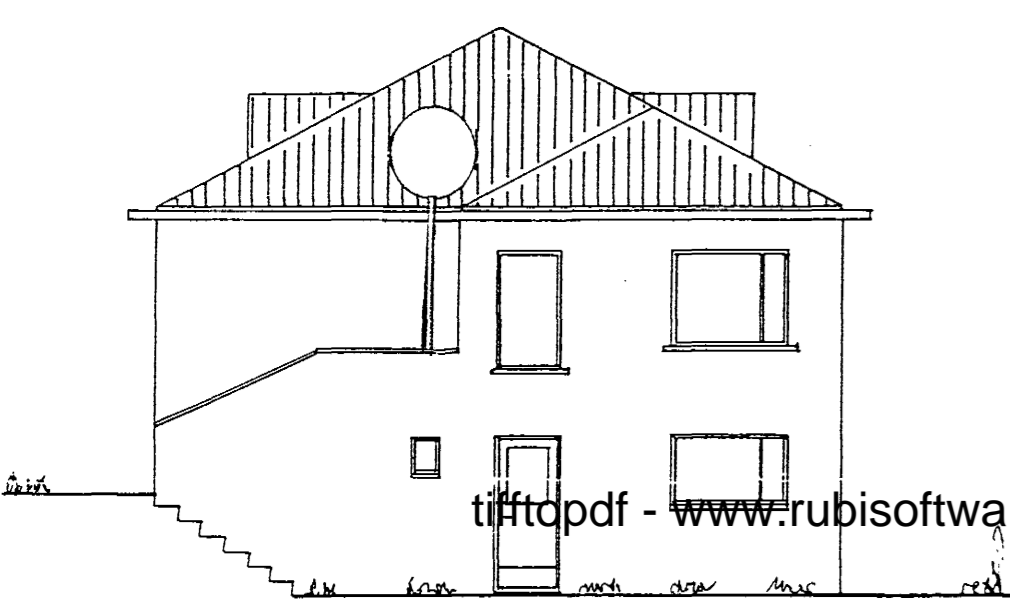


AUSTUR

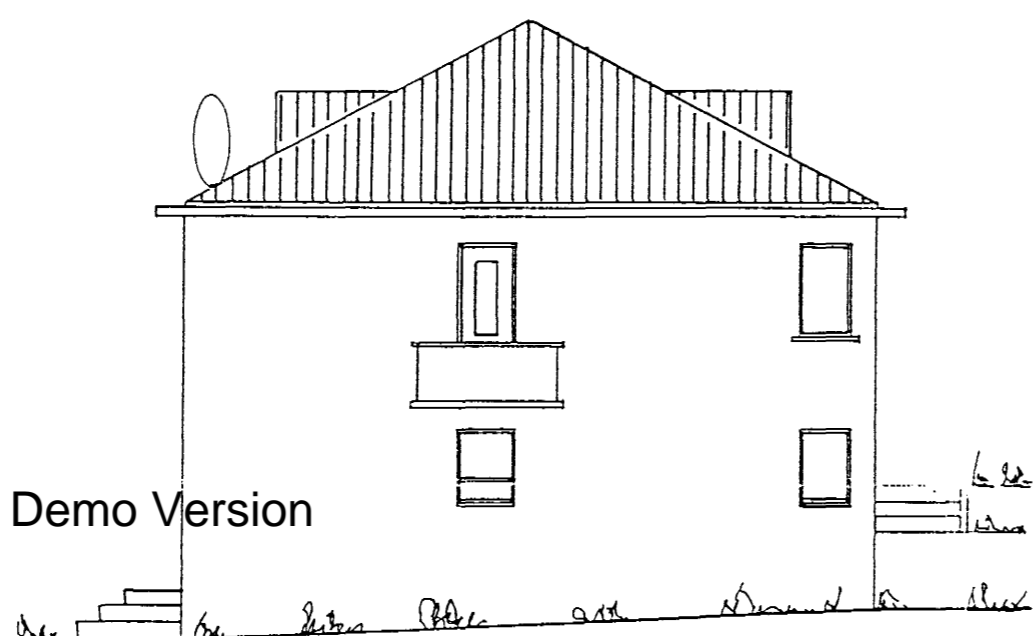


VESTUR


tiftpdf - www.rubissoftware.com - Demo Version

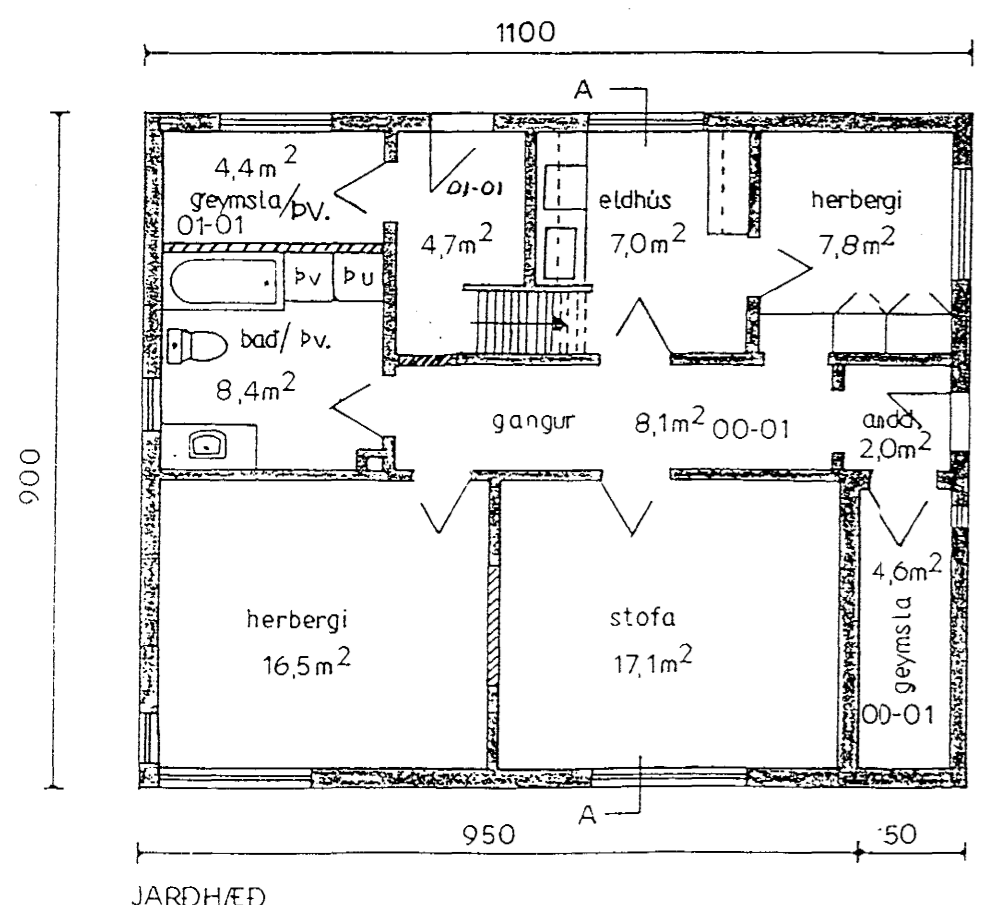

JARDH/ED

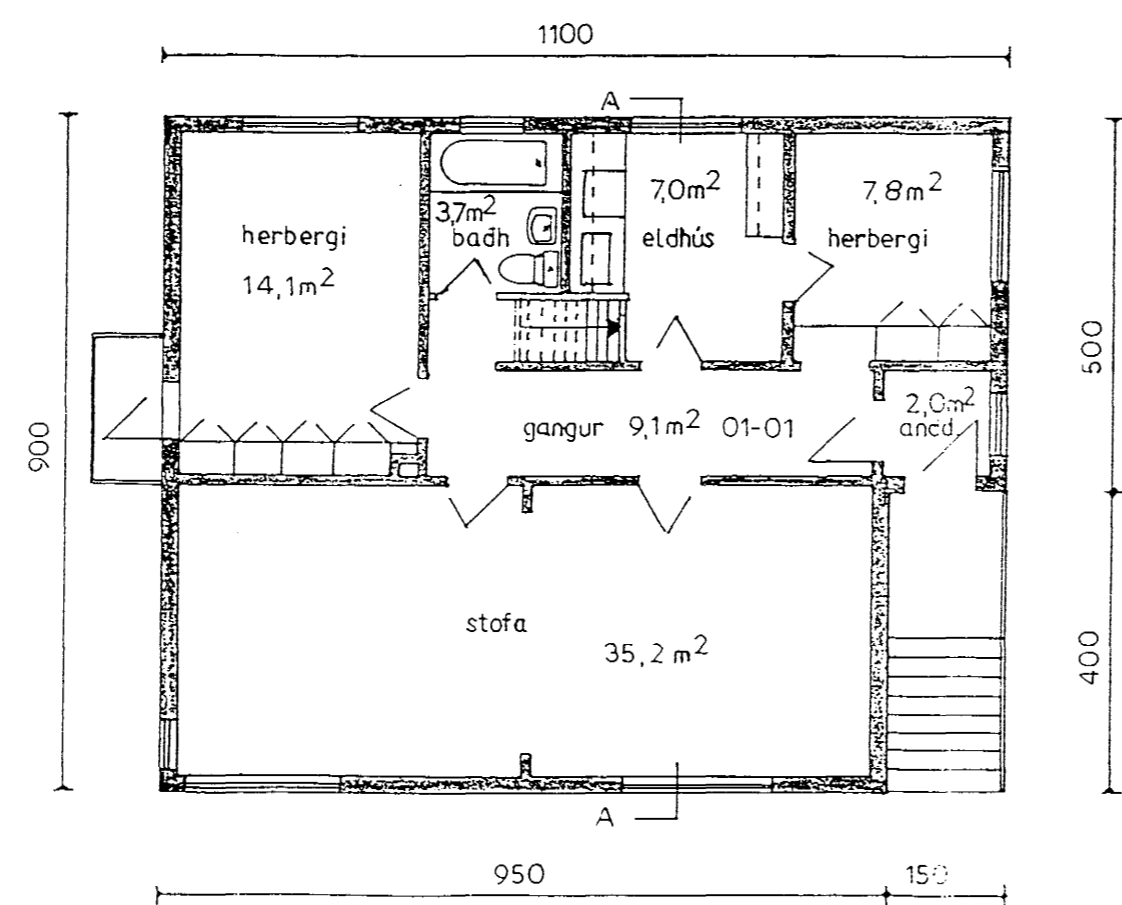

I HÆÐ

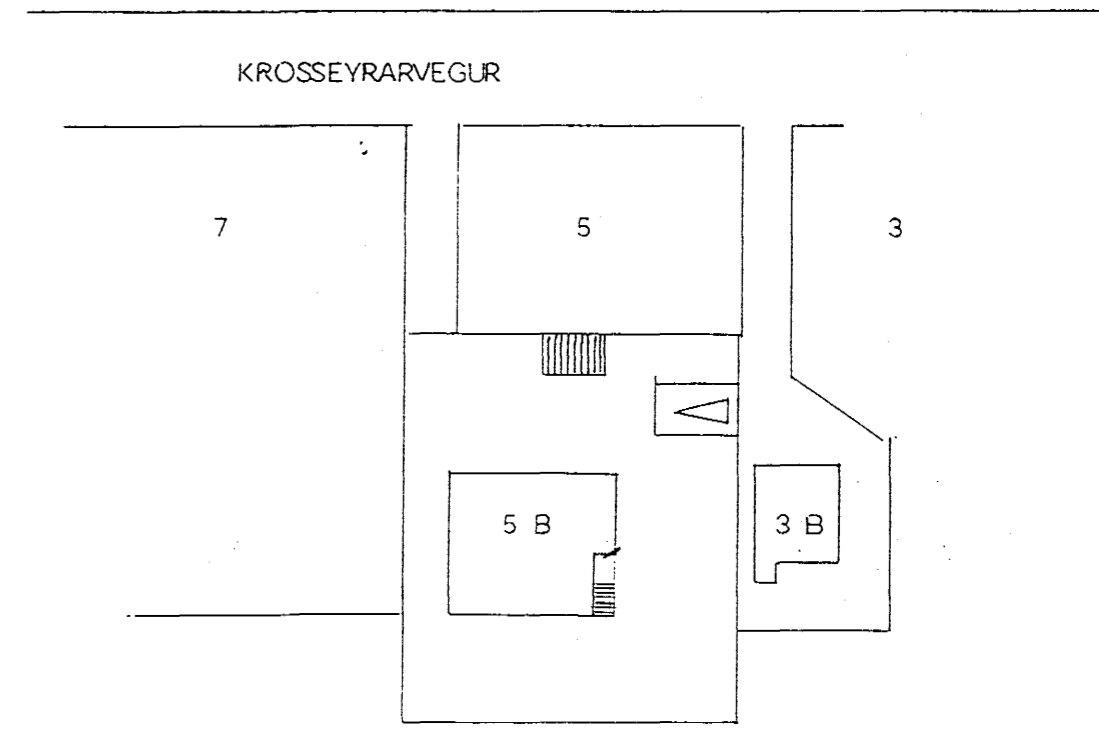

AFSTÖÐUMYND 1:500

Handwritten note: Sjónvarpsdiskur r 60 sm, með stefnu í s-suðvestur teiknaður inn þann 25.8.99
 Gísli Guðmundsson
 Sími 141250-4189

ÖRNÓLFUR HALL ARKITEKT FAÍ
 ESPÍGERDI 2 108 REYKJAVÍK SÍMI: 568-1619
 BREFSÍMI: 555-2664 FARSÍMI: 898-7963

KROSSEYRARVEGUR 5 B	
ÚTLIT	1:100
GRUNNMYND	1:100
SNID A-A	1:100
AFSTÖÐUMYND	1:500
HAFNARFIRÐI Í MARS 1994	