




Samþykkt á fundi bygginga-
nefndar þ. 23/8 1978
BYGGINGAFULLTRÚINN
Í HAFNARFIRÐI
Þ. Einar Sigurðsson

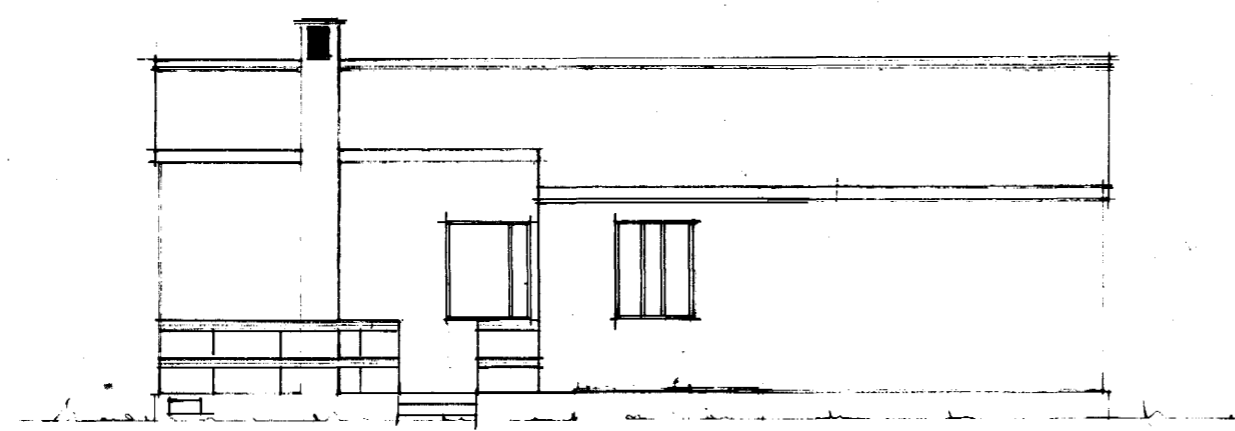


SUÐUR

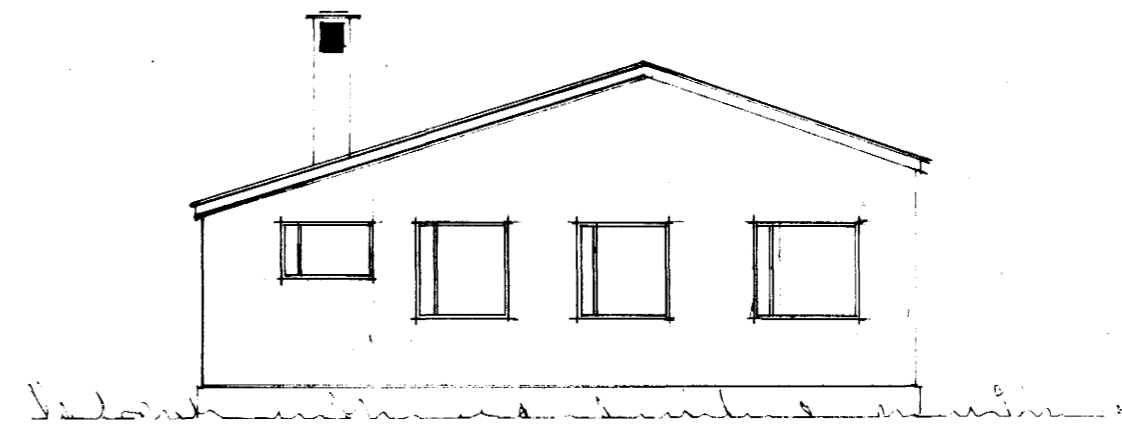

AUSTUR

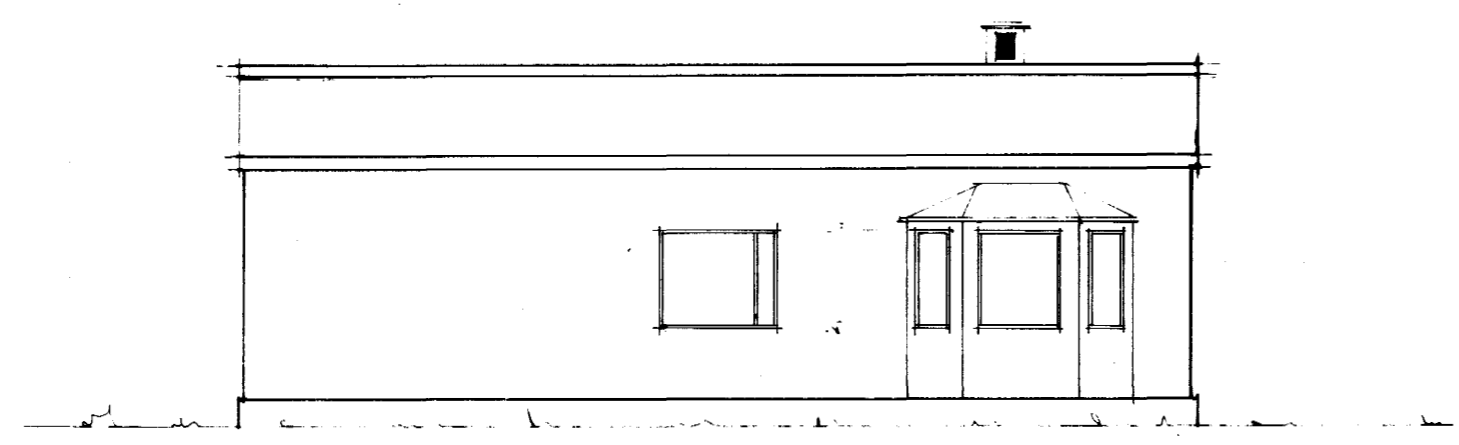


NORÐUR

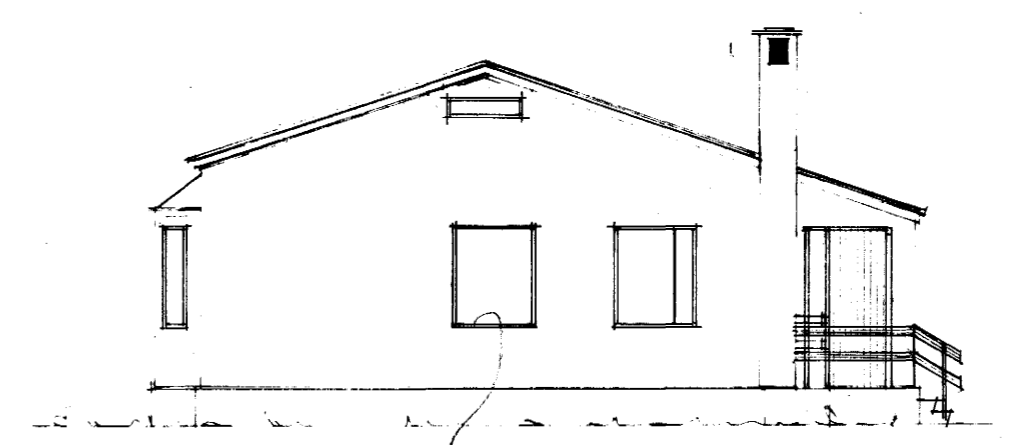

VESTUR

tifftopdf - www.rubissoftware.com - Demo Version

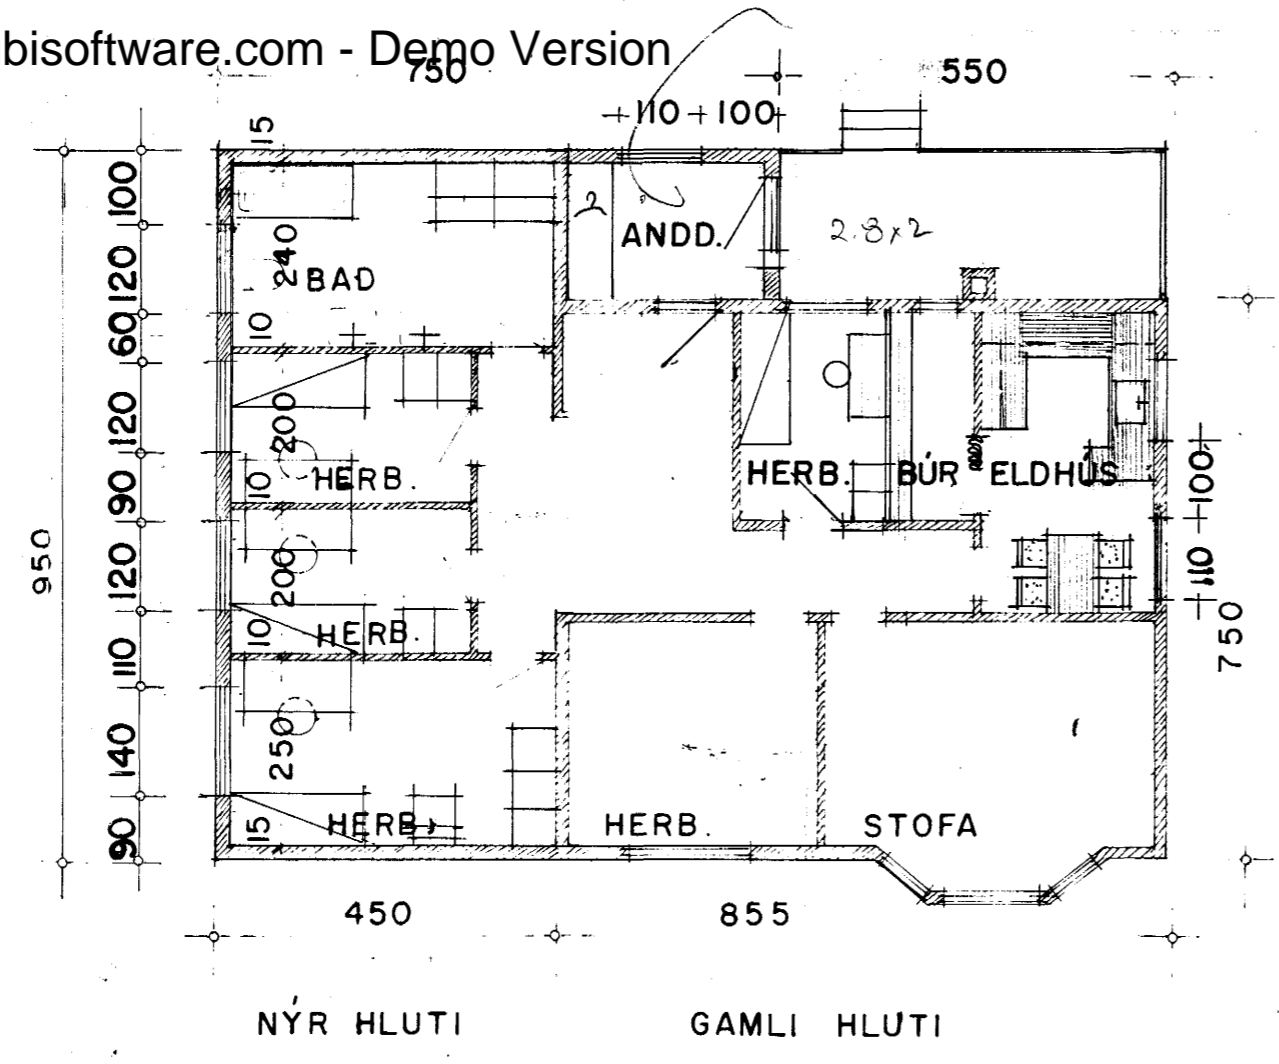

GRUNNMÝND 1:100

Bætt við anddyr og glugga 8.8 '78
Gluggum breytt 2.3 '76

KROSSEYRARVEGUR 7	
STÆKKUN Á HÚSI	
M. 1:100	D. 18.1 '76
<i>Lísulfr Linnar</i>	
B.F.I	