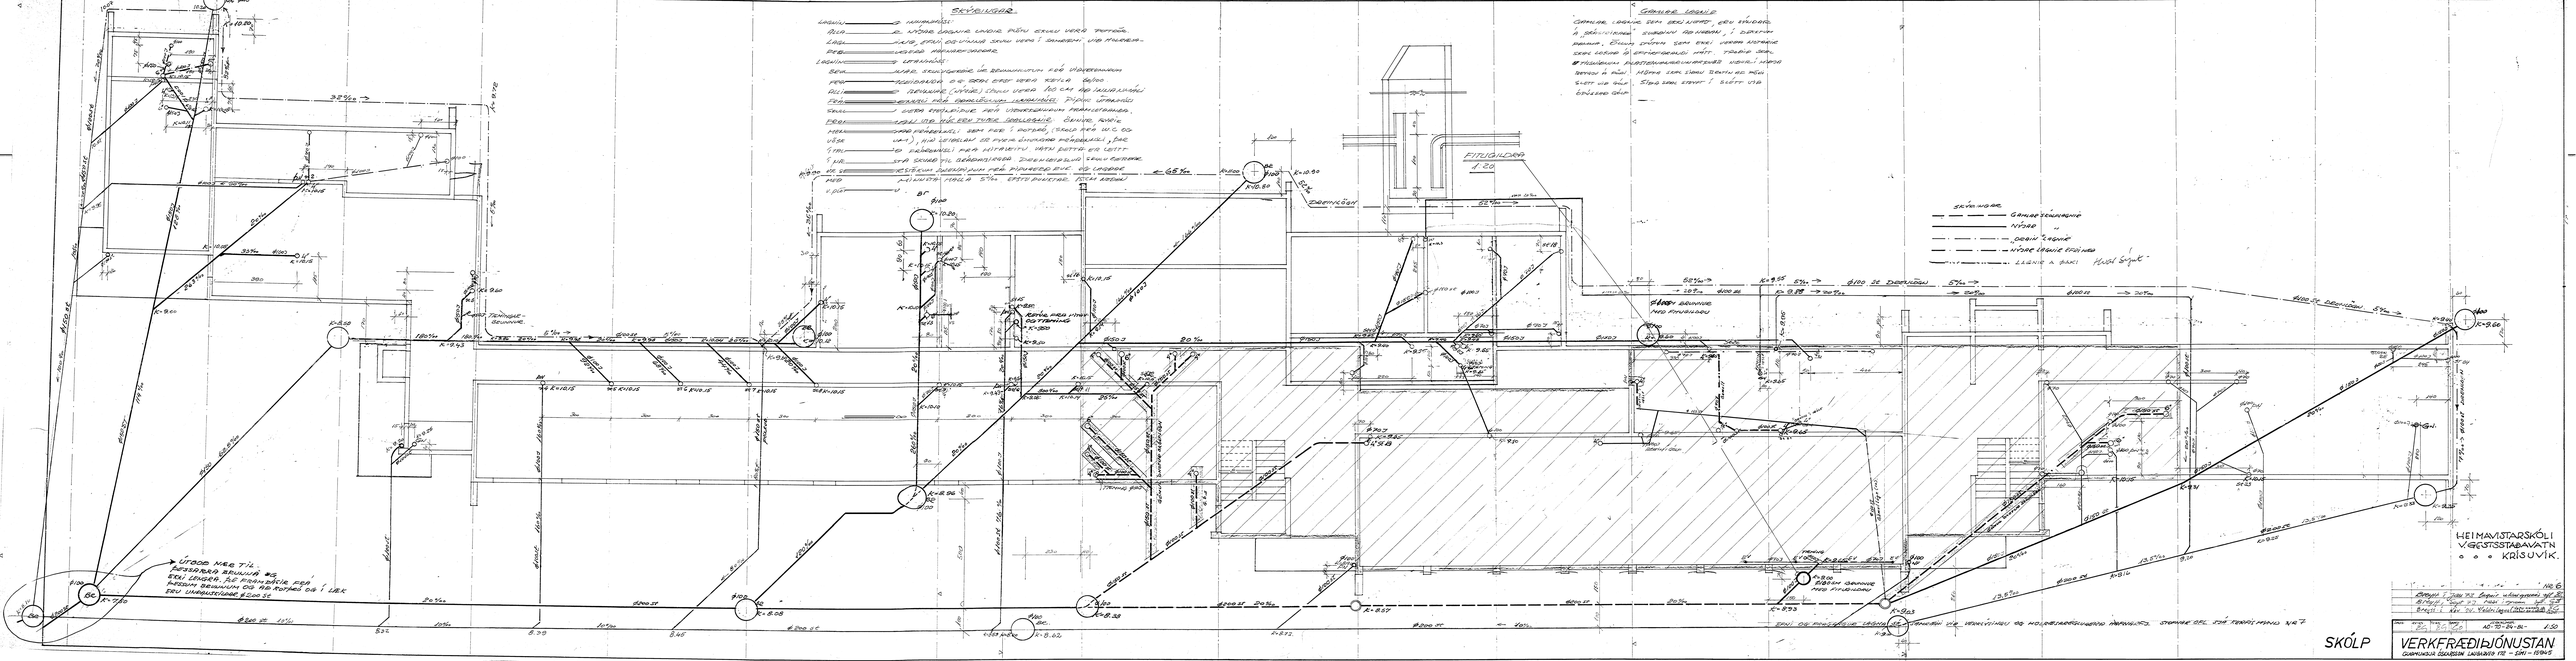
SKÝRINGAR
GAMLAR LAGNIR
NÝJAR "
DOBIN LÁGNIR
NÝJAR DRÁGNIR EÐA LÍNUR
LÆKKIÐ Á ÞAKI
1:50
ÚTGOD NR. 7/4
HEIMAVISTARSKÓLI
VESTSTSTABAVATN
KRÍSUVÍK.
SKÓLP
VERKFRÆÐIÞJÓNUSTAN