KVÍHOLT 14

Samþykkt á fundi byggingarnefndar þ. 12/6 1968
BYGGINGAFULLTRÚINN
I HAFNARFIRÐI

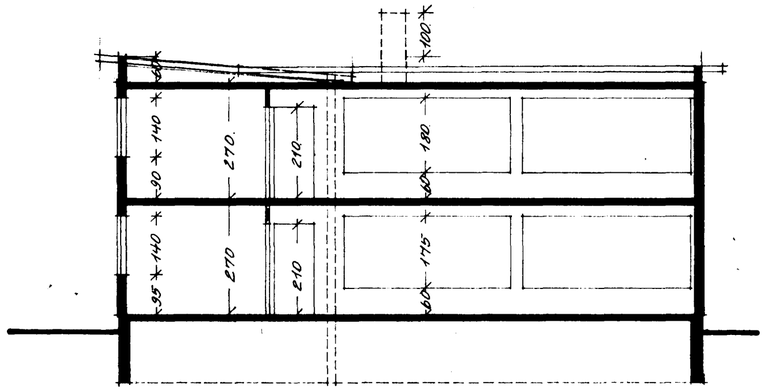

SNEIÐING A-A ÍBÚÐARHÚS

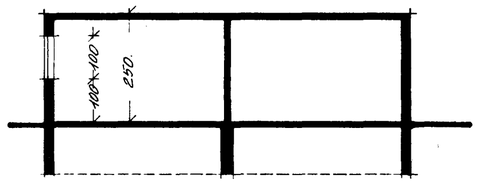

SNEIÐING B-B BÍLGEYMSLA

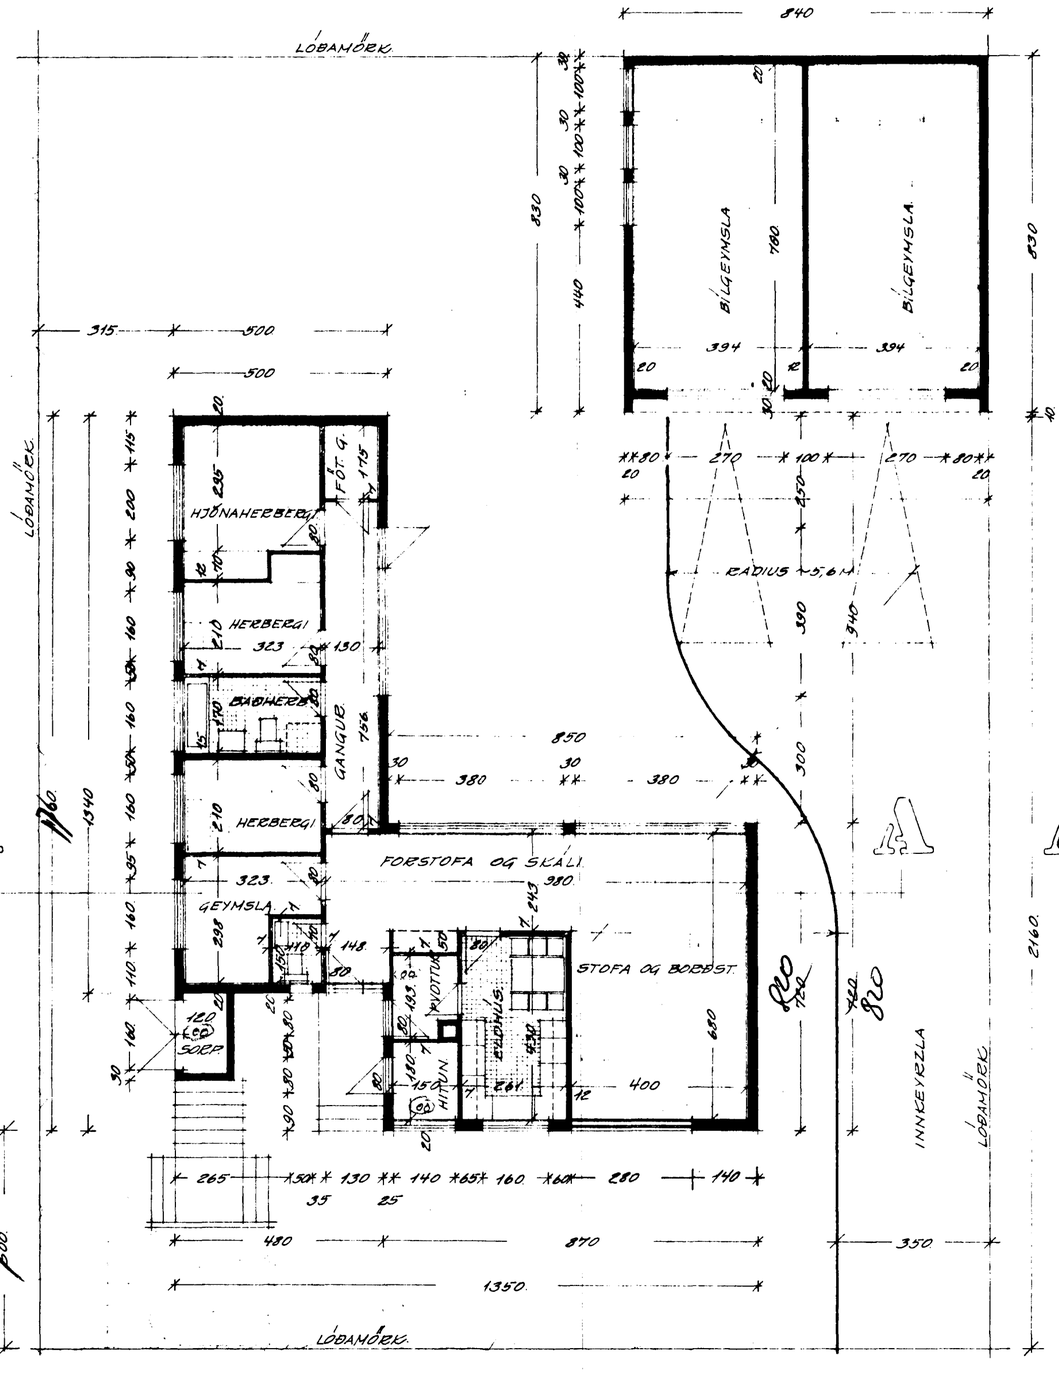

GRUNNMYND 1 HÆÐAR

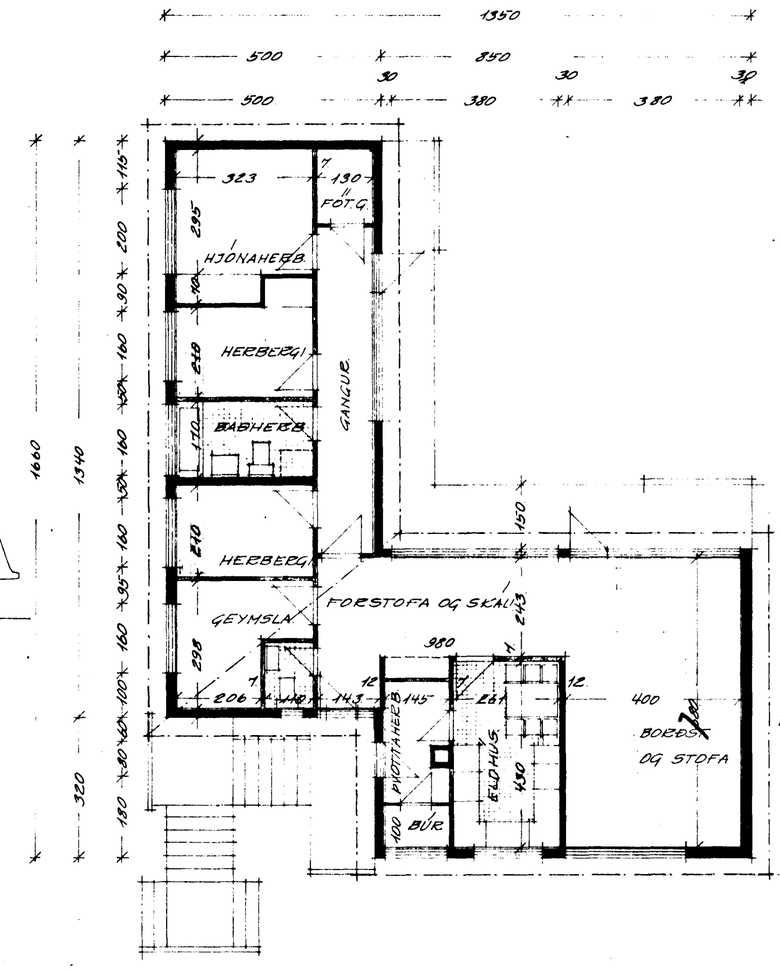

GRUNNMYND 2. HÆÐAR.

BRÚTTÓFLATARMÁL HÚSS ~ 128,84 M²
BRÚTTÓFLATARMÁL BÍLGEYMSLU 67,4 M²
FLATARMÁL LÓÐAR 660 M²
NÝTNI ~ 0,493

BREYTT Í MAÍ 1968. SAK.

KVÍHOLT NR. 14 HAFNARFIRÐI.
GRUNNMYNDIR OG SNEIÐINGAR MKV 1:100
REYKJAVÍK I FEBRÚAR 1966.
Sigurður P. Kristinsson. F.T.F.Í. SÍMI 21552.