


Samþykkt þann  
 16 JUNI 2003  
 Byggingafultrúinn í Hafnarfirði  
 E. Sigurbjartur Halldórsson

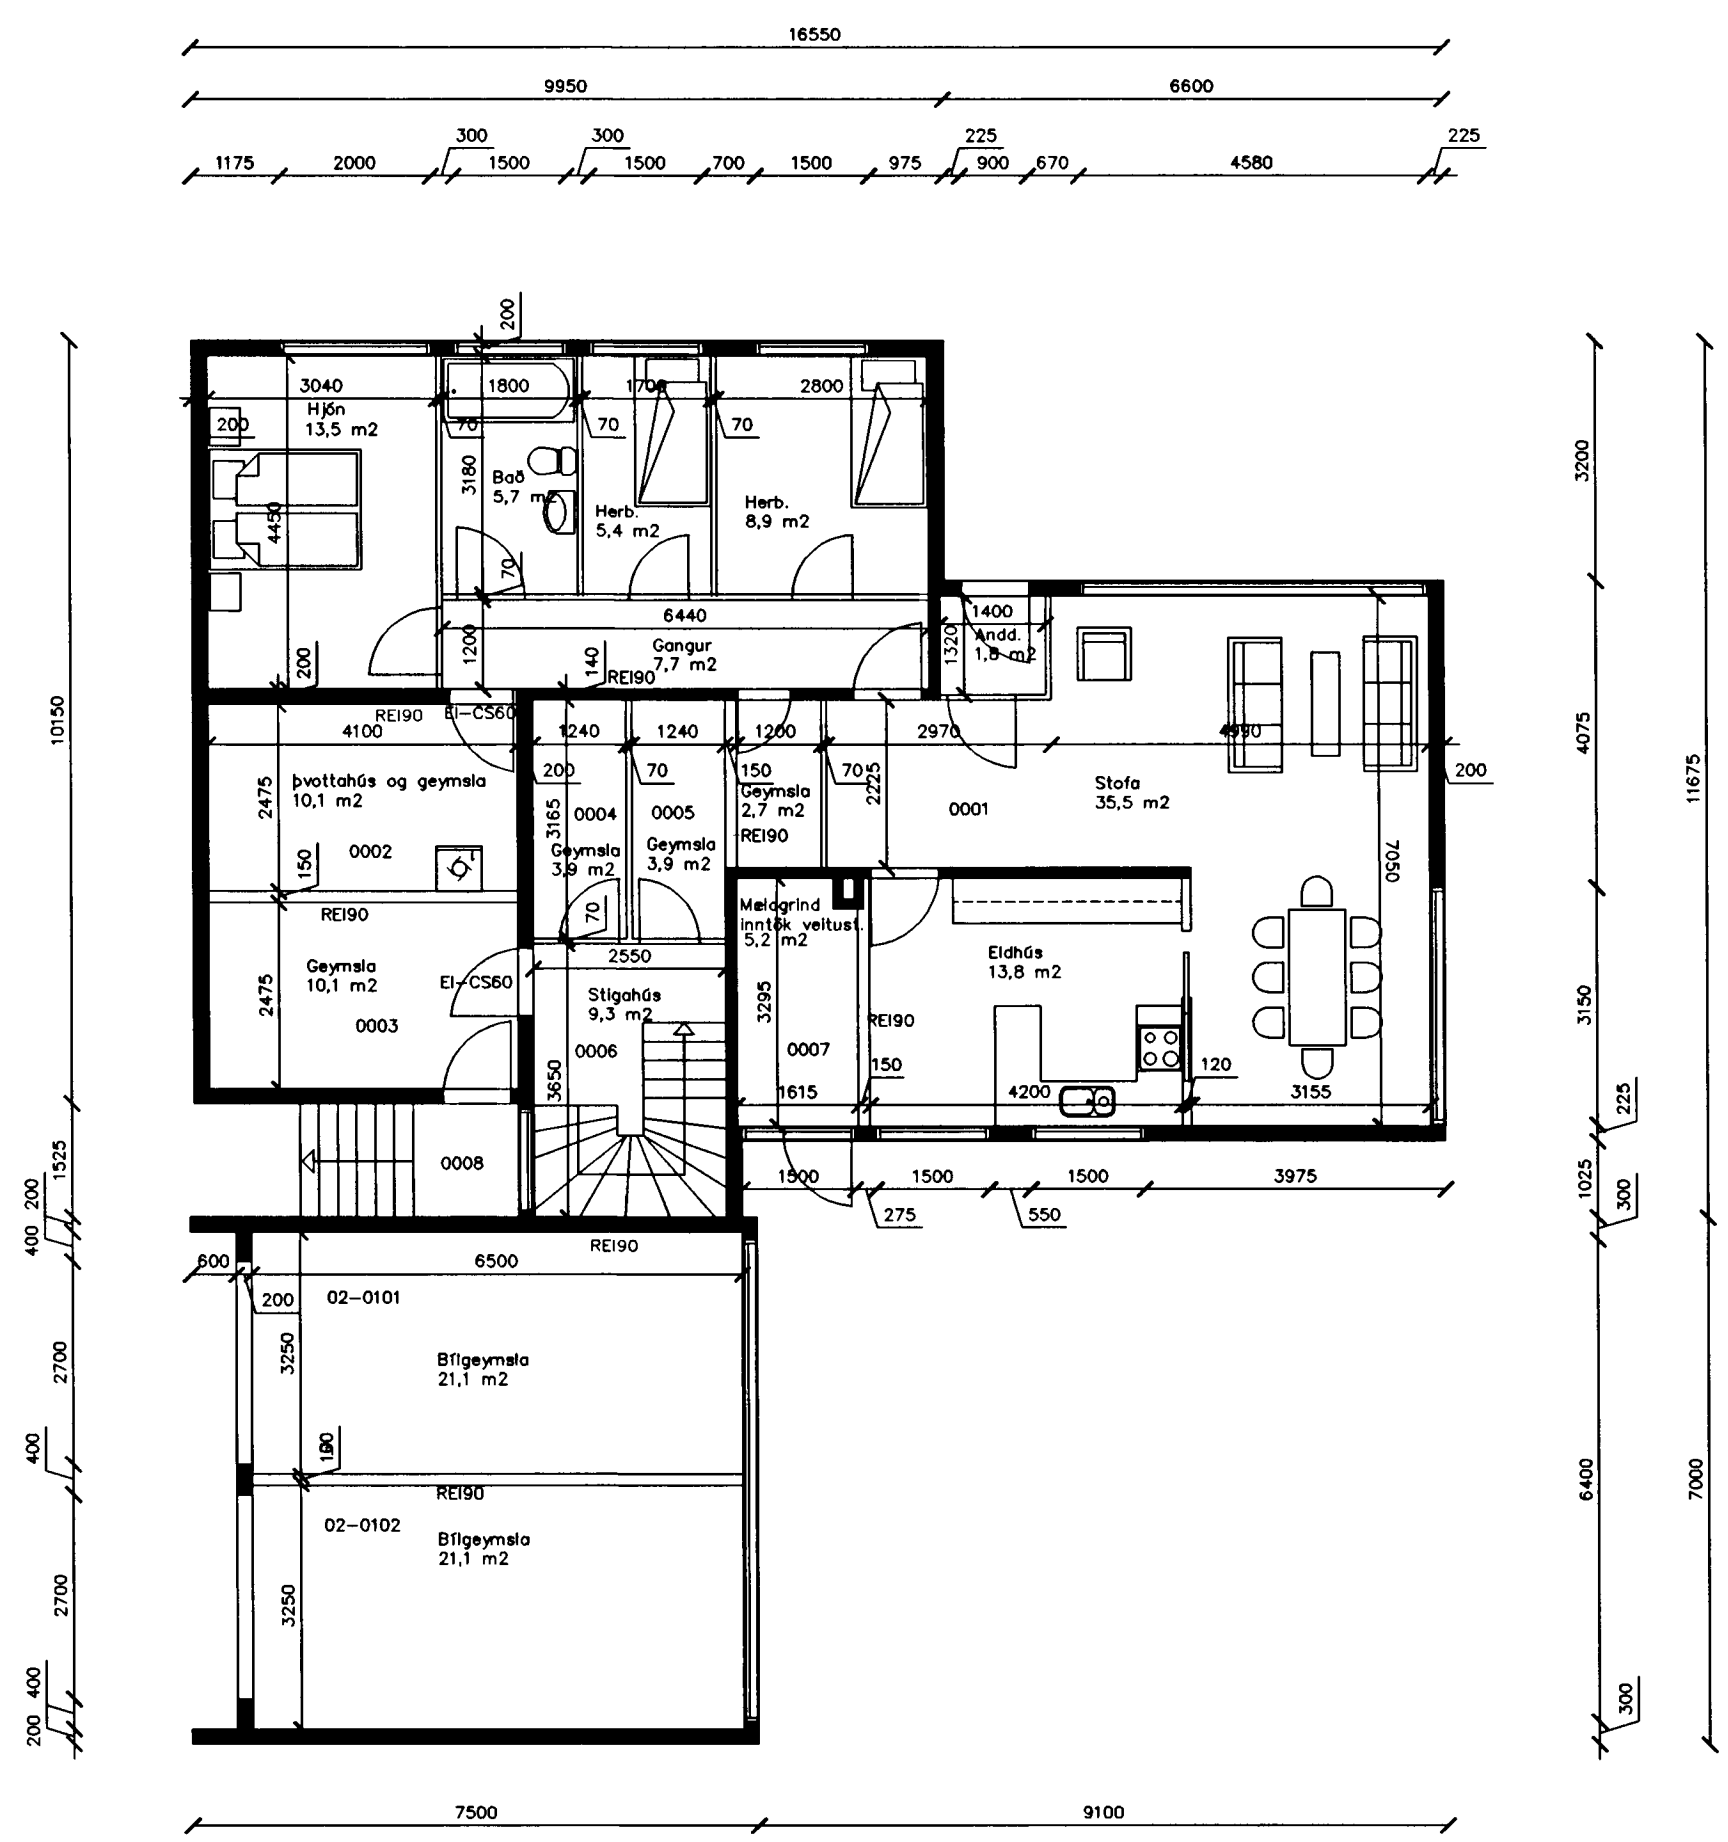

Grunnmynd kjallari

Skýringar:  
 Endurbætur á brunavörnum verða gerðar  
 samhlíða eðlilegu viðhaldi eignarinnar.

Raunteikning af geymslum í kjallara  
 Hús teiknað af Kjartani Sveinsyni 1964

|                               |       |   |                    |              |
|-------------------------------|-------|---|--------------------|--------------|
| Breyting:                     | Dags: | <b>Kvíholt 1</b>  | Verk nr.           | 06-03        |
|                               |       |   | Hafnarfirði        | Dagsetning:  |
|                               |       | Grunnmynd af kjallara   | Kvarði:            | 1:100        |
|                               |       | Hannað:   | Teiknað:           | Teikning nr. |
|                               |       | Vigfús Halldórsson  | Vigfús Halldórsson | A-1          |
| Aðalhönnuður kt.: 100760-5849 |       | Vigfús Halldórsson BFI<br>Rauðagerði 10, 108 Rvk.<br>S: 8984908 / r10@simnet.is |                    |              |