Samþykkt þann
0 8 JUNI 1999
Byggingafulltrúinn í Hafnarfirði
Erlendur Hjálmarsson

HÚS ÁÐUR TEIKNAÐ AF SIGURÐI JÓNSSYNI Í APRÍL 1966.

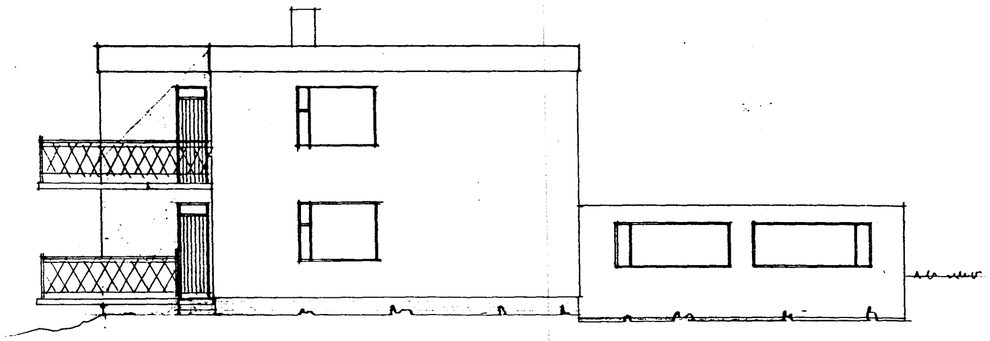

SUÐVESTUR

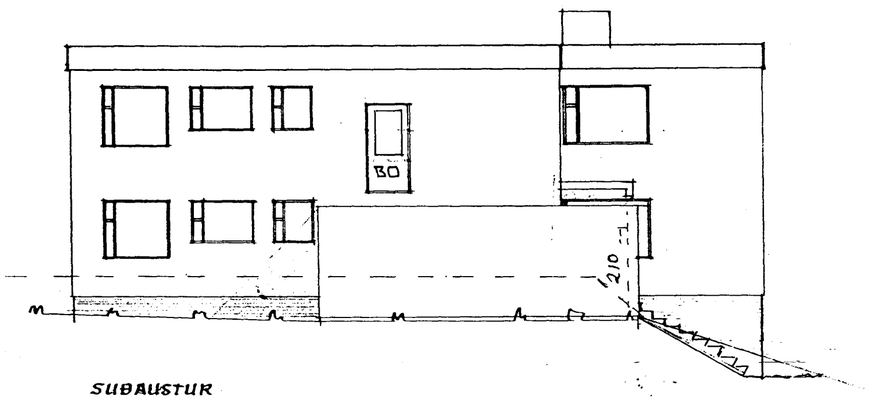

SUÐAUSTUR

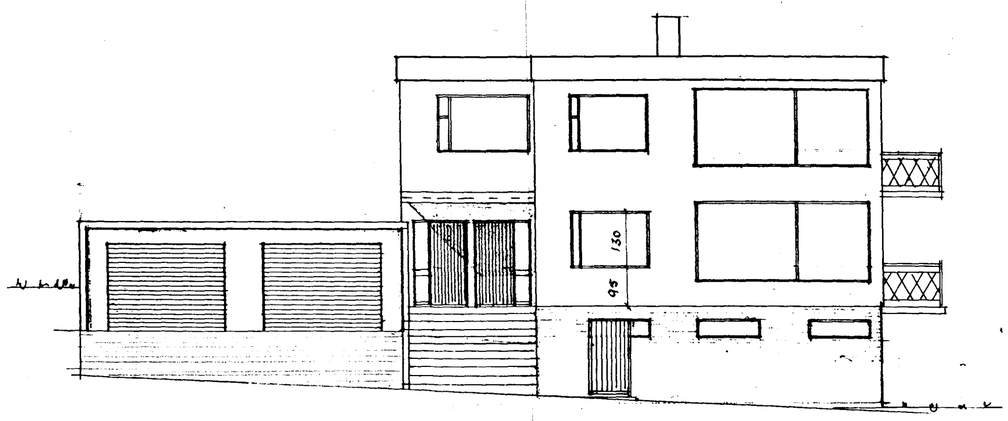

NORÐAUSTUR

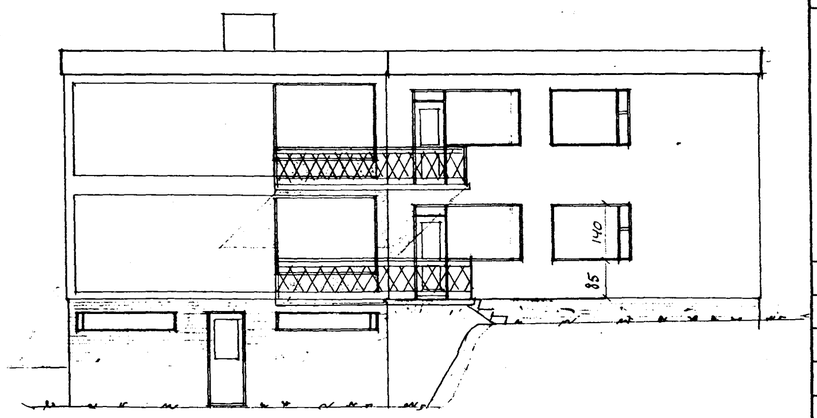

NORÐVESTUR

		REYNDARTEIKNINGAR	
BR.	DAGS.	EÐLI BREITINGA	SIGN.

KVÍHOLT 4
HAFNARFIRÐI

ÚTLIT

MKV. 1:100
DAGS. MAÍ '99
VERK NR.
TEIKN. NR. 0-02
HANNAÐ
TEIKNAÐ G.H.
YFIRFARIÐ 24/148 3009

TÆKNIÞJÓNUSTA SIGURÐAR ÞORLEIFSSONAR ehf
STRANDGÖTU 11 220 HAFNARFIRÐI
SÍMI 555-4255 FAX 565-2575
E-mail tæknithjonusta@islandia.is