Samþykkt þann
08 JUNI 1999
Byggingafulltrúinn í Hafnarfirði
Erlendur Hjalmarsson

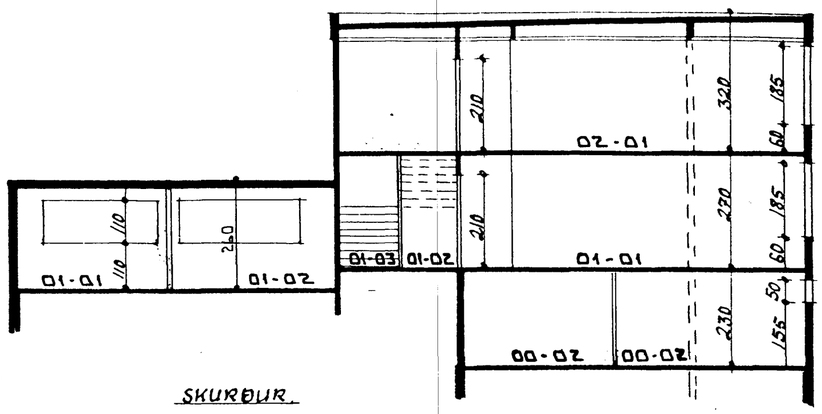


SKURÐUR

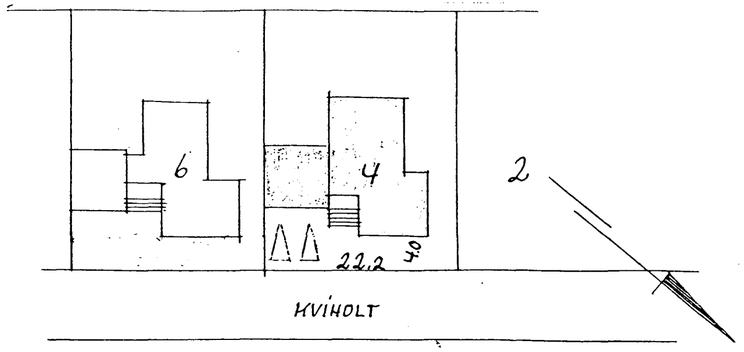


KVÍHOLT

AFSTÖÐUMYND M. 1:500

HÚS ÁÐUR TEIKNAÐ AF SIGURÐI JÓNSSYNI Í APRÍL 1966.

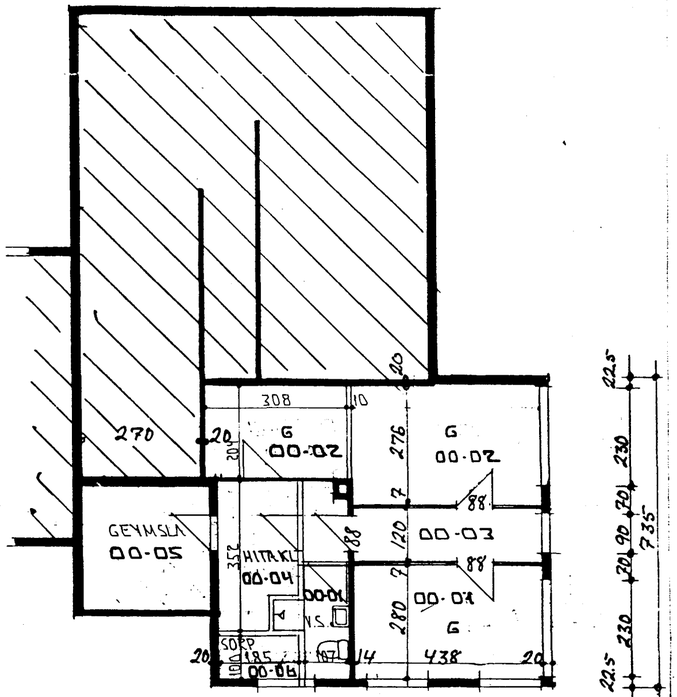


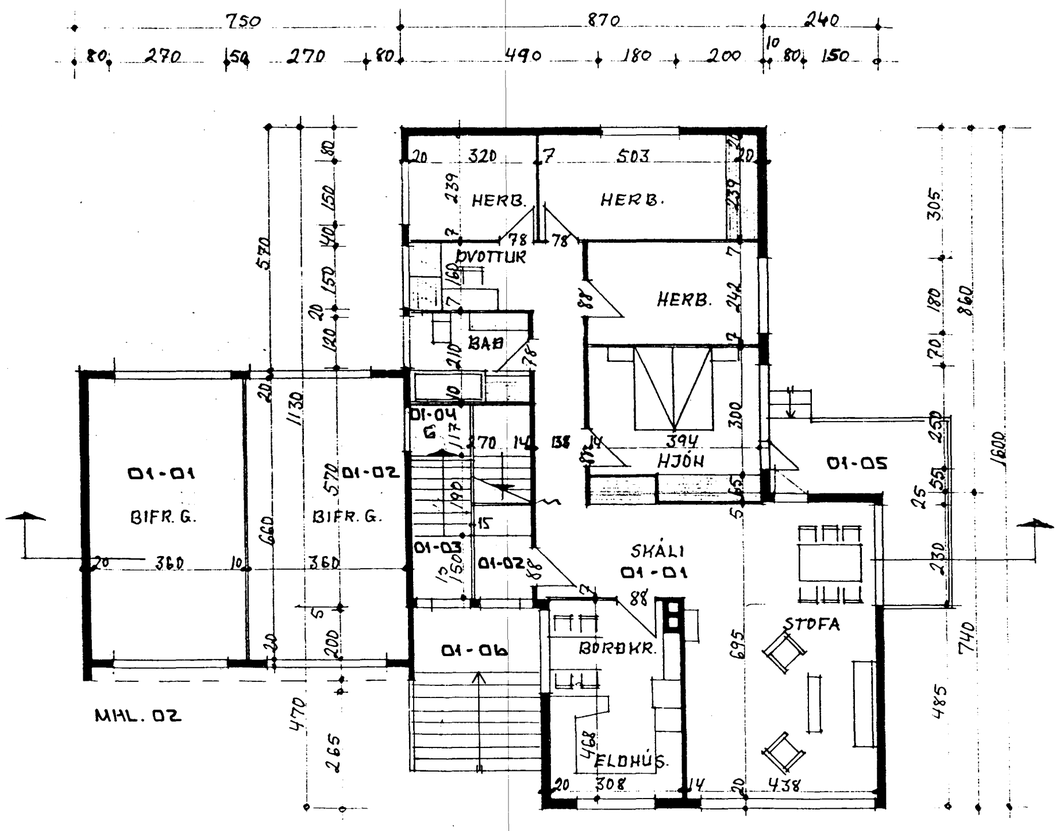


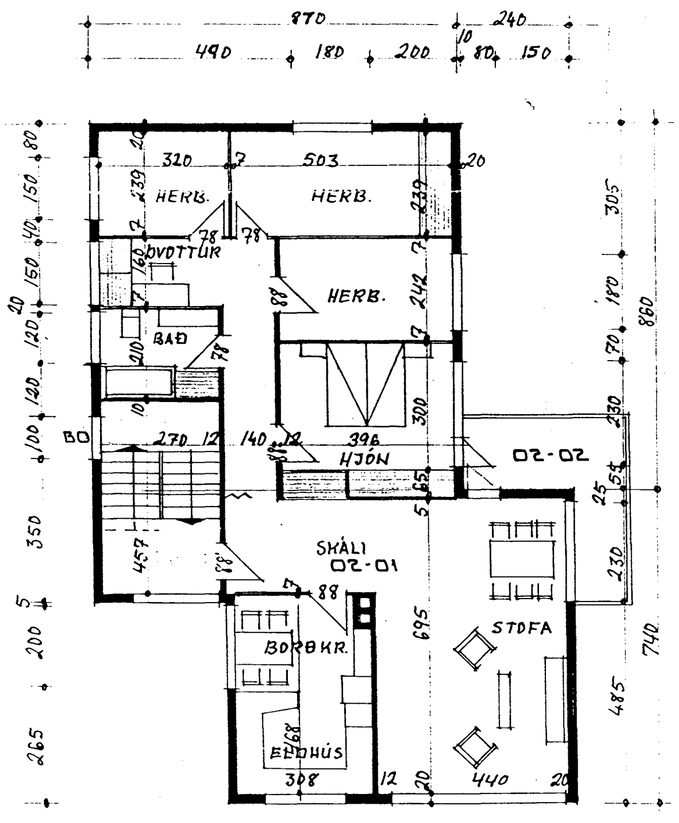


| | | REYNDARTEIKNINGAR | |
|---|---|---|---|
| BR. | DAGS. | EÐLI BREITINGA | SIGN. |

# KVÍHOLT 4
# HAFNARFIRÐI

GRUNNMYNDIR - SNIÐ OG AFSTÖÐU-MYND

MKV. 1:100 . 1:500
DAGS. MAÍ '99
VERK NR.
TEIKN. NR. 0-01
HANNAÐ
TEIKNAÐ G.H.
YFIRFARIÐ

TÆKNIÞJÓNUSTA SIGURÐAR ÞORLEIFSSONAR ehf
STRANDGÖTU 11 220 HAFNARFIRÐI
SÍMI 555-4255 FAX 555-2575
E-mail tæknithjonusta@islandia.is