
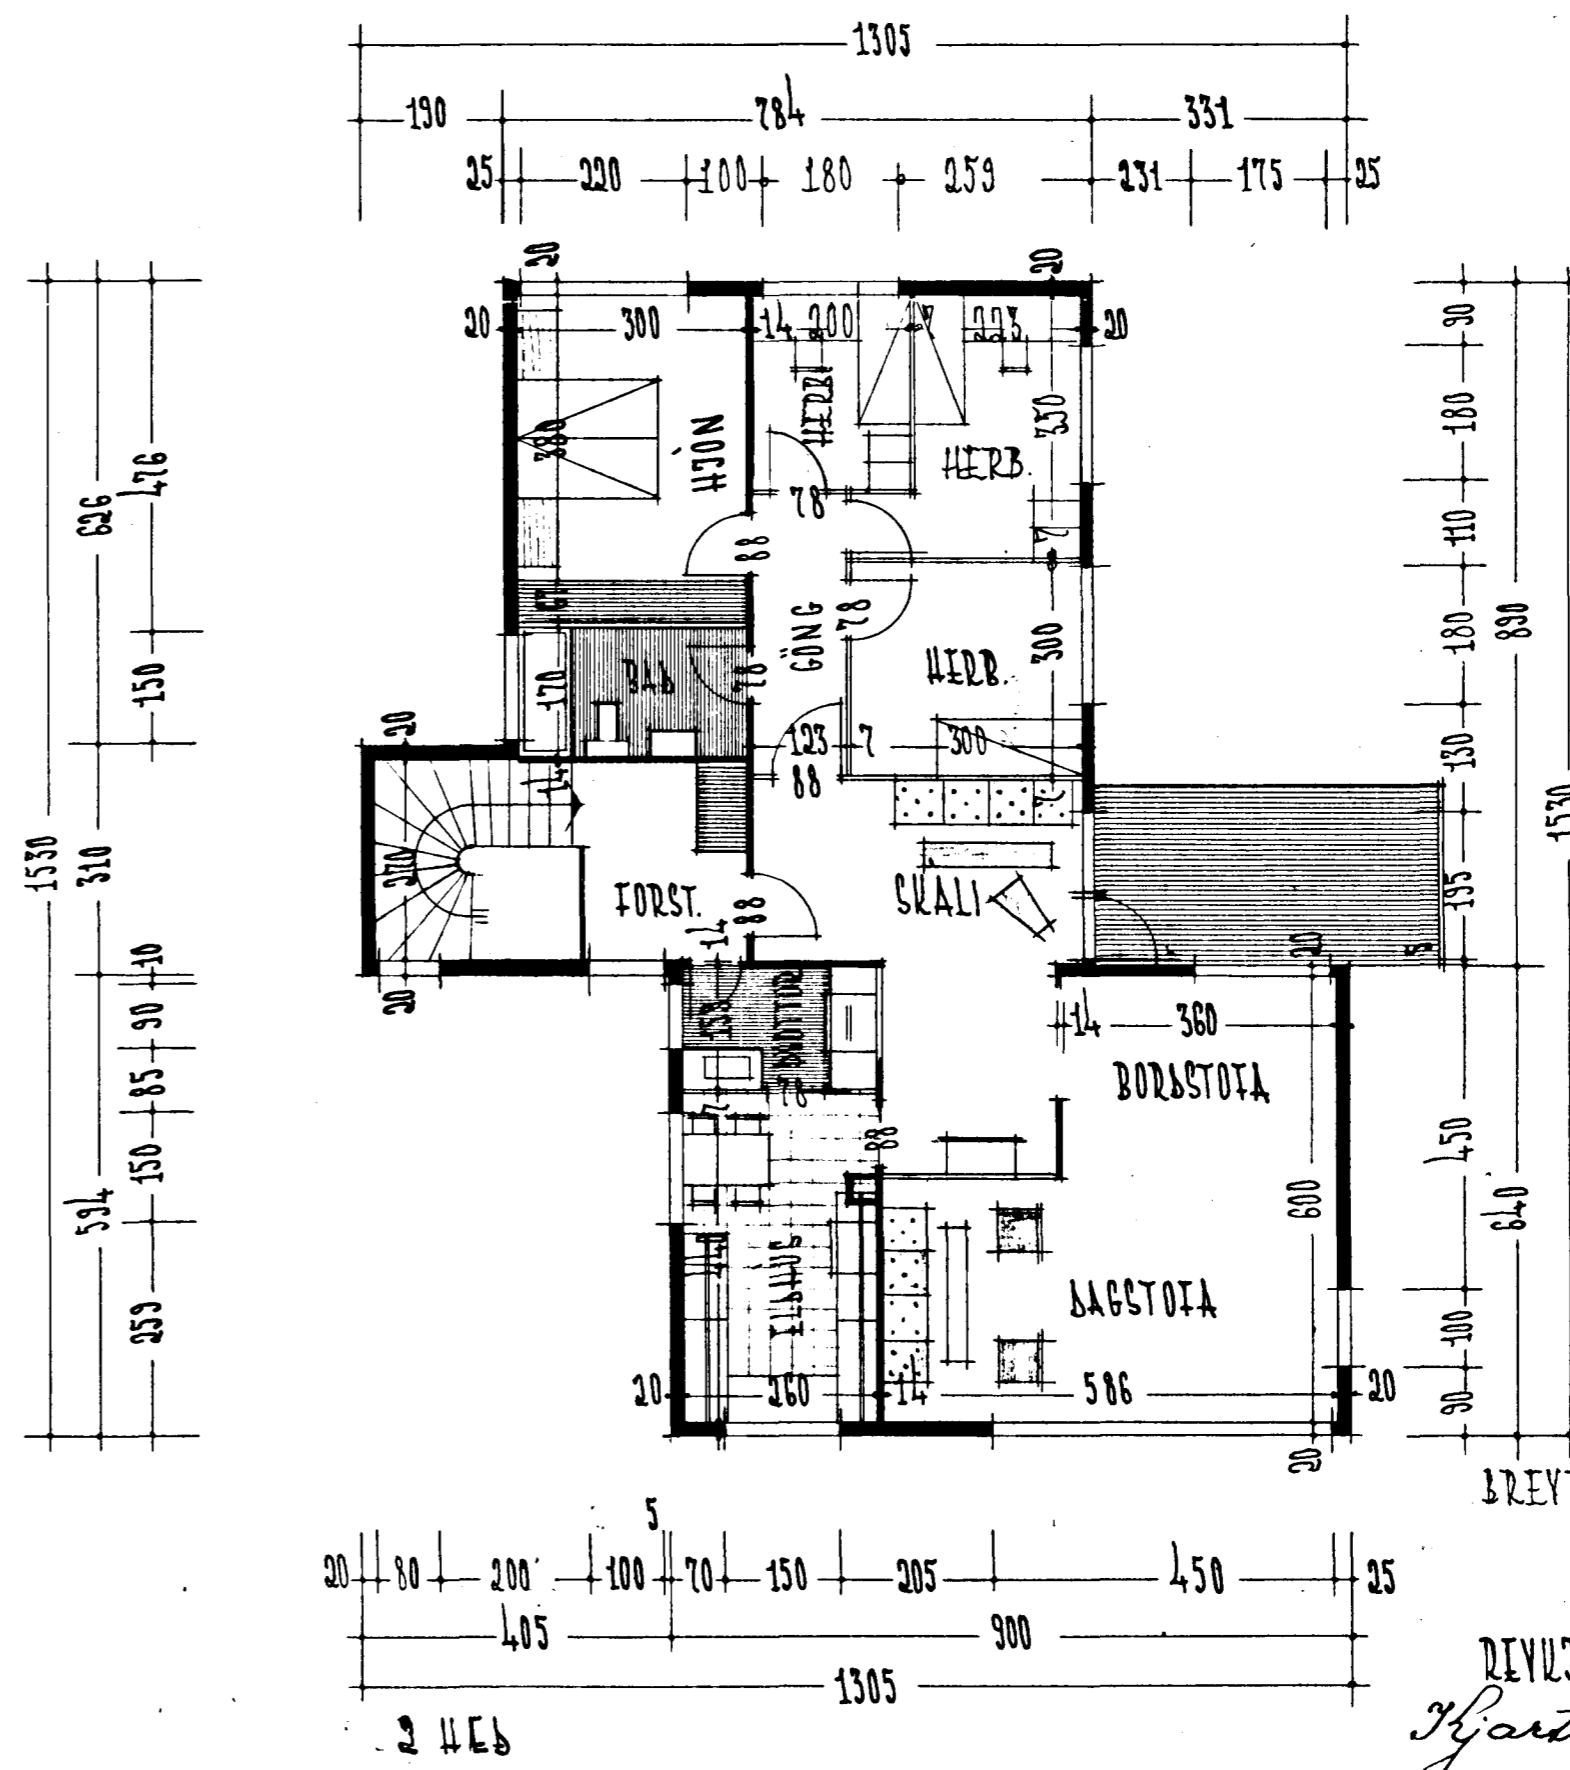


KVIHOLT NR. 6 HAFNARFIRÐI M. 1:100

Samþykkt á fundi bygginga-
nefndar þ. 8/10/1975
BYGGINGAFULLTRÚINN
Í HAFNARFIRÐI
F. SIGURSSON
GULLGARDREYTING.

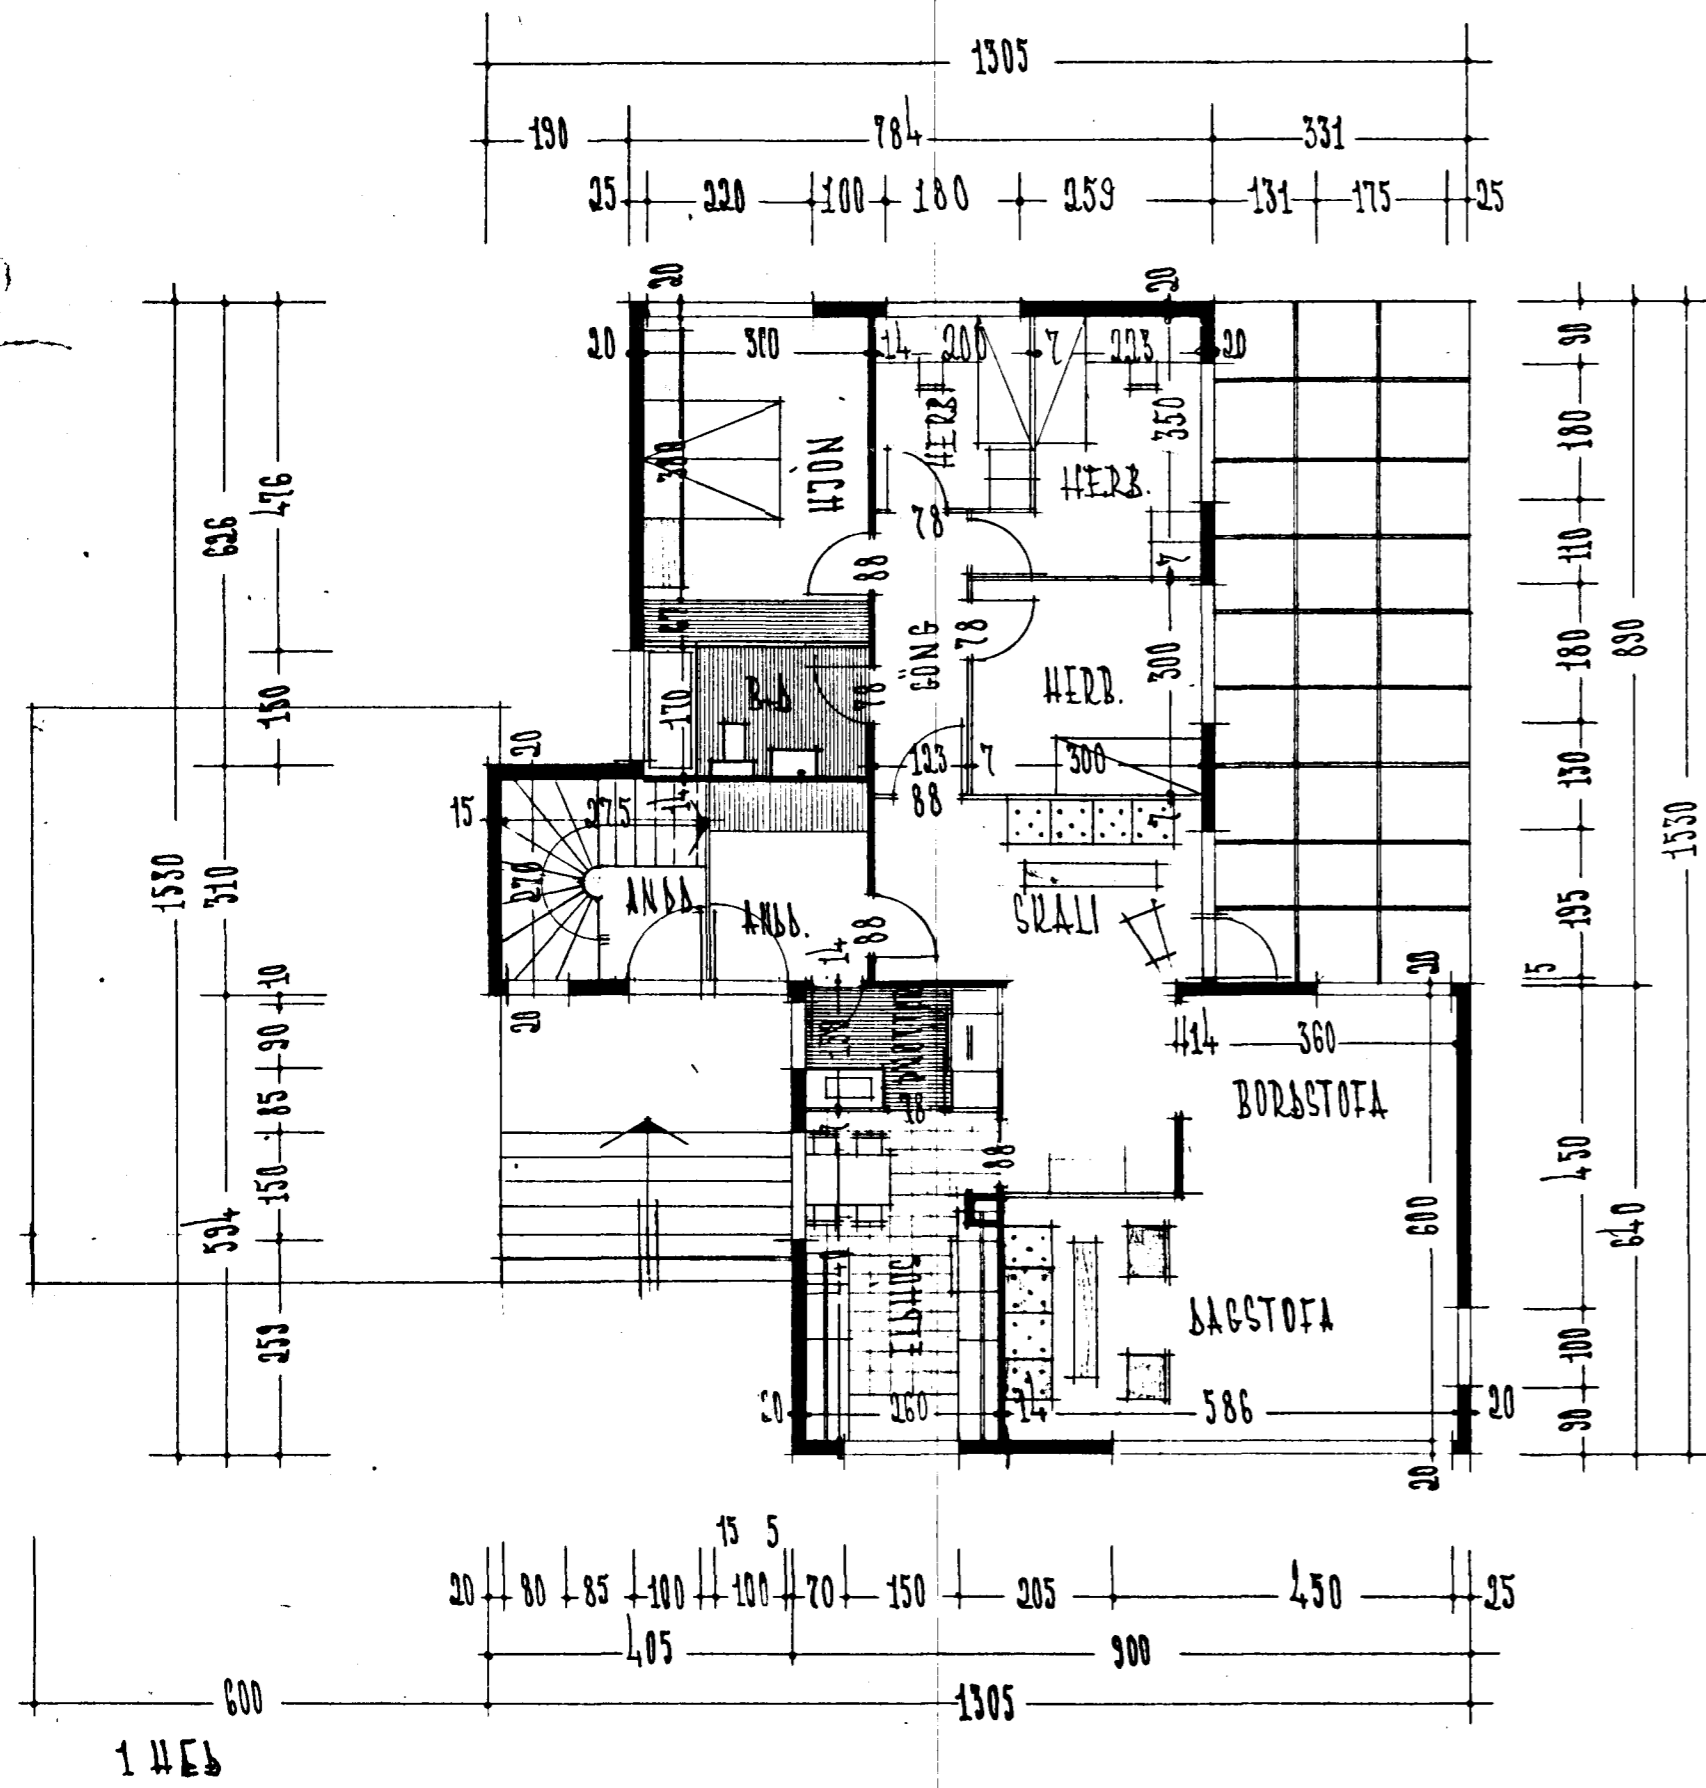

BREYTT 1 SEPT. 1975

DEYDJAVID I AGUST 1964
Hjartan Sveinsson