



SKURÐUR A-A

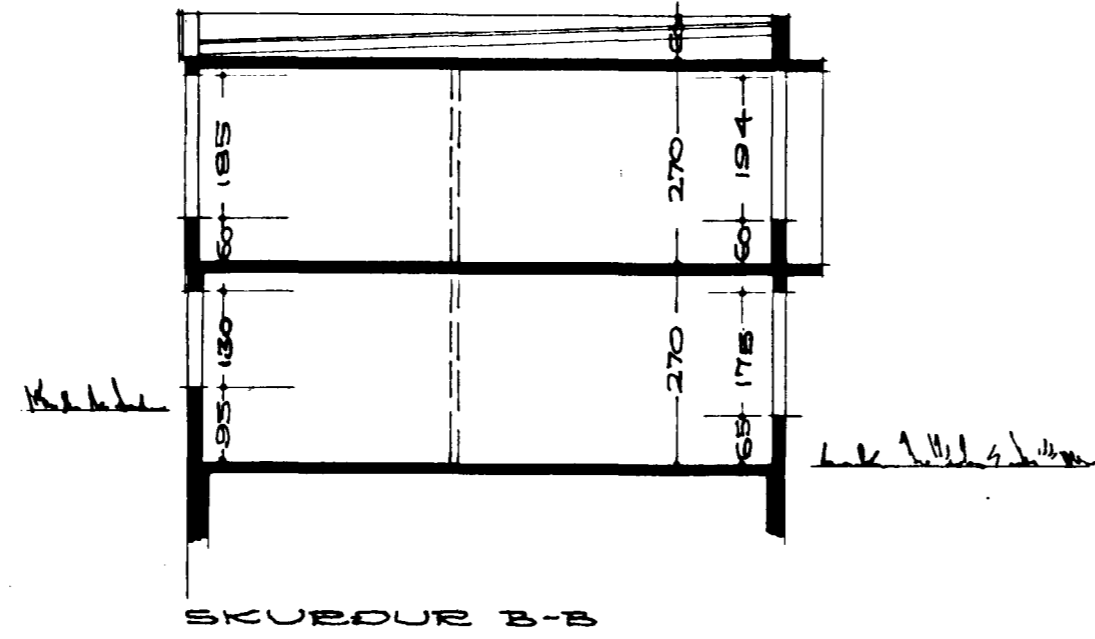


SKURÐUR B-B

KLAUSTUR


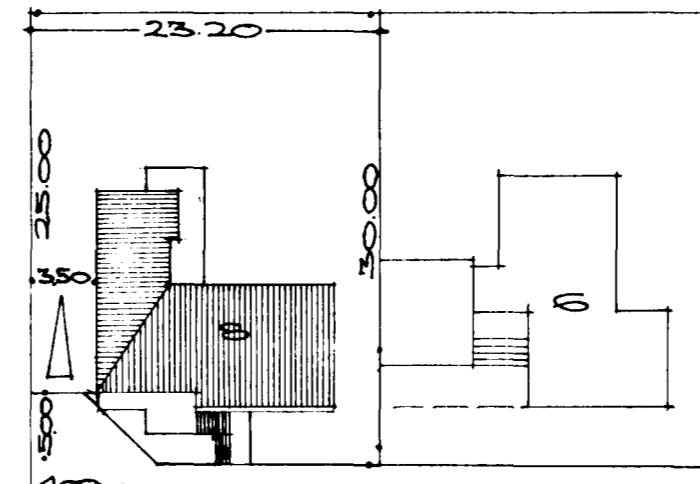


KVIHOLT

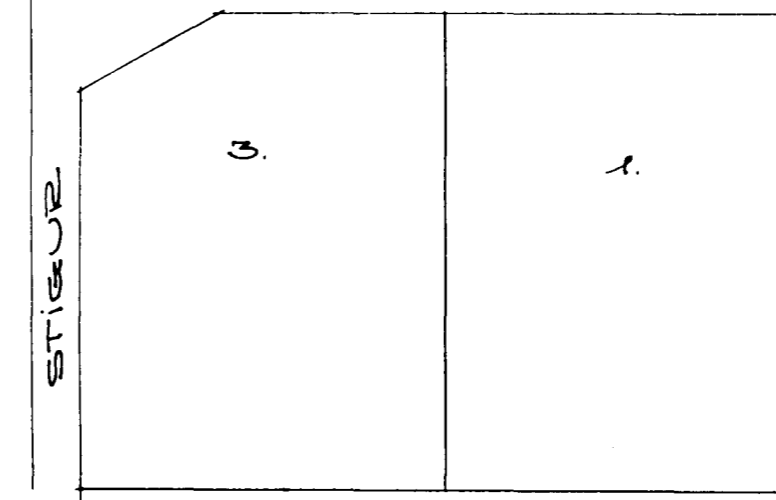

Þorvaldur Magnússon
Veigþelma Þ. Þorjónsdóttir
Þorsteinn Halldórsson

AFSTÖÐUMYND I M. 1:500
FLATARMÁL HÚSS 153,247 M²
FLATARMÁL LODAR 656,0 M²

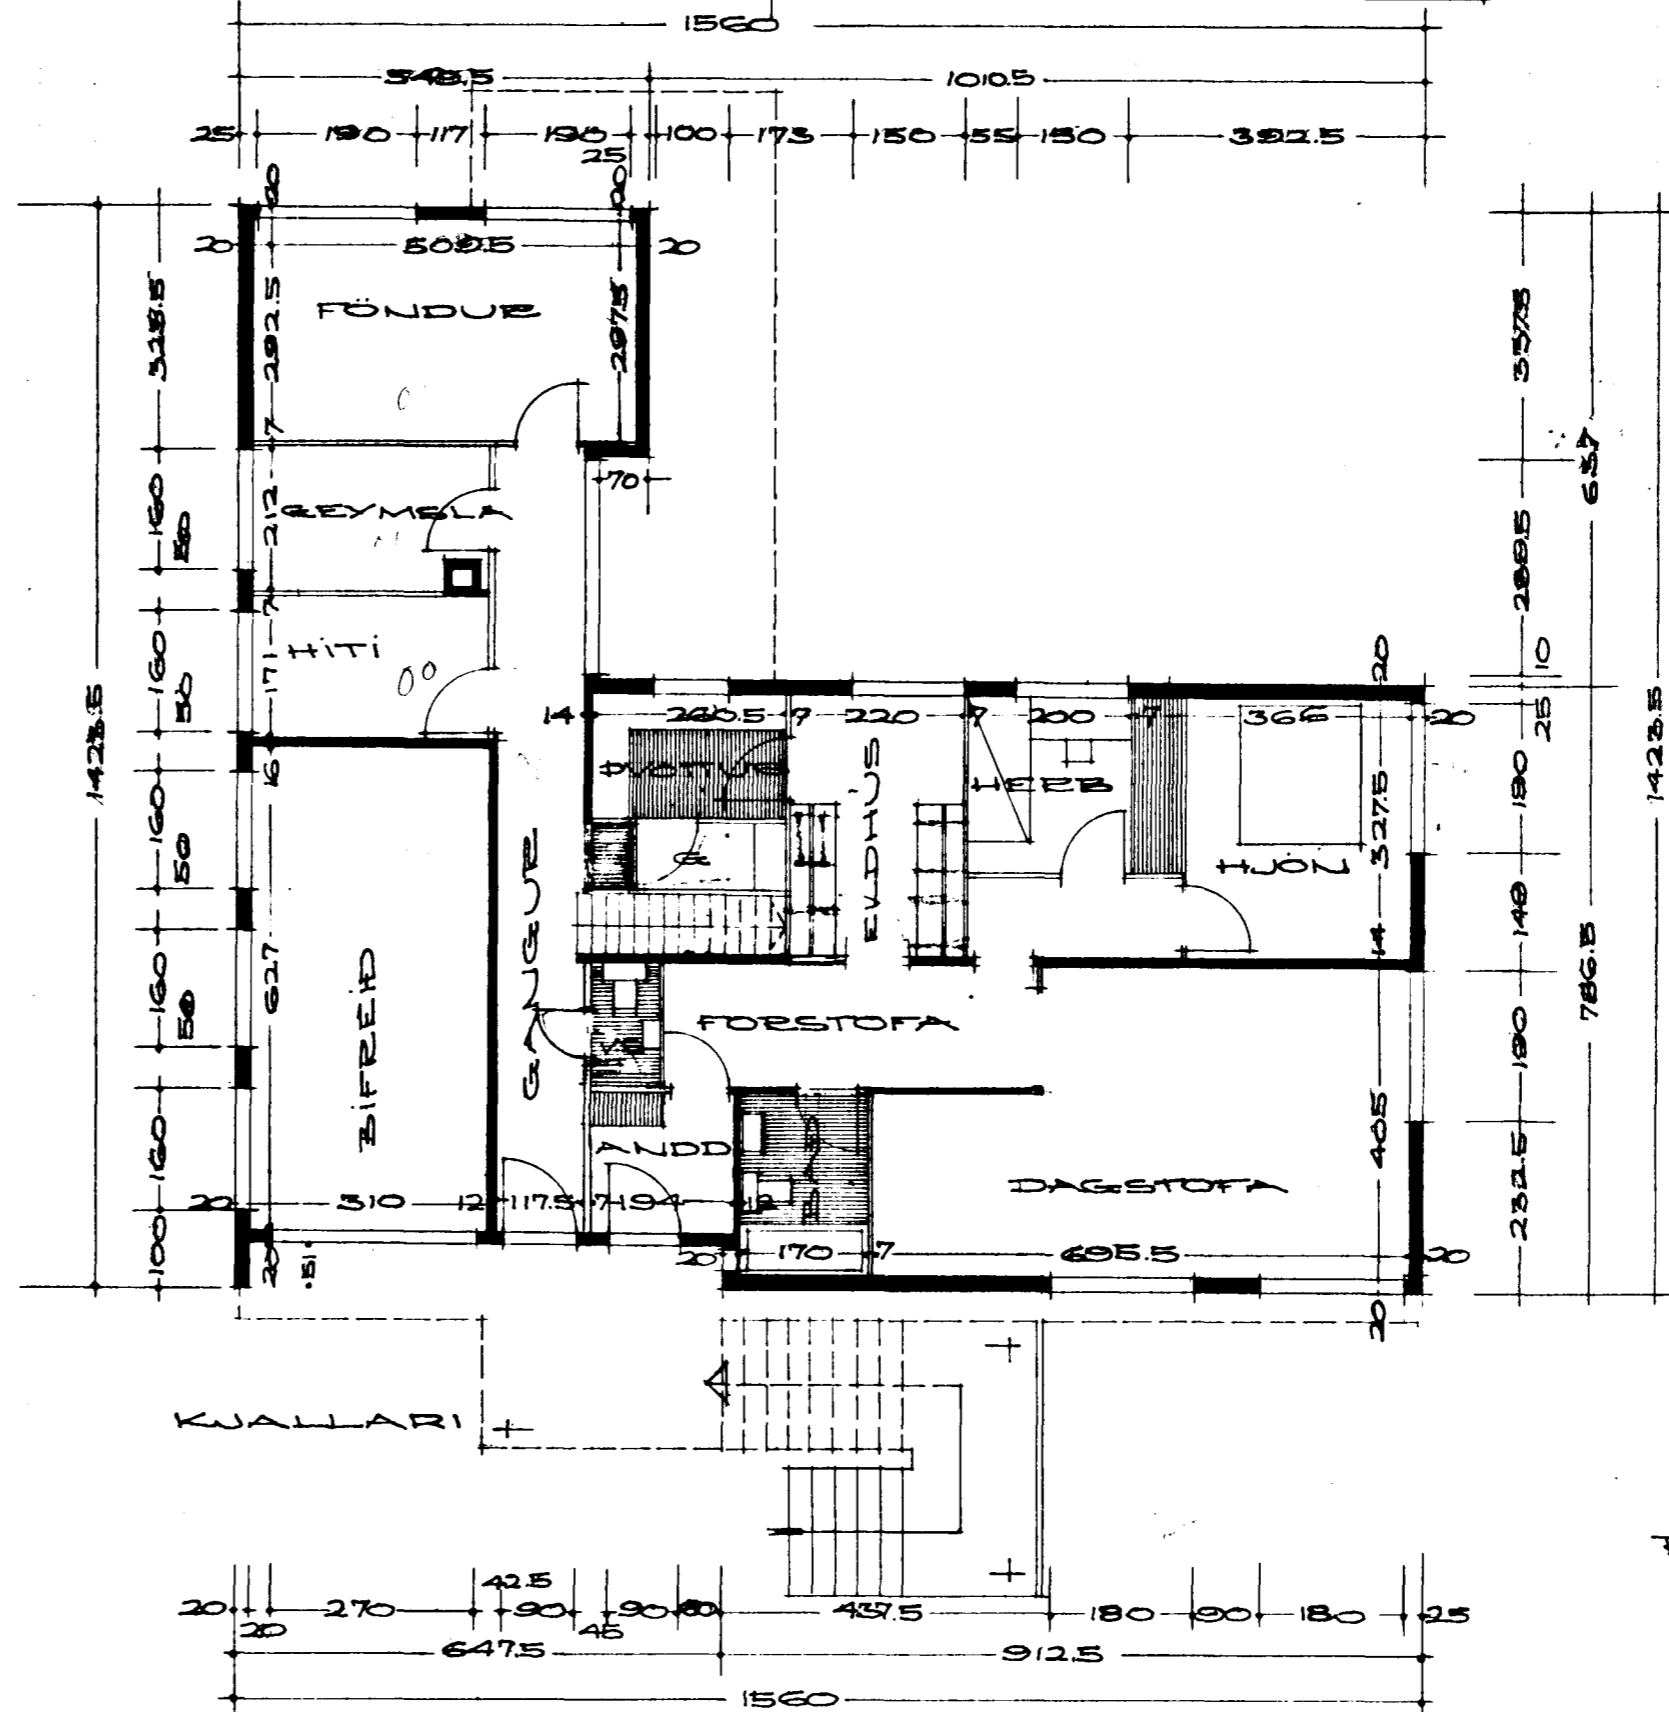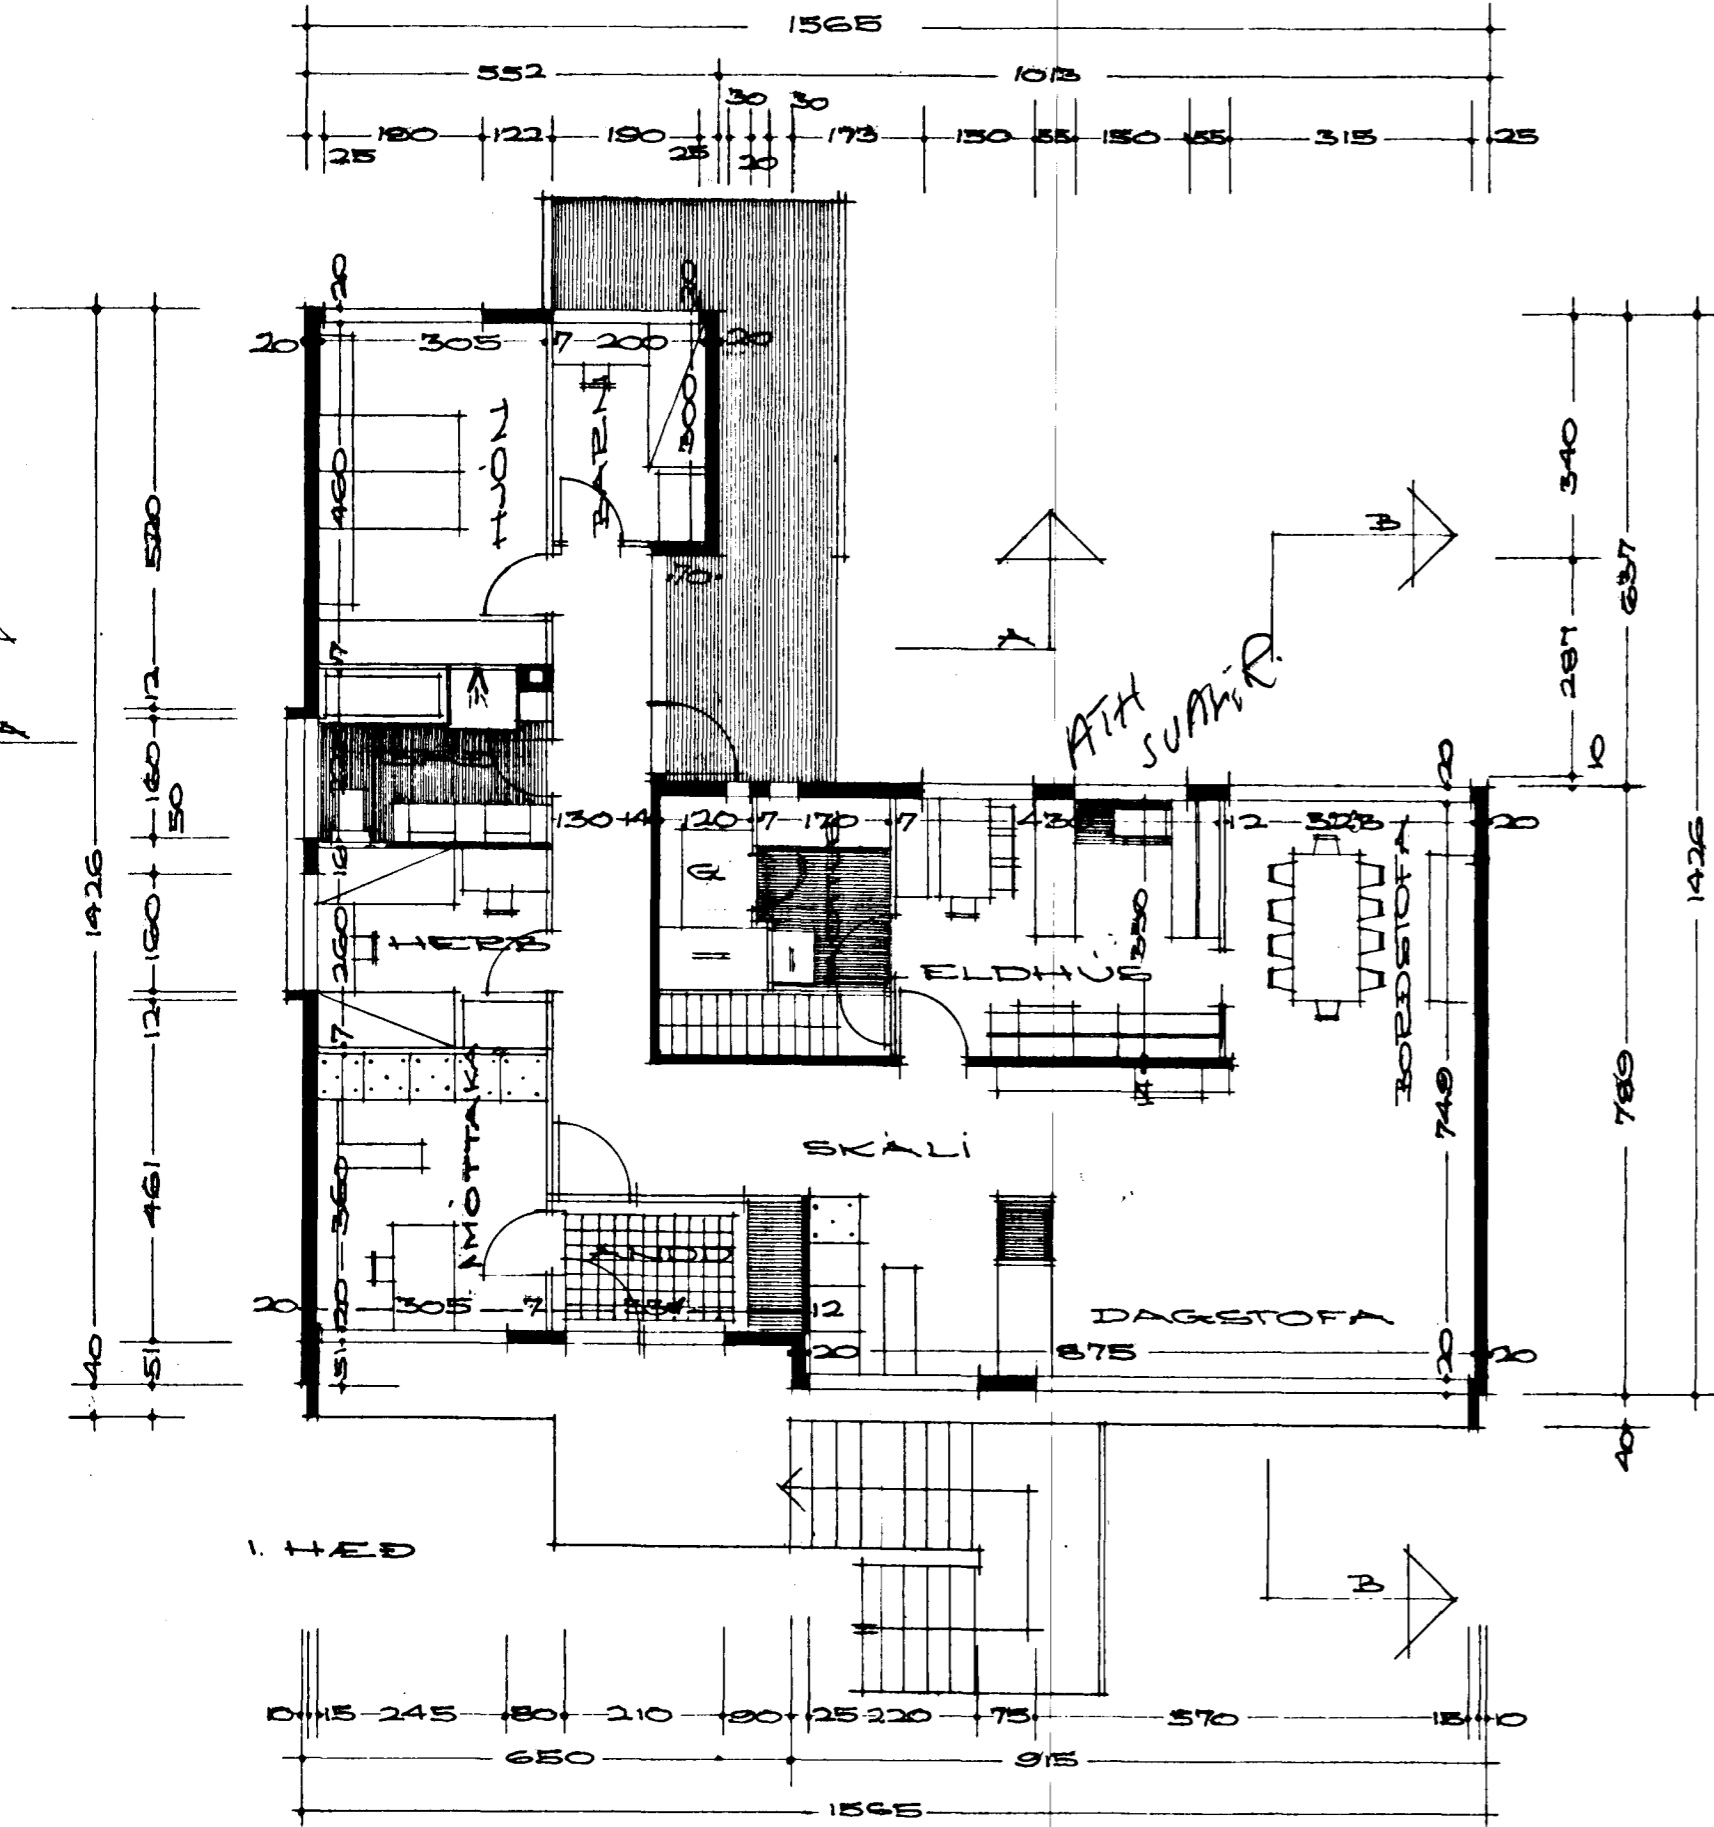

REYKJAVÍK I MARZ 1965

Þ. G. Sveinsson