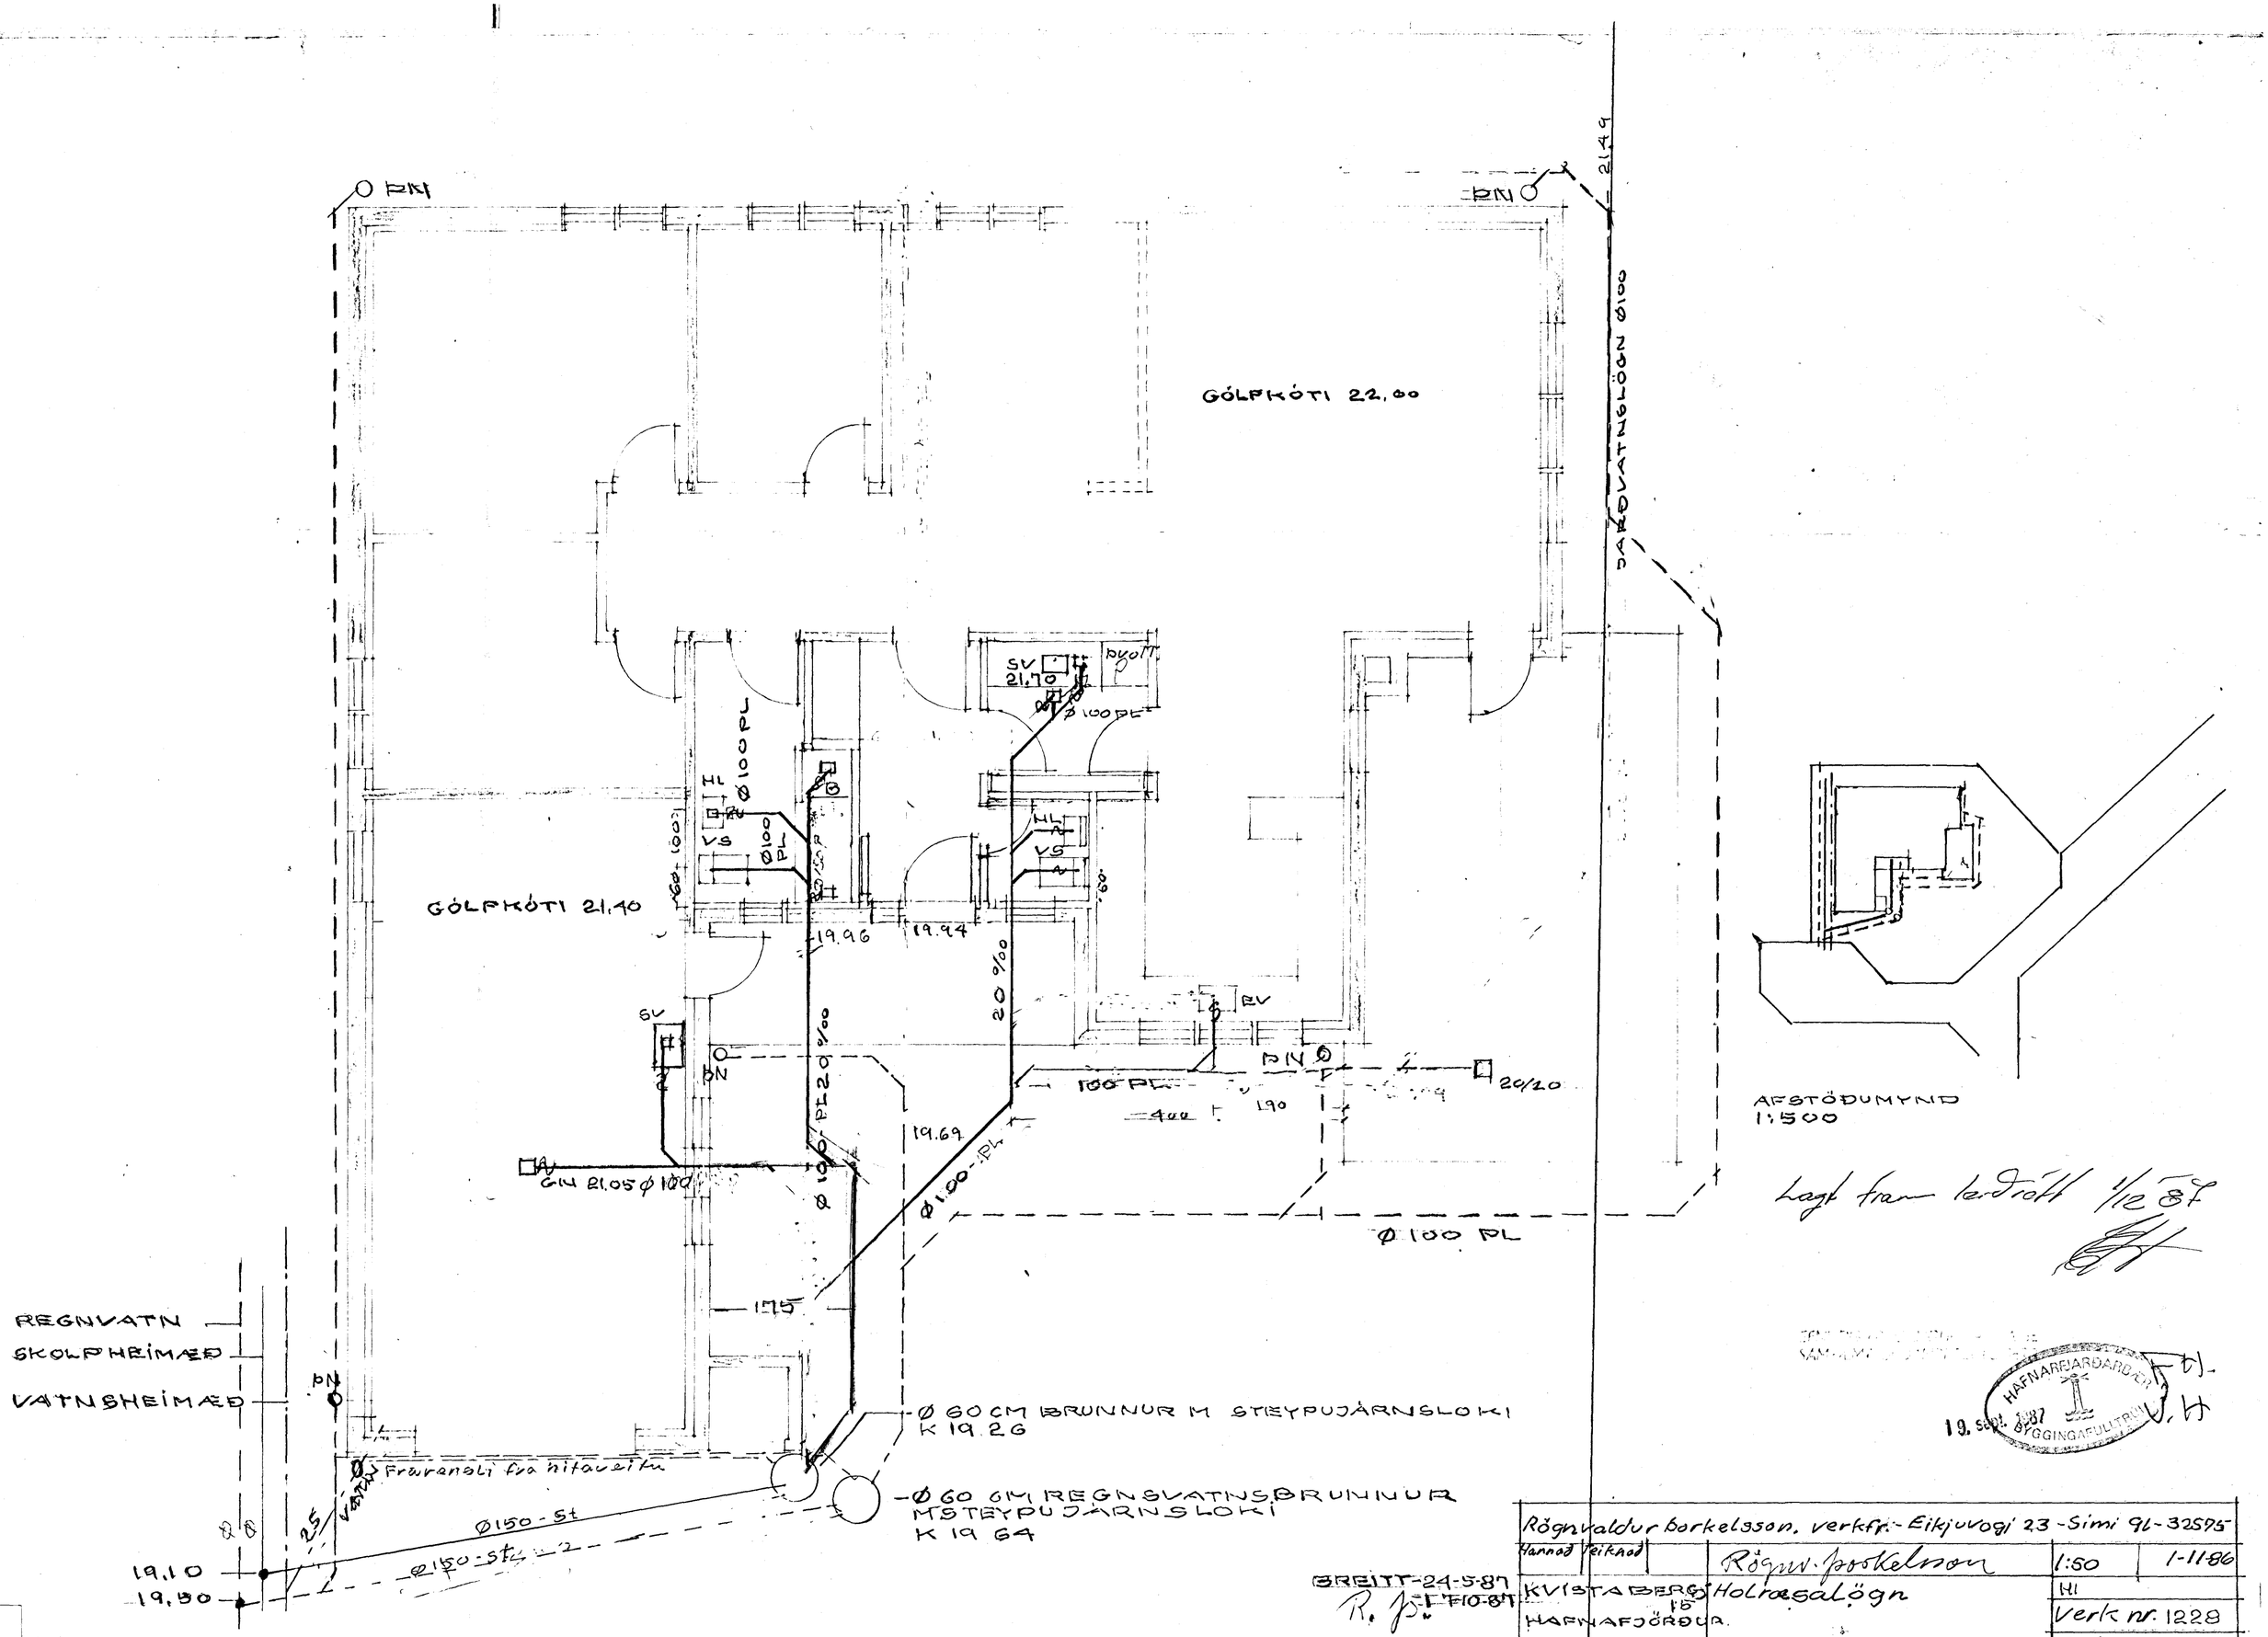


Lagt fram lardrétt 1/12 87

HAFNARFJARÐARÐÆR
19. sept. 1987
BYGGINGAFULLTRÚI

BREITT-24-5-87
R. J. 1-10-87

| | | | | |
|---|---|---|---|---|
| Rögnvaldur borkelsson, verkfr.- Eikjuvogi 23 - Simi 91-32575 | | | | |
| Hannað | Teiknað | Rögnv. borkelsson | 1:50 | 1-11-86 |
| KVISTABERG 15 HAFNAFJÖRÐUR | | Holræsalögn | HI | |
| | | | Verk nr. 1228 | |
| | | | Teikn. nr 201 | |