

KVISTABERG 17 HAFNARFIRÐI.

Samþykkt á fundi bygginga-
nefndar þ. 16.7.1987

BYGGINGAFULLTRÚINN
Í HAFNARFIRÐI

Einar Einarsson

Ganga skal frá opnu
eldstæði í samræmi
við reglugerðir

SKYRINGAR:
HÓSID ER STADSTEYPT Á HEFDBUNDINN HÁTT MEÐ STÁLKLÆDDU ÞAKI.
KÖLUNARTÖLUR EINSTAKRA BYGGINGAHLUTA SEU Í SAMRÆMI VÍÐ 1ST.66.
B-30= ELDVARNARHURD.


STÆRDIR: IBOD = 162.4 M² BR.

BILGEYMSLA = 41.8 M² BR.


FLATARMÁL HÖSS SAMTALS 204.2 M² BR.

HEILDAR-RÖNNMÁL HÖSS 656.0 M² BR.


LOB = 708.5M².

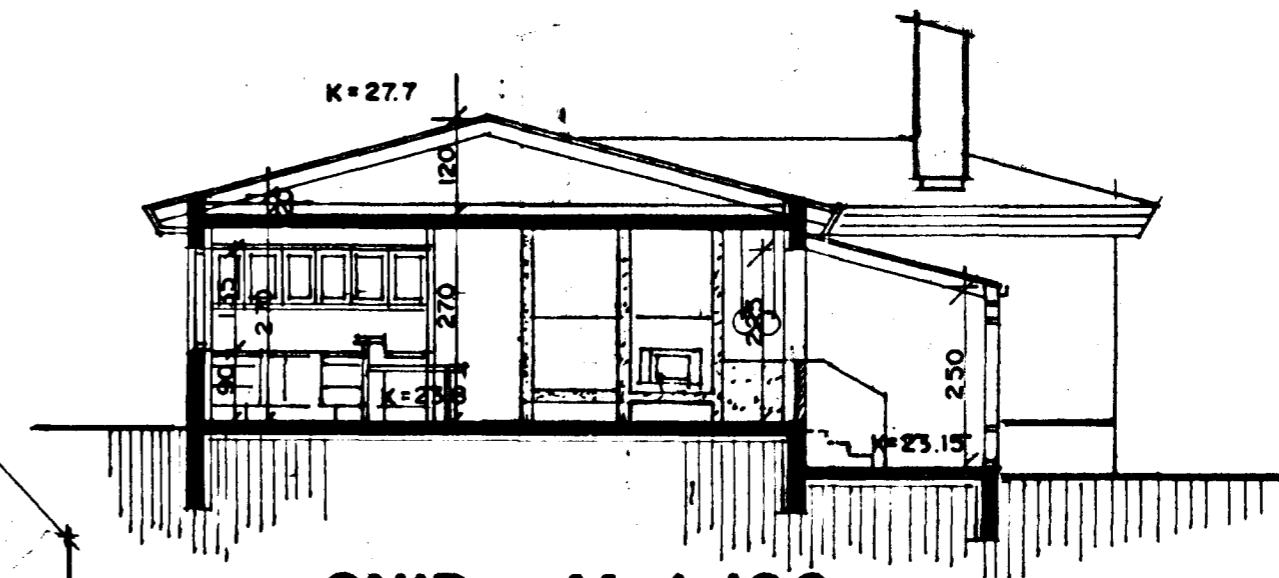

SNÍÐ. M. 1:100

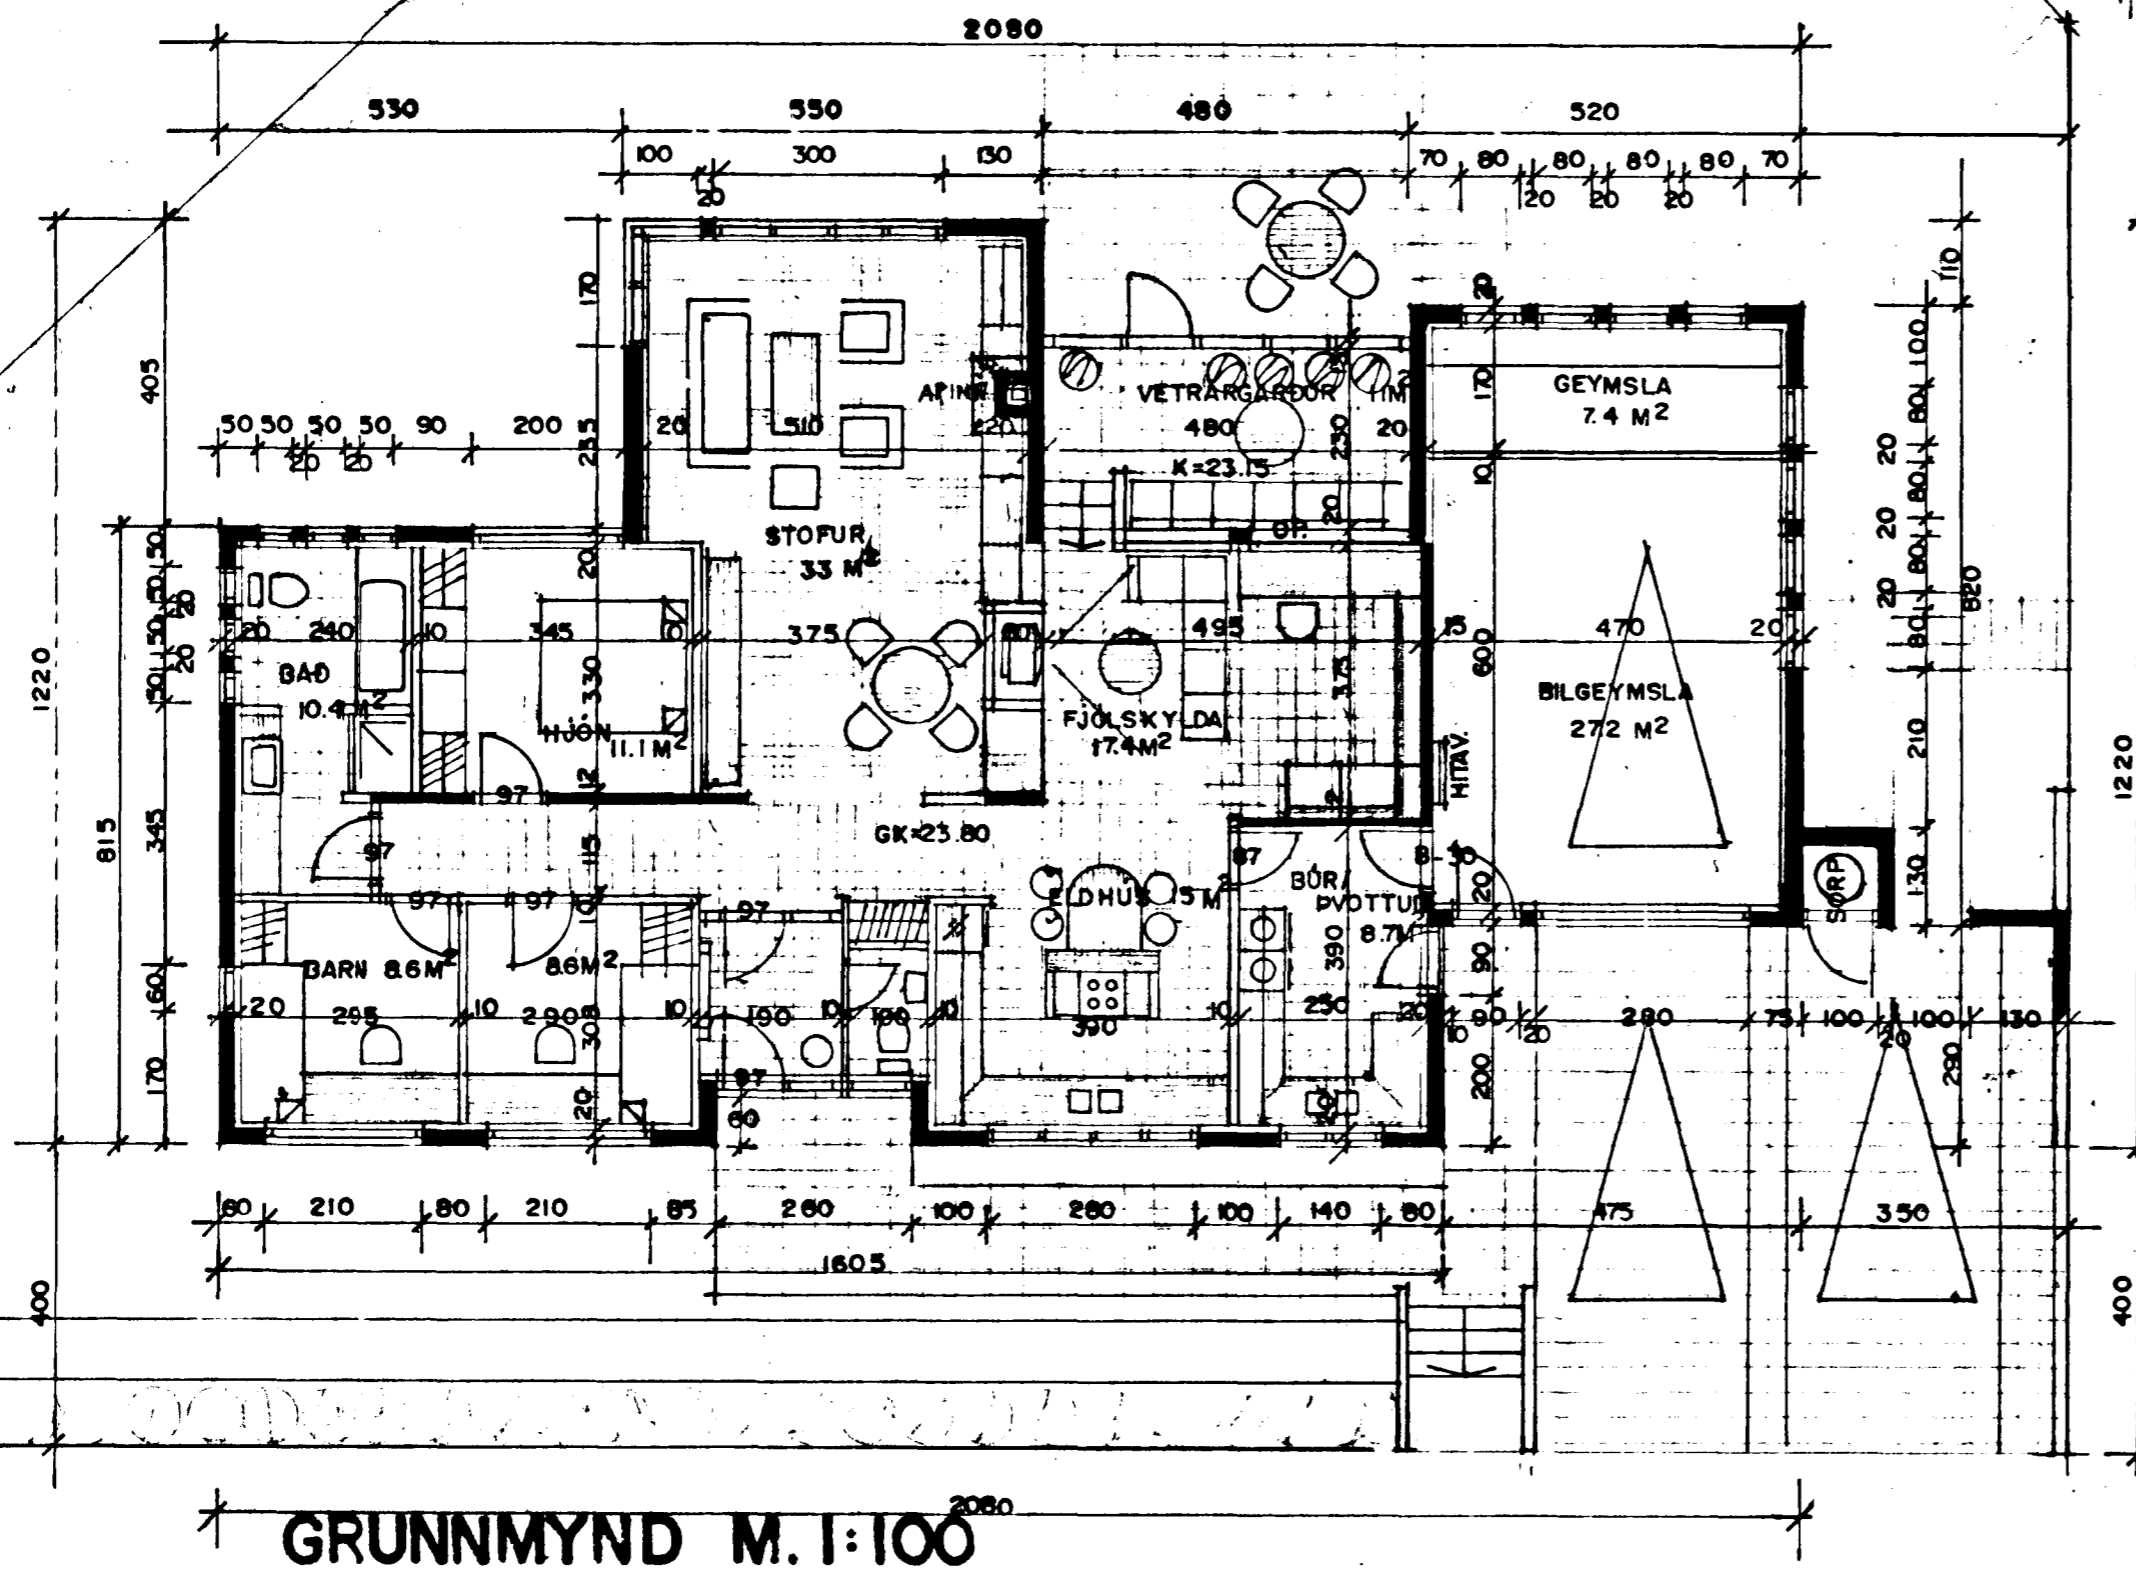

GRUNNMYND M. 1:100

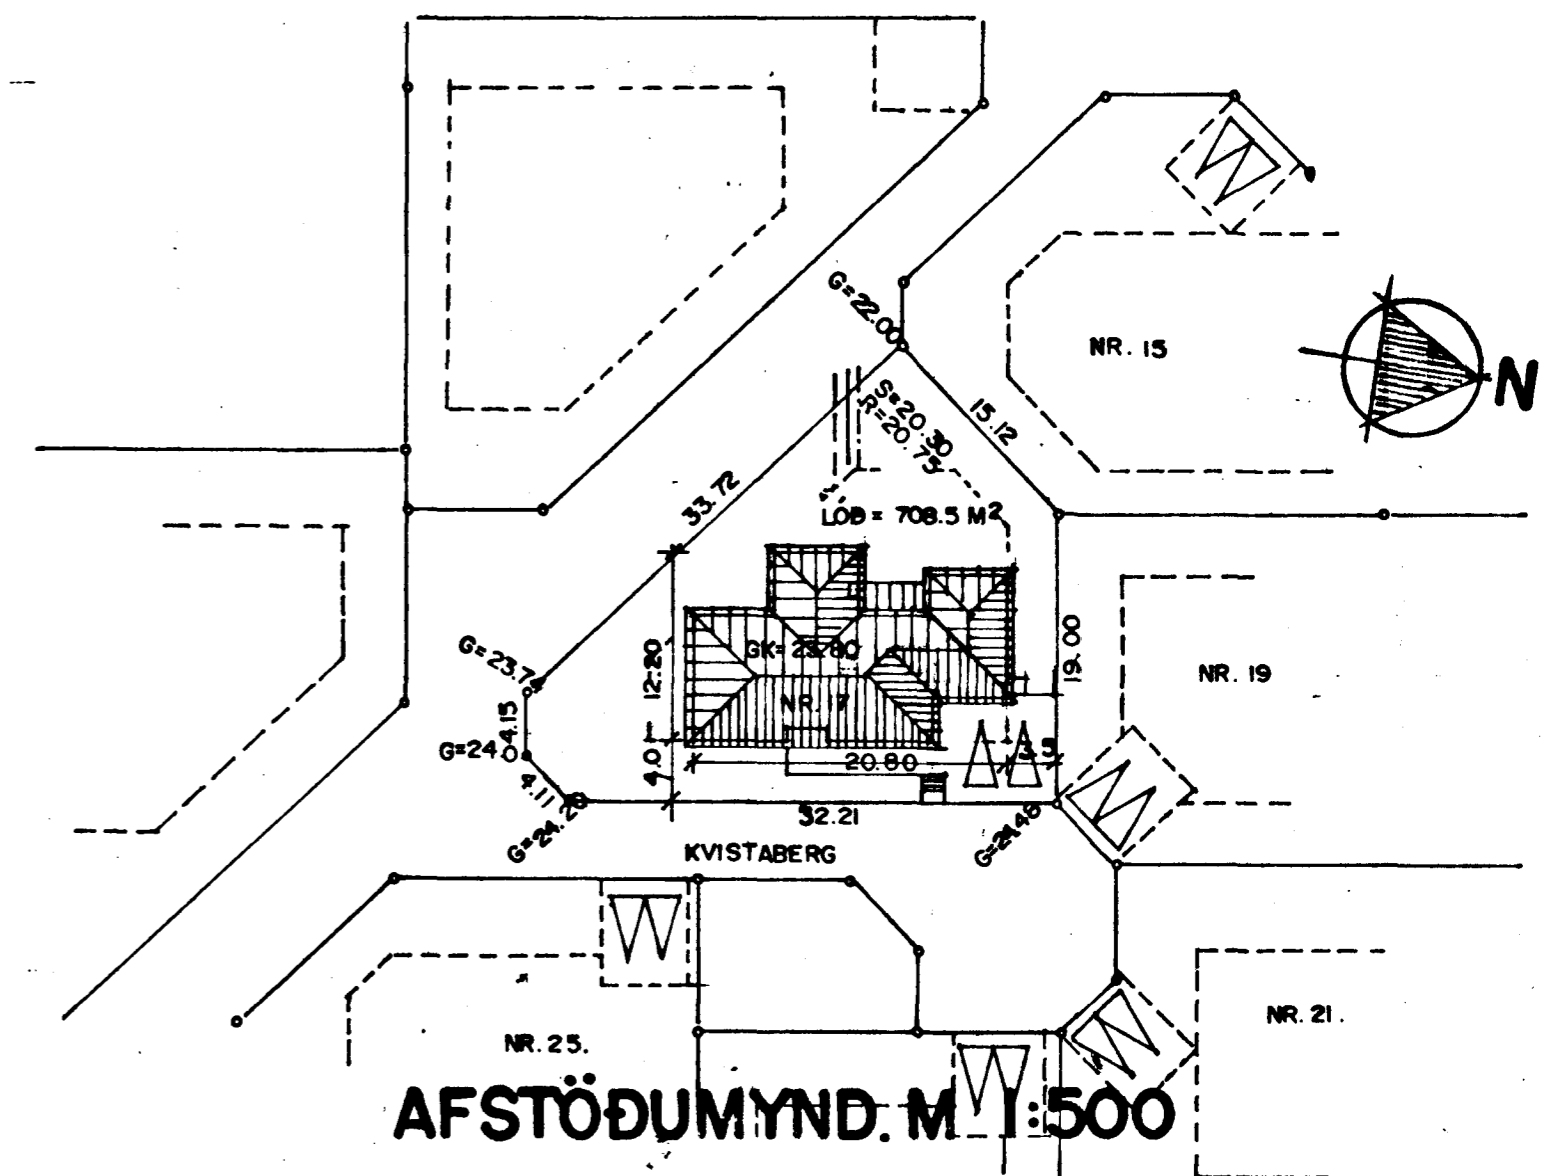

AFSTÖÐUMYND. M. 1:500

BREYTT 1. JULI 1987 *Einar Einarsson*

SIGURÐUR ÞORVARÐARSON BYGGINGAFRÆÐINGUR BFI TEIKNAD Í MARS 1987 *Einar Einarsson*
STRANDGÖTU II HAFNARFIRÐI SÍMI 65151C