


# KVISTABERG 17 HAFNARFIRÐI.

Samþykkt á fundi bygginga-  
nefndar þ. 16.17. 1987


BYGGINGAFULLTRÚINN  
Í HAFNARFIRÐI

*Eldur Hjál*


Ganga skal frá opnu  
eldstæði í samræmi  
við reglugerðir

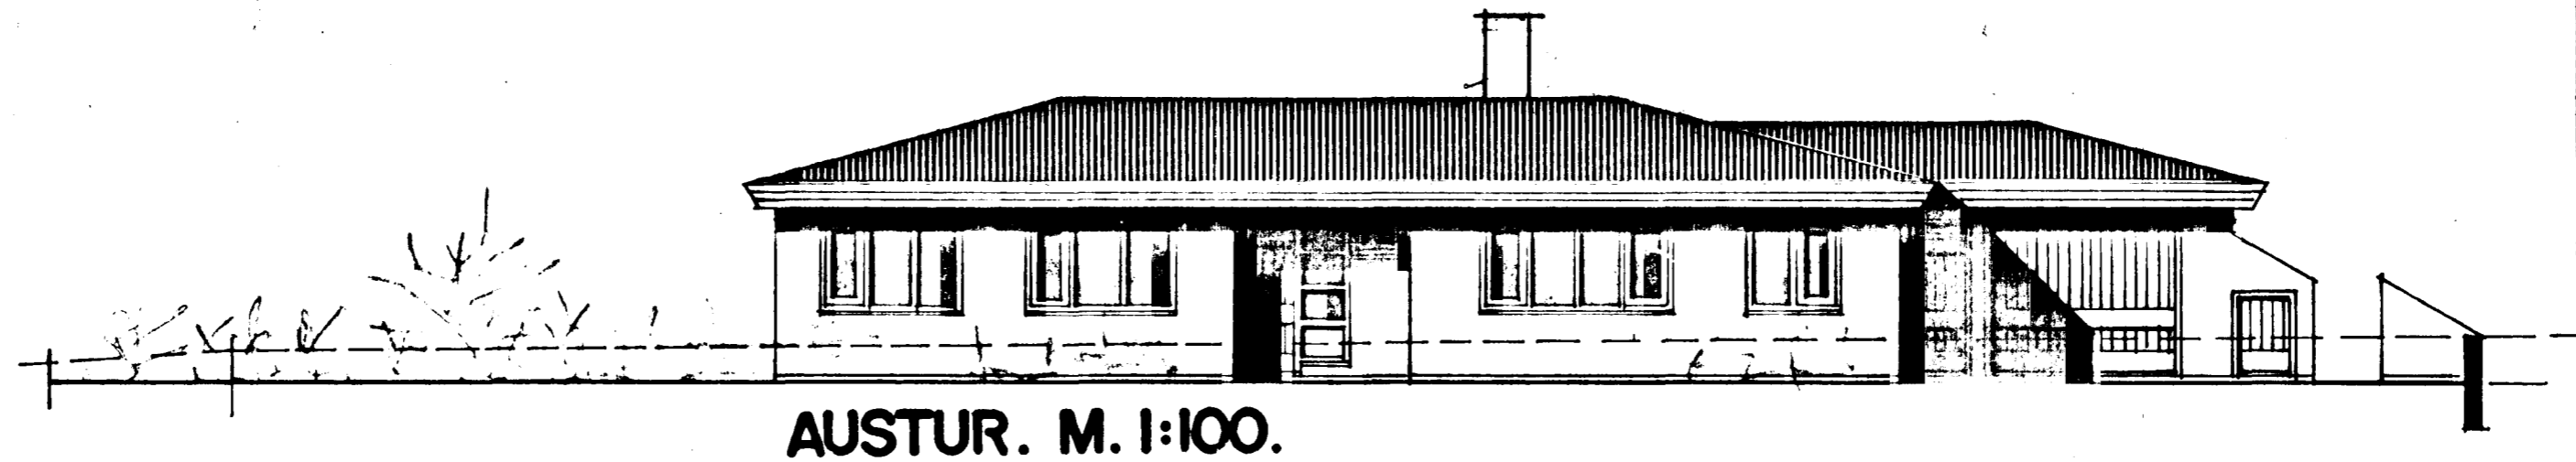


AUSTUR. M. 1:100.

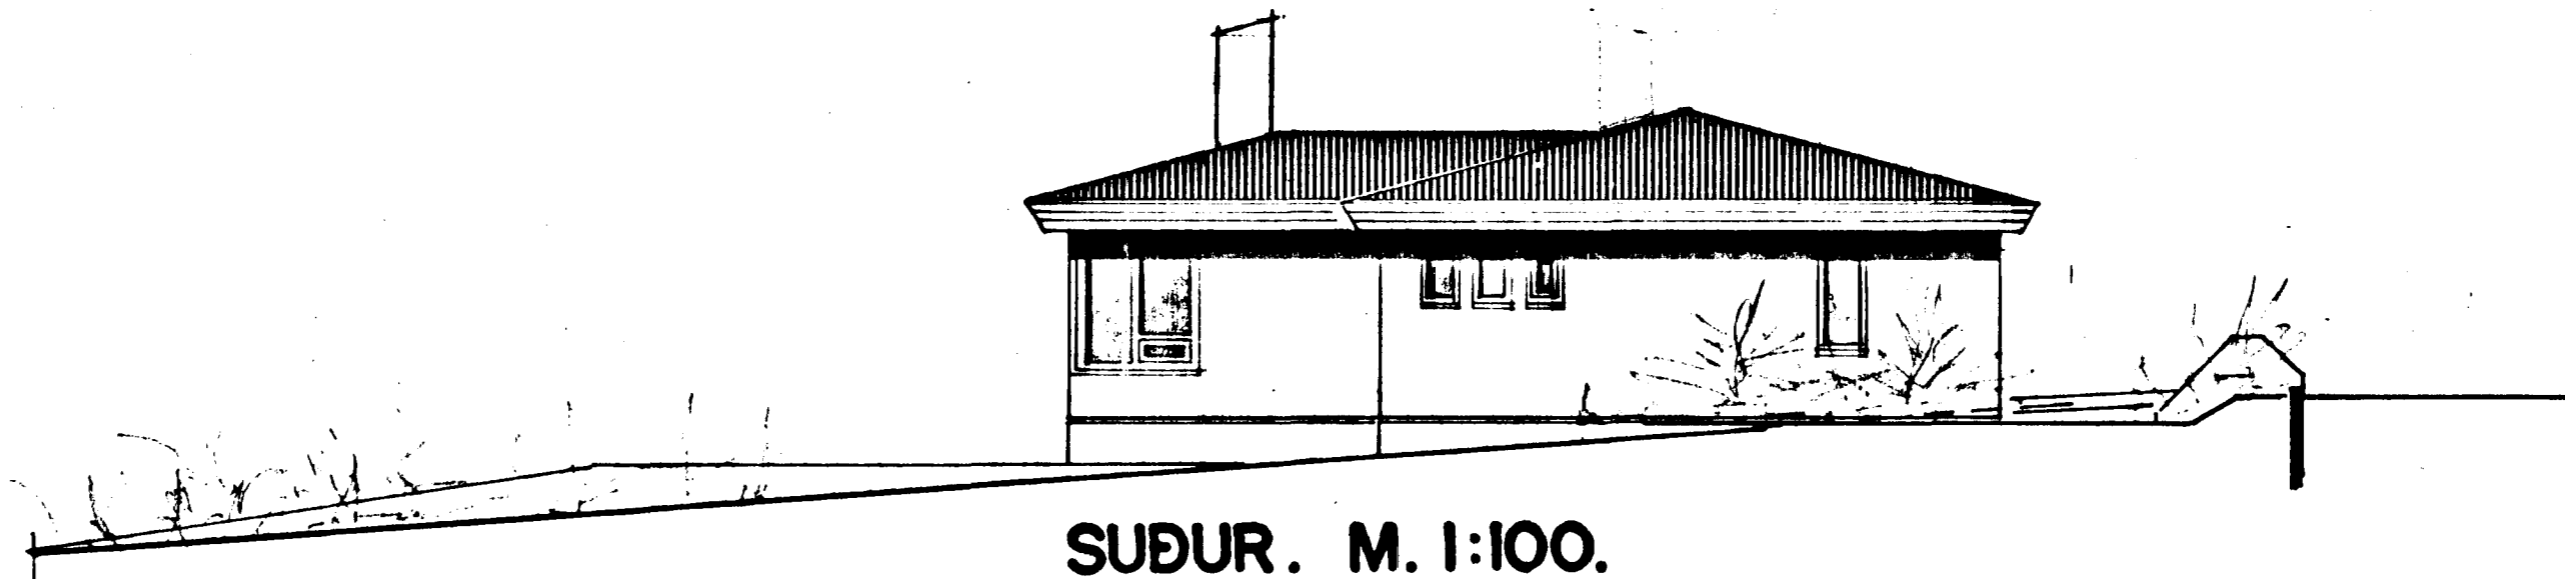

SUÐUR. M. 1:100.

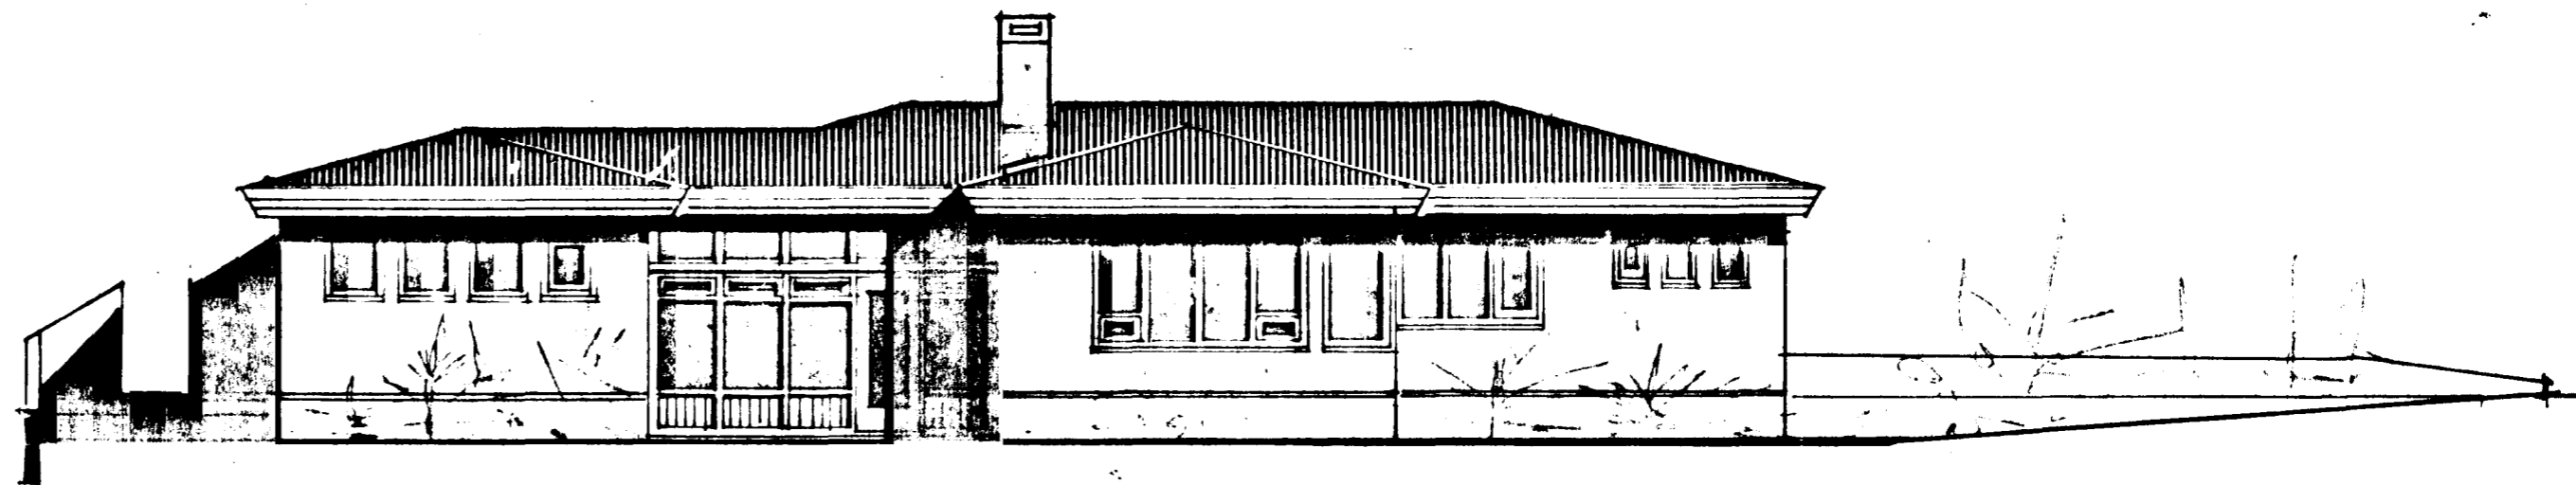

VESTUR. M. 1:100.

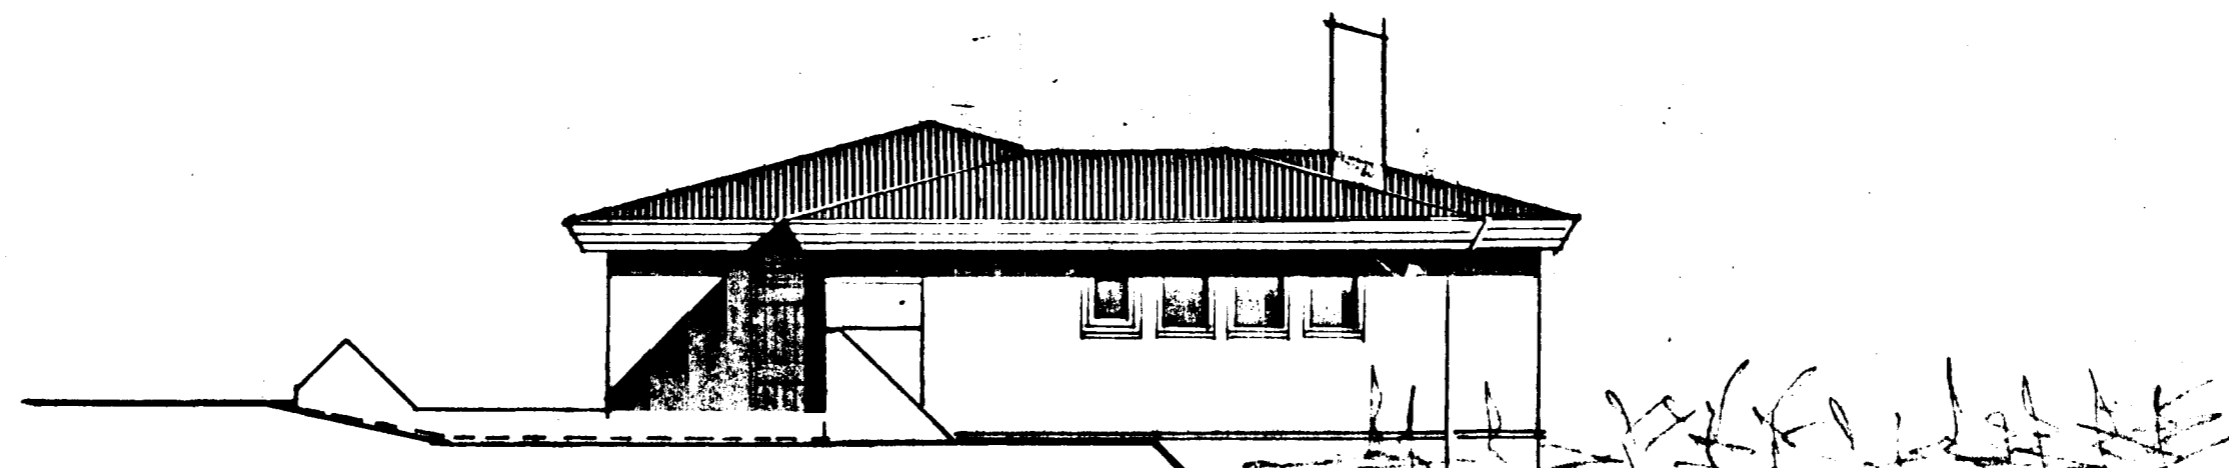

NORÐUR. M. 1:100.

BREVIT Í JÚLÍ 1987 h/p

SIGURÐUR ÞORVARÐARSON BYGGINGAFRÆÐINGUR BFI. TEIKNAD Í MARS 1987. *Sigurður Þorvarðarson*  
STRANDGÖTU II HAFNARFIRÐI. SÍMI 651510