


RÚMMYND 1:50

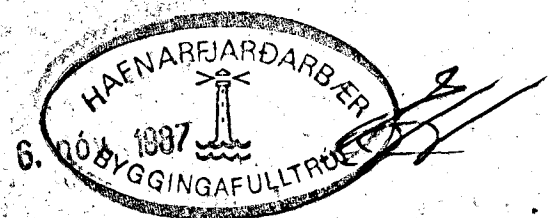

DR.	5.11.87	BE. SKV. LÖGN	PIFUL.M.	
DR.NR.	DAGS	EDLE	ÞREKTINGAR	SIGN.
	KVISTABERG 17		HAFNARFIRÐI	DAGS ÁGÓST' 87
	RÚMMYND VATNSLAGNA			HANNA
				FEIKNAM.
				VERK NR.
				8712
				BLAD NR.
				2-05

MEKVV. 1:50
SIGURÐUR ÞORLEIFSSON TEKNIFRÆÐINGUR F.T.T.F.I.
 STRANDGÖTU 11 HAFNARFIRÐI SÍMI 54151