


EFNI OG FRÁGANGUR LAGNA SÉ SKV.
 REGNUM UM FRÁRENNSLIS OG VATNSLAGNIR.

BREYTING 26/1, 1987.
 MÆLAGRIND FLUTT Í BÍLSKÝLI
 AÐ ÓSK EIGANDA.

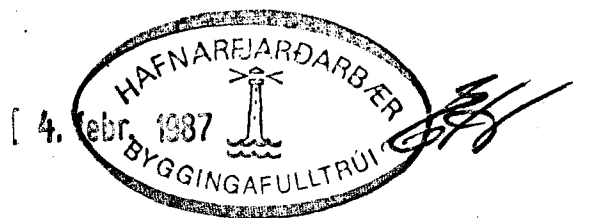

HÚSNÆDISSTOFNUN
RIKISINS LAUGAVEGI 77, REYKJAVÍK
 SÍMI 28500

VERK NR. **A.32.03** TEIKN. NR. **3.101.**

KVISTABERG 1, HAFNARFIRÐI

FRÁRENNSLISLAGNIR, GRUNNMYND.
 AFSTÖÐUMYND

HANNAÐ	H.G.	STAÐFERT
REIKNAD	H.G.	VFIRFARIG
TEIKNAD	KBJ.	BREYTT 26/1'87 BBS
KVARDI	1:50 1:500	

Hávarður Þorsteinsson
Rauðveldis Sigurðsson

168-52