



Sigfús Baldur
Architect's signature

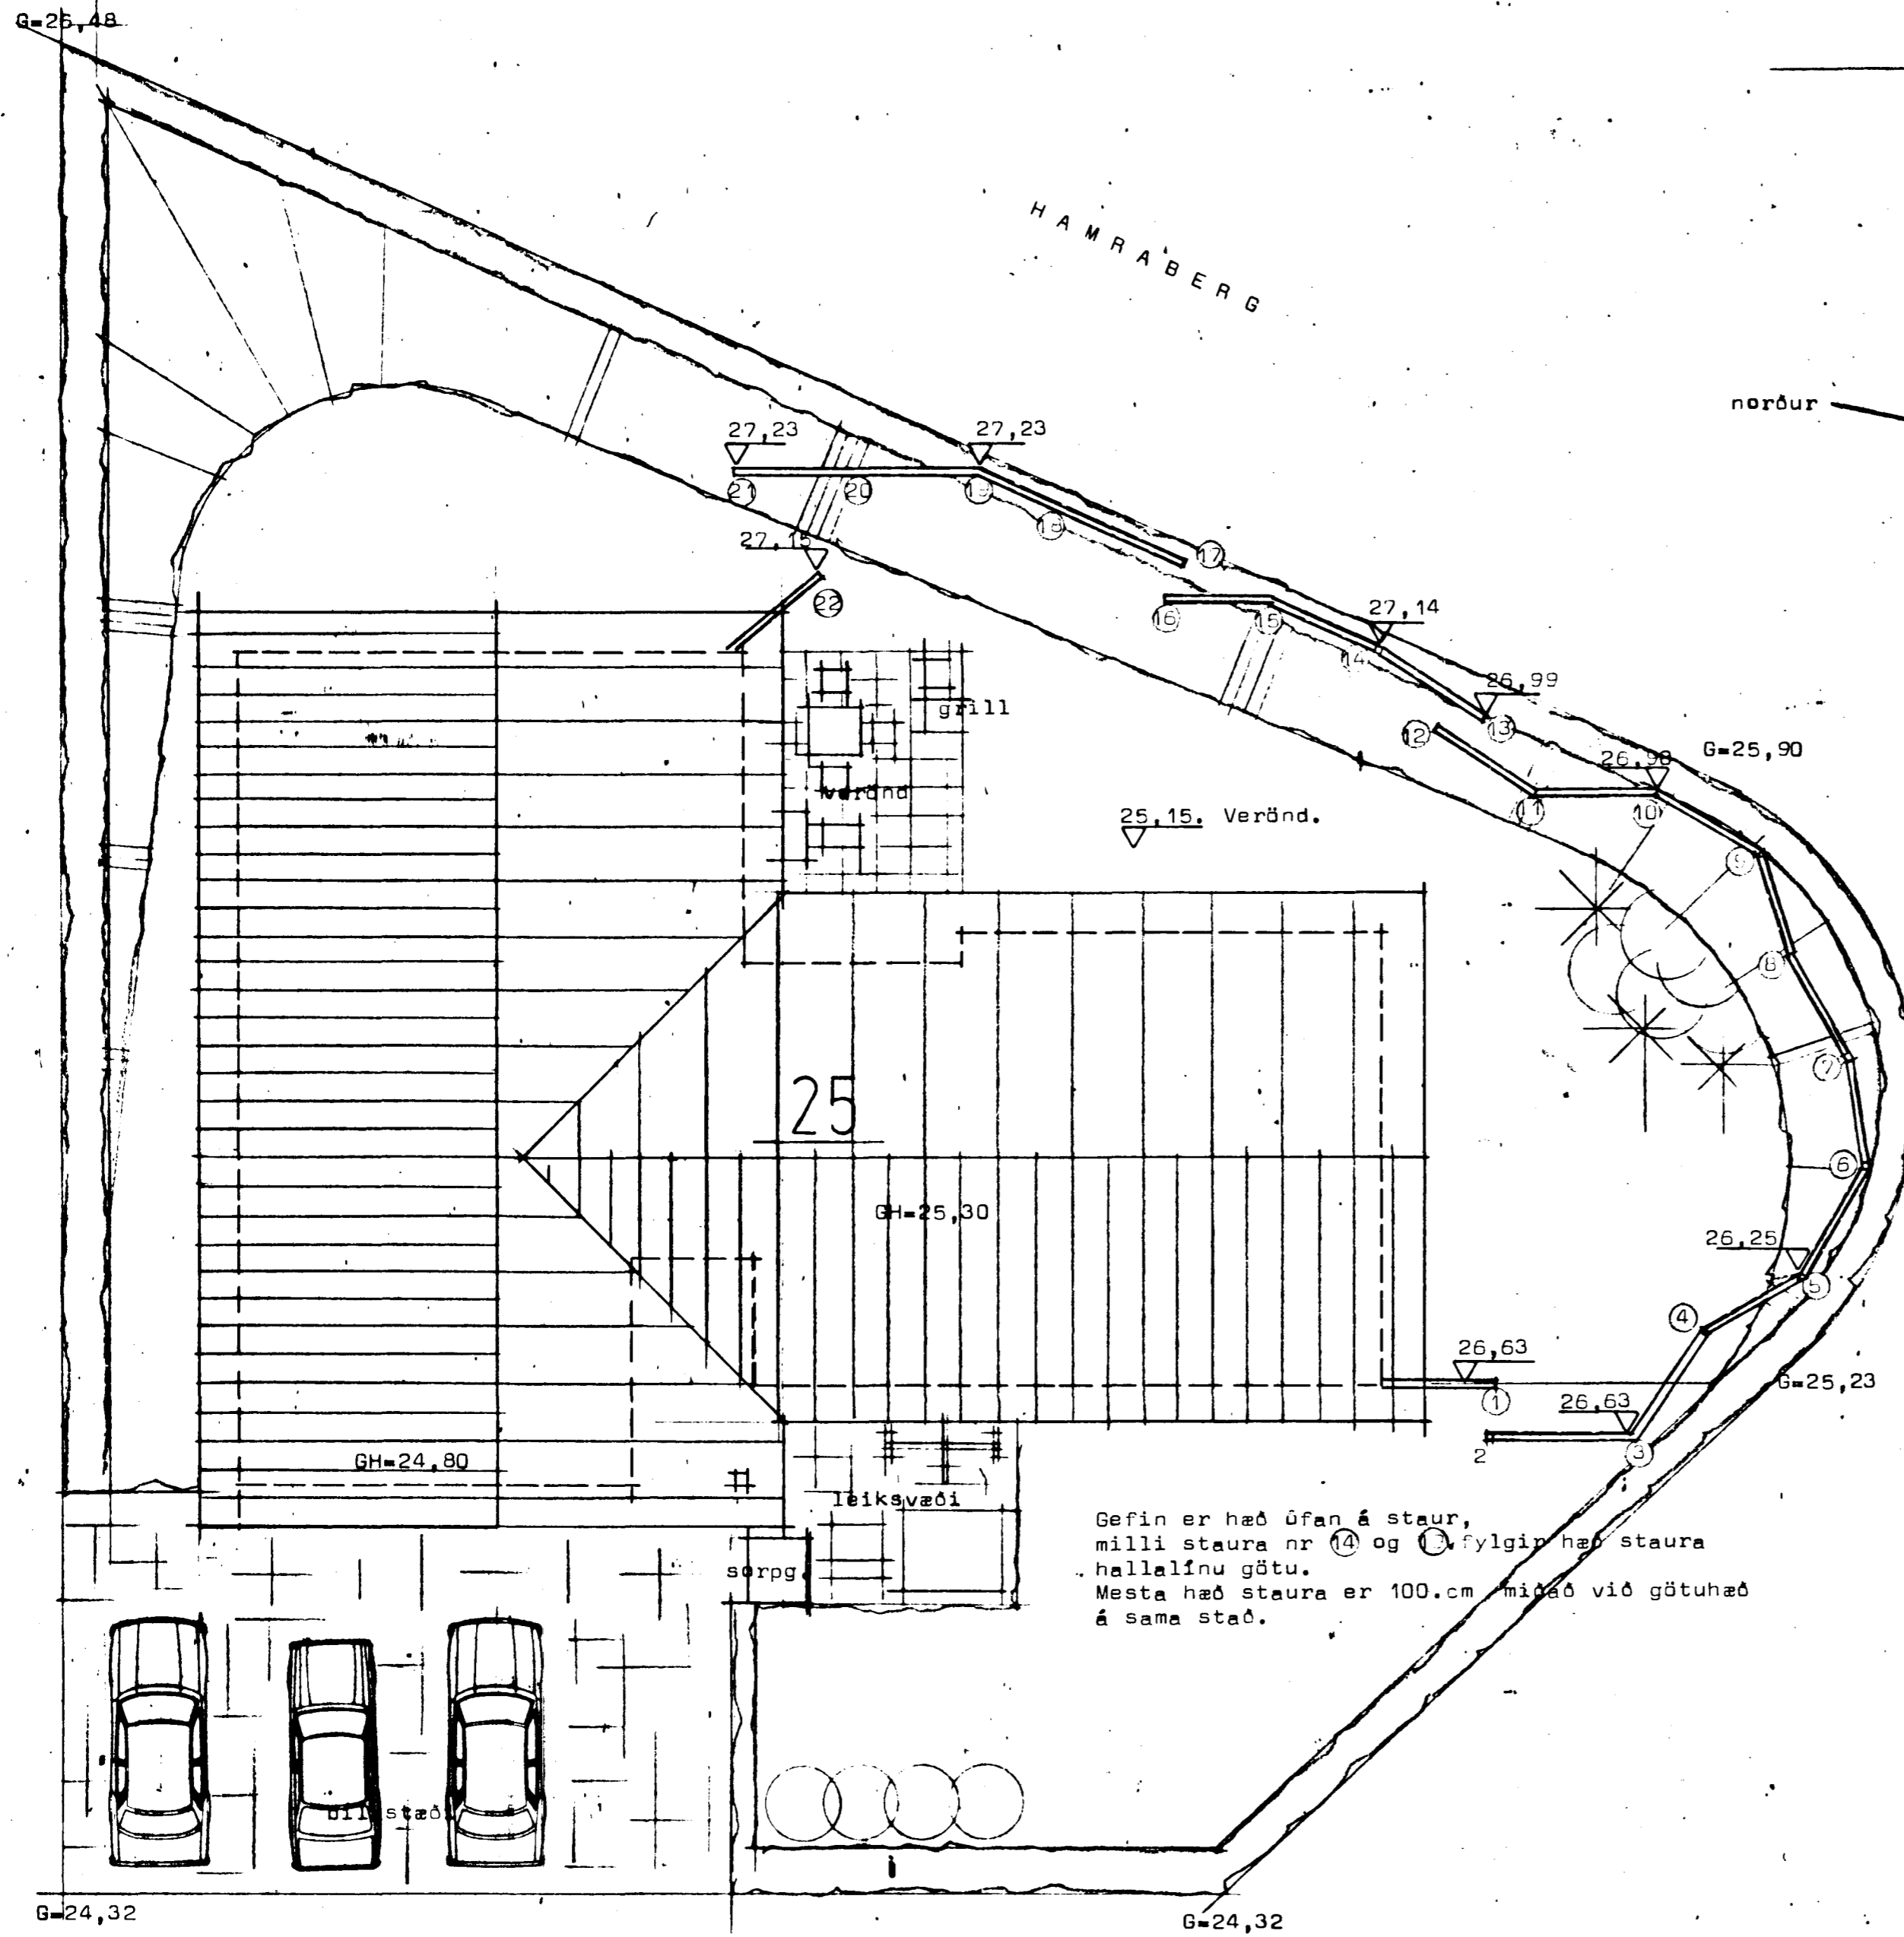

Gefin er hæð úfan á staur,
milli staura nr 14 og 15 fylgir hæð staura
hallalínu götu.
Mesta hæð staura er 100.cm miðað við götuhæð
á sama stað.

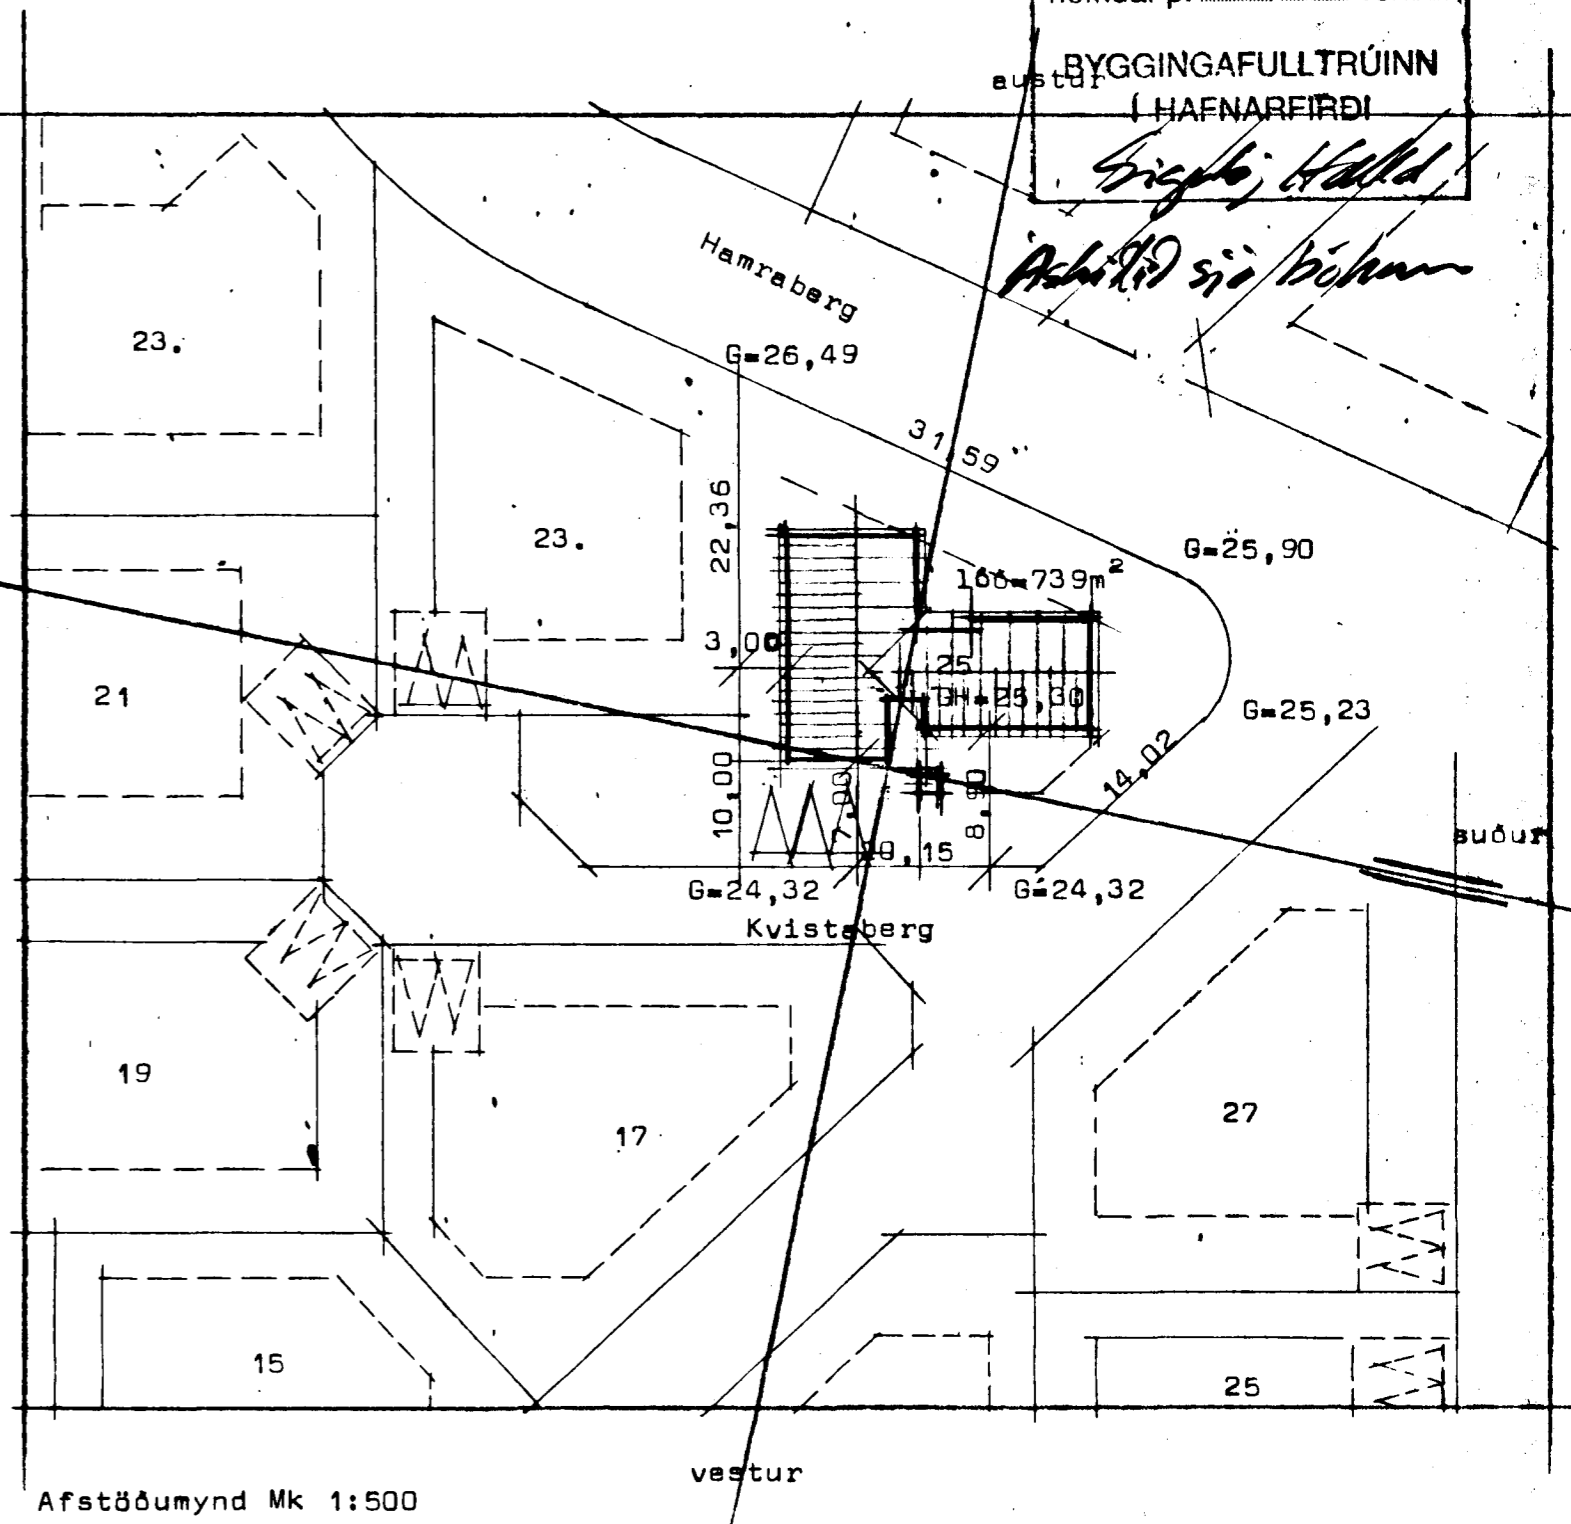

Afstöðumynd Mk 1:500

- Flatarmál húss + bílgeymslu 209,00 m²
- Rúmmál húss + bílgeymslu 714,00 m³
- Nettóflatarmál HR 152,30 m²
- Nýtingarhlutfall 0,28

1r merkir loftrás 125

Kólnunartölur K

- Þak 0,20 w/m²C^o
- Gólf 0,30 w/m²C^o
- Ótveggir 0,80 w/m²C^o vegið meðaltal

Nóvember 1993: Staðsetning skjólveggja milli runna *Sigurdur P. Kristjánsson*

STADALHÚS SF
TEIKNISTOFA SÍÐUMÚLA 31 SÍMI 83141

VERKEFNI Lóðar og afstöðumynd	DAGS. 1985 MKV. 1:100 1:500	VERK NR 85-27
Kvistaberg 25 Hafnarfirði	BR.	BLAD NR 1.01

Sigurdur Gudmundsson *Sigurdur P. Kristjánsson*
SIGURDUR GUDMUNDSSON SIGURDUR P. KRISTJÁNSSON FTÍ