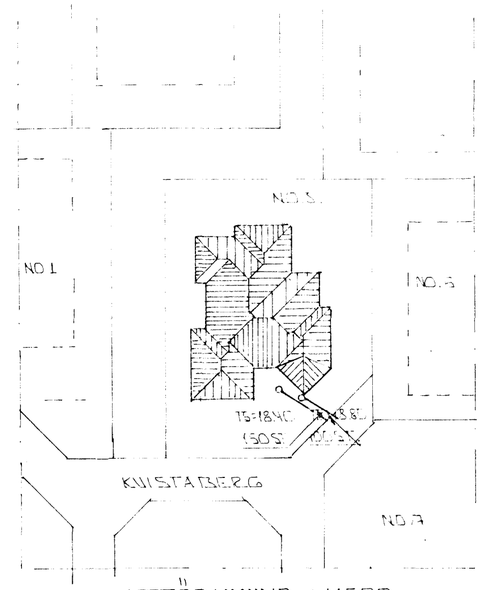

AFSTÖÐUMYND ~ 1:500

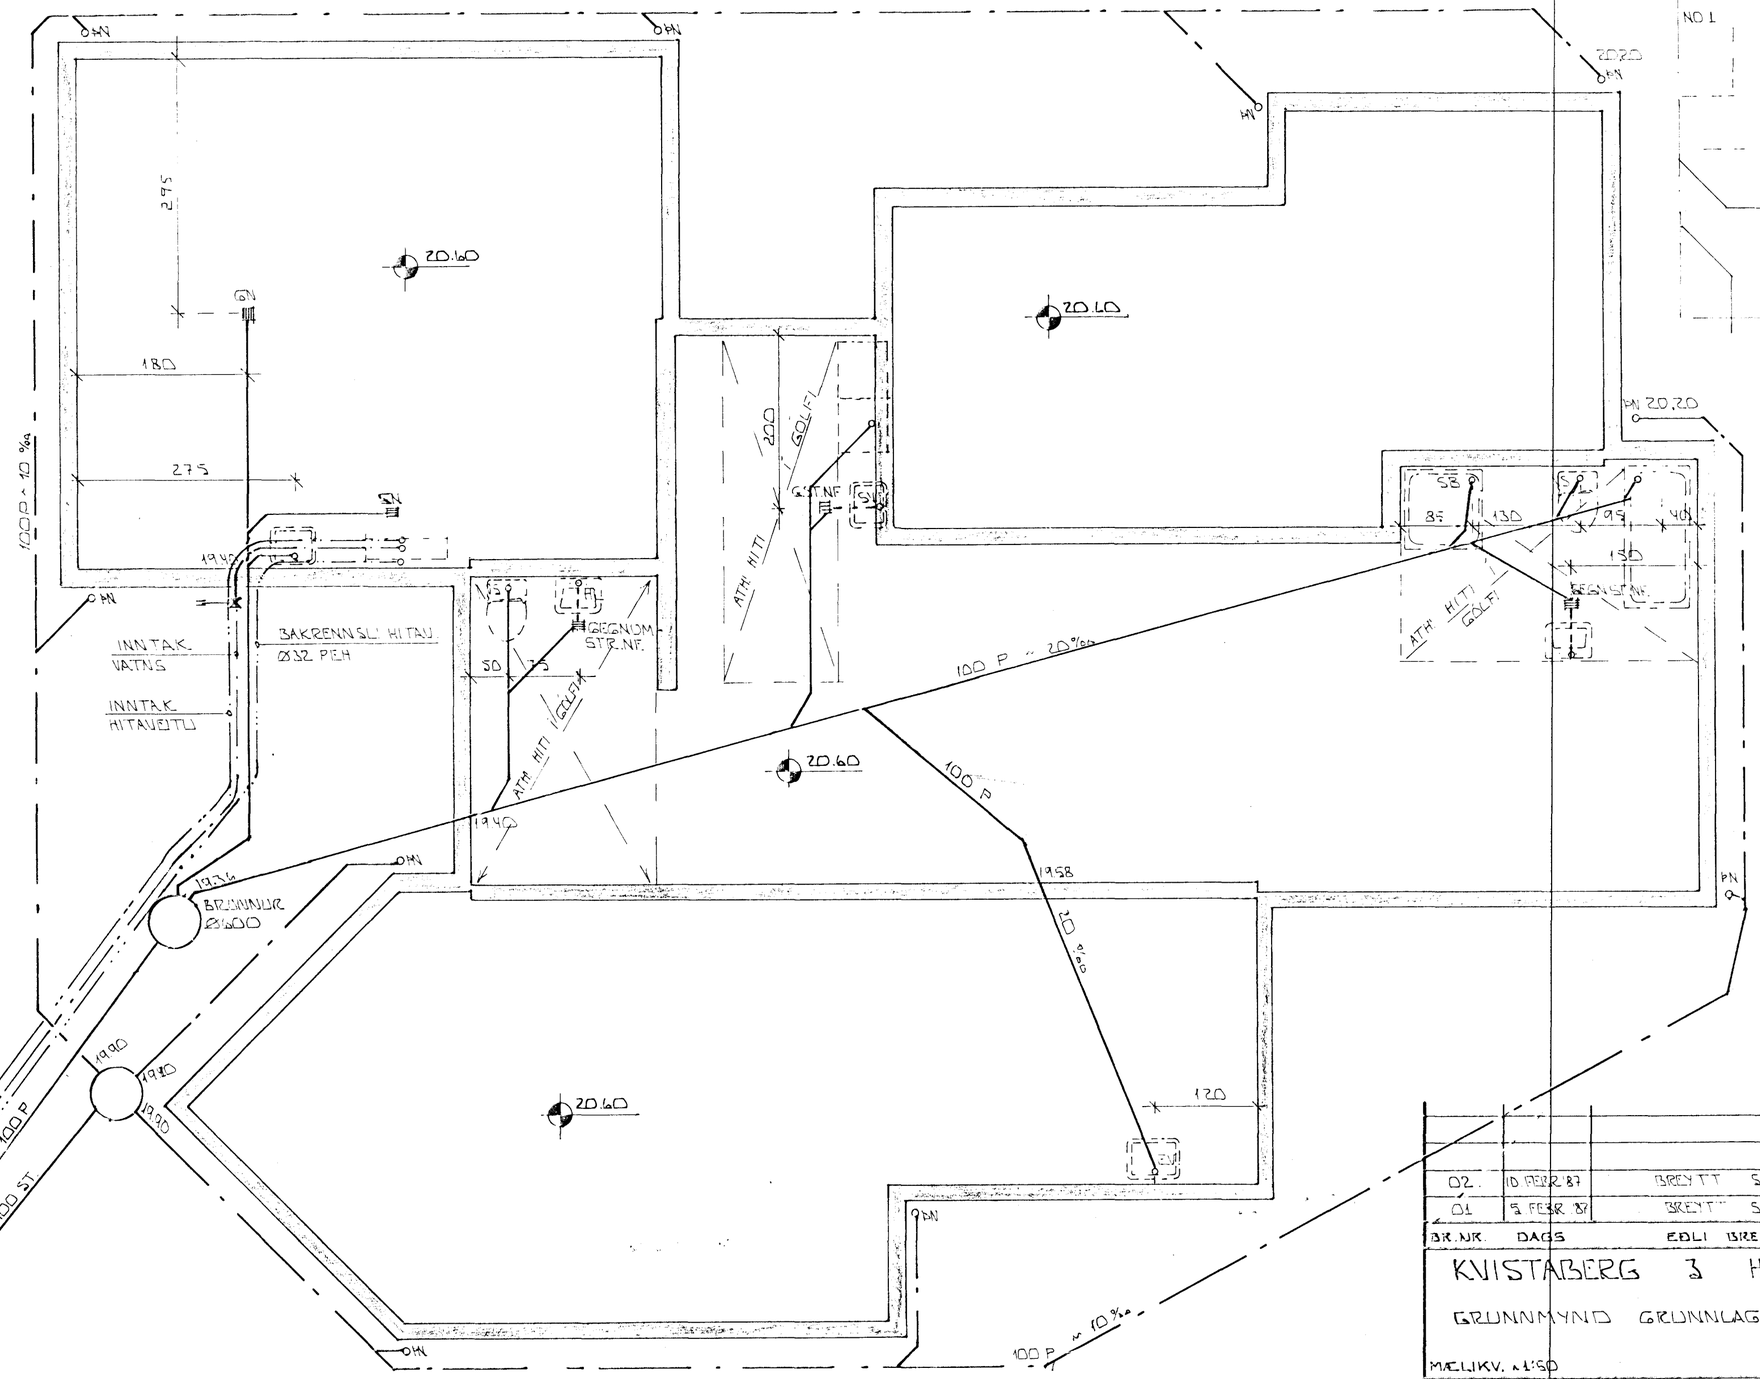

GRUNNMYND ~ 1:50

HAFNARFJARÐARBÆR BYGGINGAFULLTRÚI
11. júní 1987
F.h.
O.F.

BR.NR.	DAGS	EÐLI BREYTINGAR	SIGN.
02.	10 FEBR. 87	BREYTT SKV LÓÐN PÍPULM.	
01	9 FEBR. 87	BREYTT SKV LÓÐN PÍPULM.	

KVISTABERG 3 HAFNARFIRÐI

GRUNNMYND GRUNNLAGNA

MÆLIKV. ~1:50

DAGS	NÓV. '86
HANNAÐ	
TEIKNAÐ	
VERK NR	8630
BLAÐ NR.	

SIGURÐUR ÞORLEIFSSON TEKNIFRÆÐINGUR F.Í.T.F.Í.
STRANDGÖTU 11 HAFNARFIRÐI SÍMI 54151