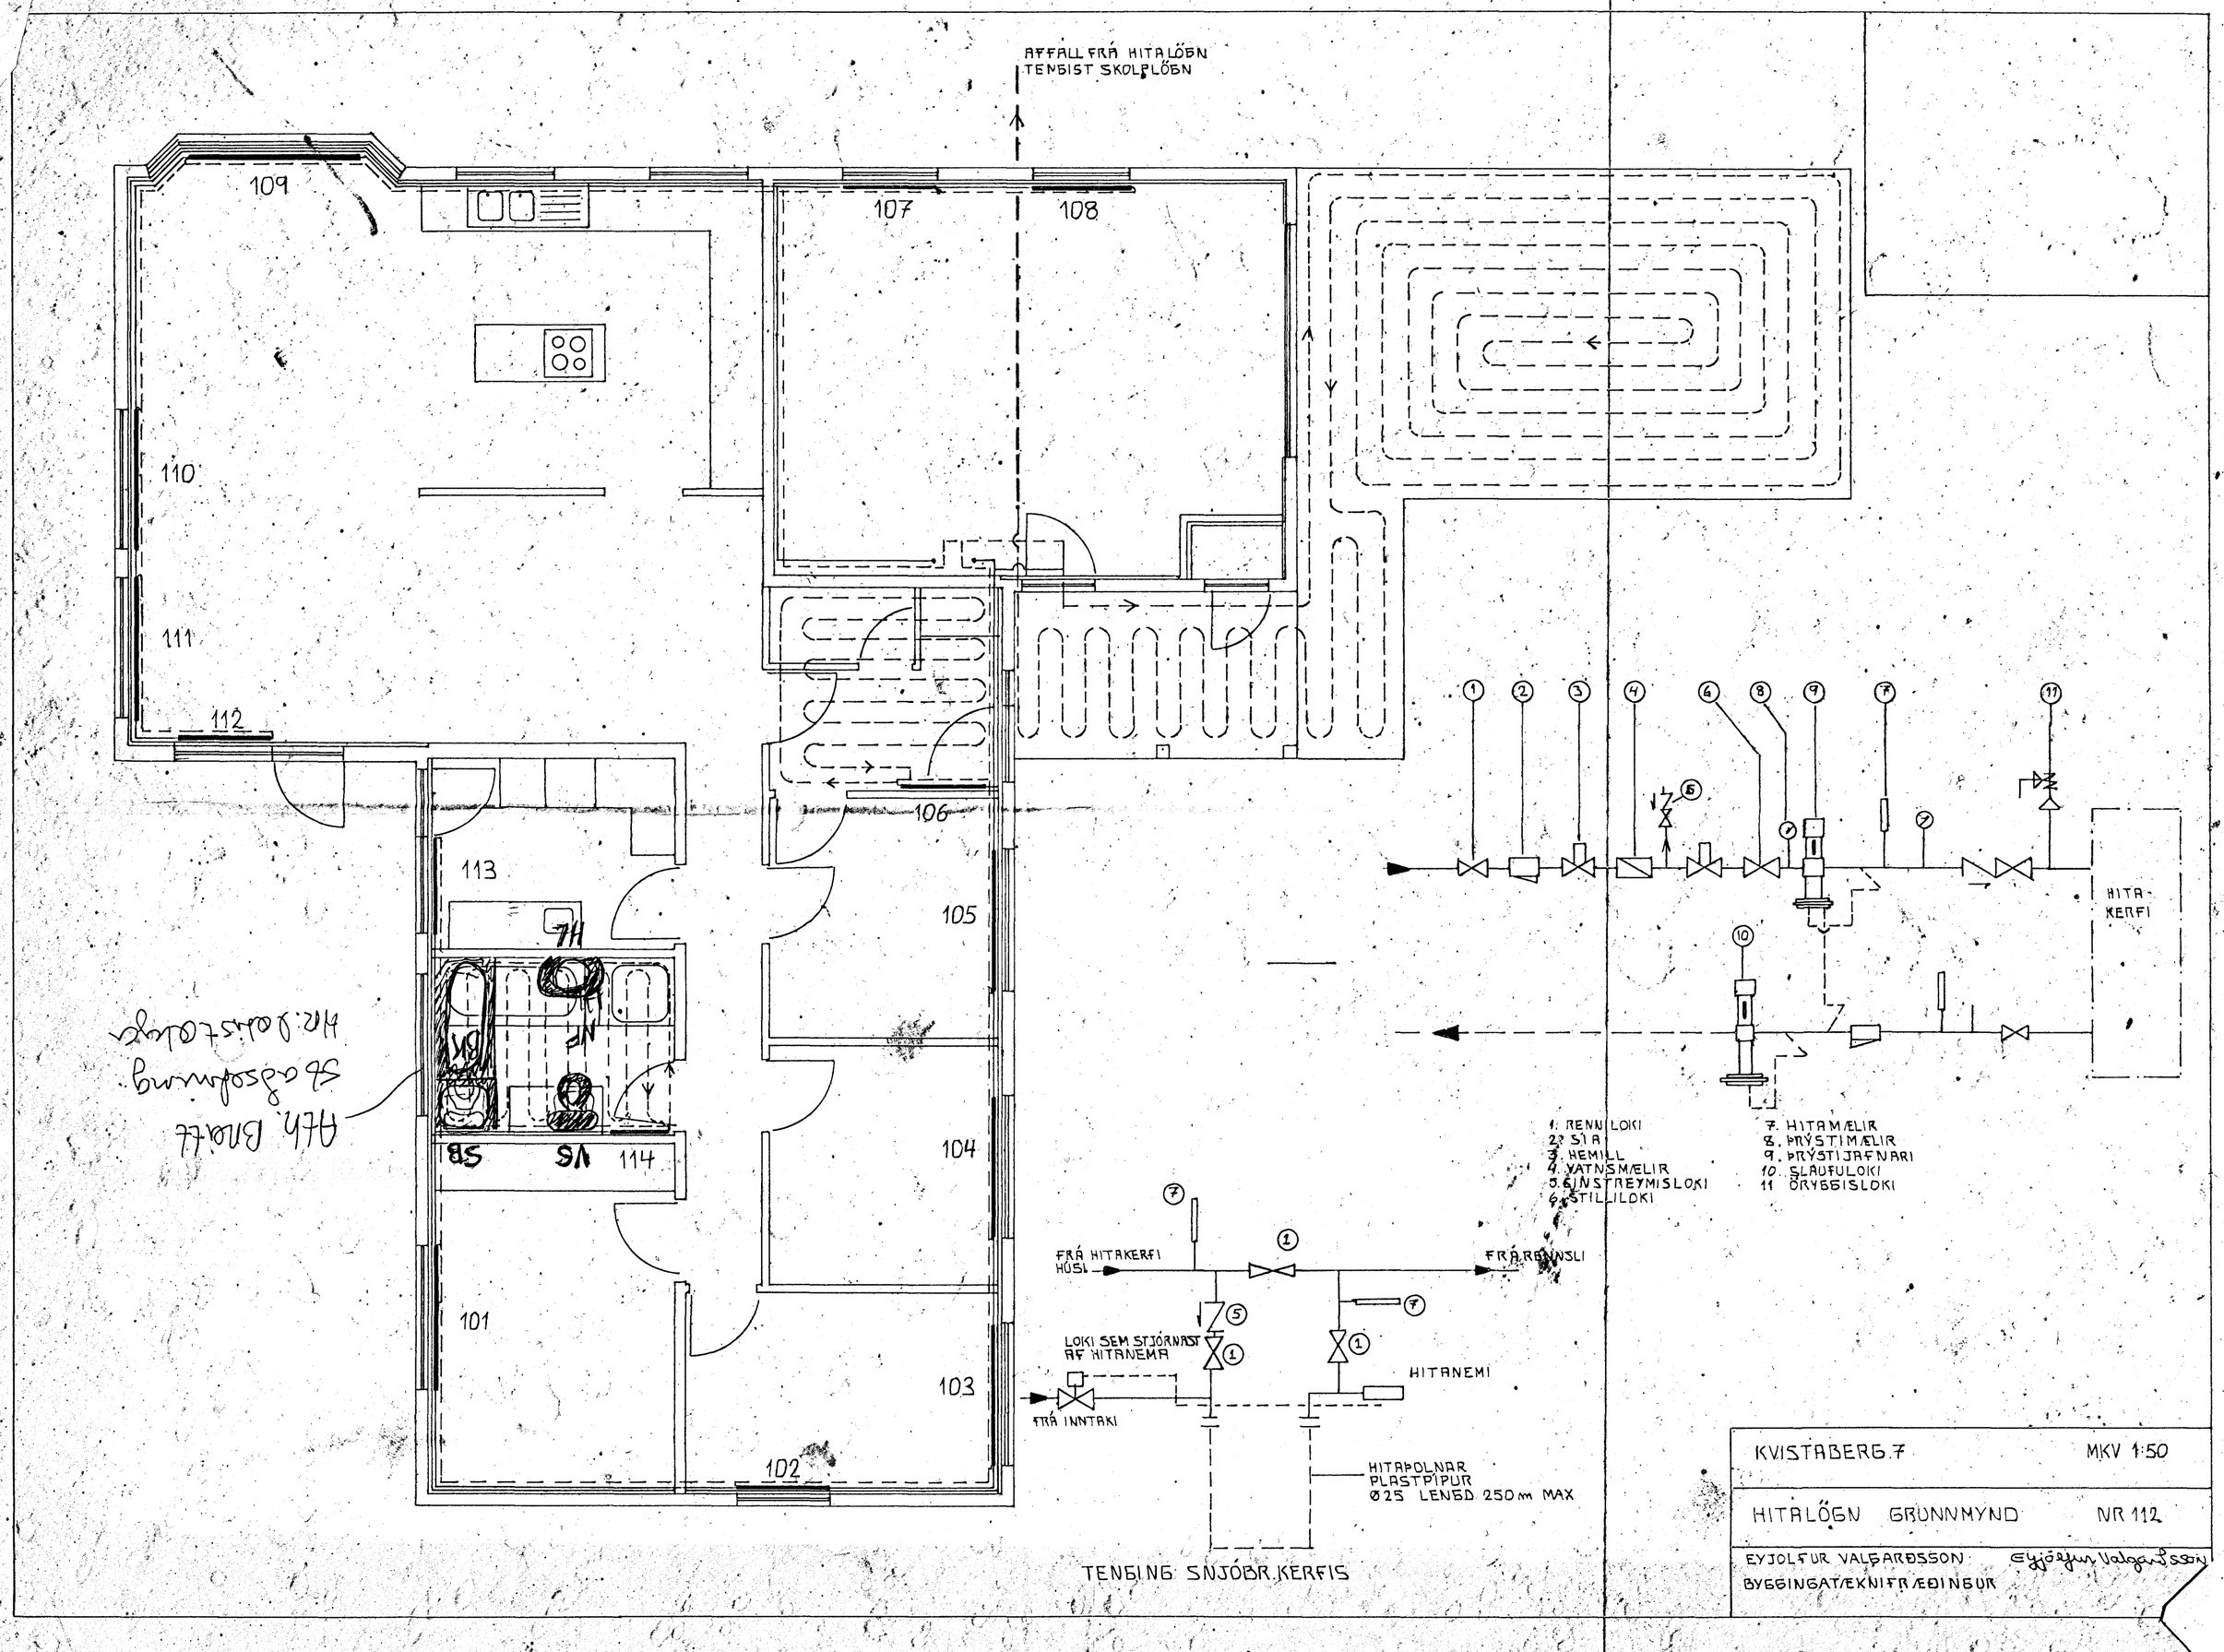
AFFALL FRÁ HITALÖGN
TENGIST SKOLPLÖGN
109
107
108
110
111
112
113
114
101
102
103
104
105
106
HITA-
KERFI
1. RENNILOKI
2. SÍA
3. HEMILL
4. VATNSMÆLIR
5. ÞINSTREYMISLOKI
6. STILLILOKI
7. HITAMÆLIR
8. ÞRÝSTIMÆLIR
9. ÞRÝSTIJAFNARI
10. SLAUFULOKI
11 ÖRYGGISLOKI
FRÁ HITAKERFI
HÚSI
FRÁ RENNSLI
LOKI SEM STJÓRNAST
AF HITANEMA
HITANEMI
FRÁ INNTAKI
HITAÞOLNAR
PLASTPÍPUR
Ø25 LENGD 250m MAX
TENGING SNJÓBR.KERFIS
KVISTABERG.7
MKV 1:50
HITALÖGN GRUNNMYND
NR 112
EYJOLFUR VALGARÐSSON
BYGGINGATÆKNIFRÆÐINGUR
Eyjólfur Valgarðsson