


Grunnmynd Mkv. 1:50

Samþykkt þann
 30.12.2011
 Byggingaunntæmi í Hafnarfirði
 S. H. Friðfúr S. Gunnlaugsson

Tákn

- | | | |
|-----|-----------------------|--------------------|
| GN | = Gólfúrfall | Brunatákn |
| PN | = Þakúrfall | Veggir og hæðaskil |
| SN | = Svalanúrfall | EI60 |
| LR | = Loftæsting | EI90 |
| VLR | = Vélknúin loftæsting | A-EI60 |
| PK | = Póstkassar | A-EI120 |
| NL | = Neyðariðis | REI60 |
| BO | = Björgunarpop | REI120 |
| R | = Reykskjarni | A-REIM120 |
| HSL | = Handslökkvitæki | |
| ÚT | = Merktur úlgangur | |
| | | Hurðir |
| | | E-CS30 |
| | | EI-CS30 |
| | | EI-CS60 |
| | | Gluggar |
| | | E30 |

Útg.	Dagsetning	Lýsing	Nafn
1	30.12.2011	Breyting á gluggum og innra skipulagi á bað.	RCM

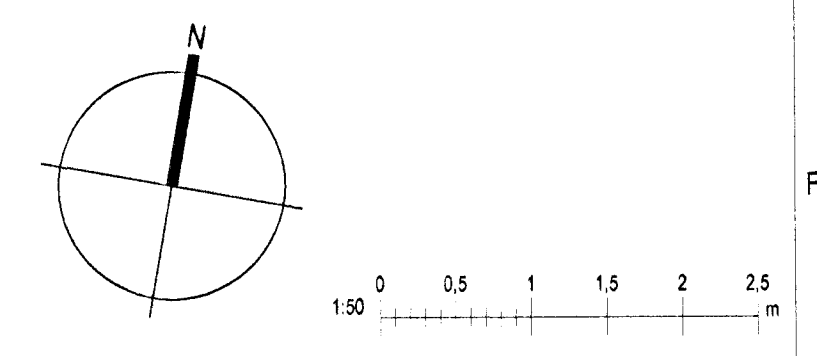

KRark Kristinn Ragnarsson arkitekt ehf.
 Armúli 1-4 hæð, 108 Reykjavík, Ísland
 Sí. 564 2255 Fax. 544 4225
 Kt. 581298 3589 www.krark.is krark@krark.is

Kvistavellir 29
Hafnarfjörður

Landnúmer: 204394 Staðgreinir: 1400-1-53900290
 Einbýlishús

Grunnmynd

Sérteikningar			
Hönnun:	KR	Verknúmer:	06095IE
Verkefnastjóri:	KR	Mælikvarði:	1:50
Teiknað:	RCM	Dagsetning:	15.06.2007
Yfirfarið:	KR	Blað:	Útgáfa:
Samþykkt:			
Kristinn Ragnarsson		A401	----
Kt. 120944.2669			

Save: 30.12.2011 14:36:35

Copyright © KRark. Hönnuðir askur sér allan rétt á teikningum. - Fjöldun er það skilgugu samþykki