

TÆKNIPJÓNUSTA SIGURÐAR ÞORLEIFSSONAR
STRANDGÖTU 11 SÍMI 91-54255 FAX 91-652375
220 HAFNARFIRÐI


OFNATAFLA LÆKJARBERG 11 HAFNARF.

ofn nr.	Staðsetn.	Hitaþörf KCAL/H	m. lengd MM	m. hæð MM	Þenging.
101	ANDD	870	800	600	AB
102	BAD	800	800	600	AB
103	BÍLG	3150	2100	700	AD
104	ÞVOTTUR	870	900	600	CD
105	GEYMSLA	800	700	600	AB
106	BAD	800	1000	600	AB
107	HJÓN	1810	1800	600	CB
108	ANDD	600	800	600	AB
109	ALRÚM	2800	1400	900	AB
110	ALRÚM		700	400	CD
201	BORST	5800	500	400	CD
202	STOFA		1400	400	CB
203	STOFA		1500	400	AD
204	STOFA		500	400	AB
205	FJÓLSK	1700	1200	600	AB
206	BAD	1100	800	600	AB
207	HJÓN	1800	500	600	CD
208	HJÓN		700	600	AB
209	HERB	1350	1600	600	CD
210	HERB	1450	1400	600	CB

SAMTALS 25500


Áður en gengið er frá ofnþöntun skulu arkitekt og tæknifræðingur yfirfara ofnatið og athuga ofnastærðir og afkastagetu ofna.
Hæð ofna undir gluggum skal vera 20 cm minni en bilið frá gólfi og upp undir sólbekk.

CELIUMMYND 1 HEDAR 1:50

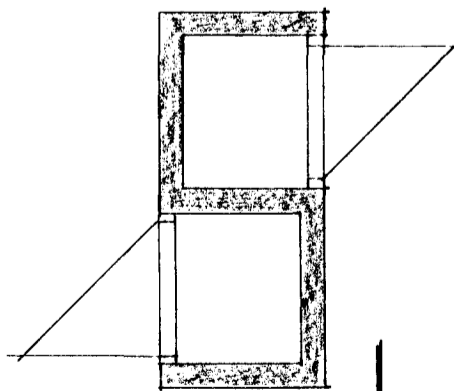

SKÝRINGAR
ALMENNAR SKÝRINGAR SÁ BL. NR. 2-01.

ÁSKILIÐ, ELDRI
TEIKNING ÖGILD

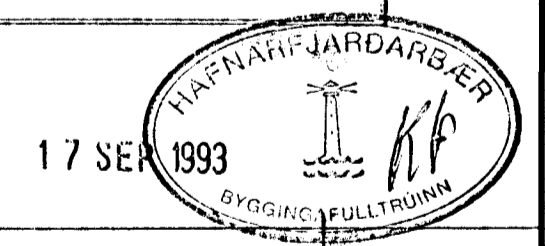

01	SEPT '93	LÖGNUM SKIFT	GH
BR.NR.	DAGS	EDLI BREVTINGAR	SIGN.
LÆKJARBERG 11 HAFNARFIRÐI			DAGS MARS '92
HITA - VÁTUS OG FRÆMENNISLAGNIR			HANNAÐ
1 HEDAR			TEIKNAD GH
MELIKV. 1:50			VERK NR. 9159
SIGURÐUR ÞORLEIFSSON TÆKNIFRÆÐINGUR F.T.F.I.			BLAD NR. 2-03
STRANDGÖTU 11 HAFNARFIRÐI SÍMI 91751/54255			