


RÚMMYND VATNSLAGNA • 1 : 50

ÁSKILIÐ, ELÐRI  
TEIKNING ÓGILD

17 SEP 1993

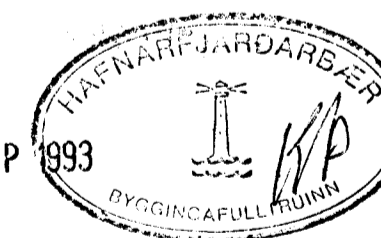

01	SEPT '93	LÖGNUM SKIFT	GH
BR.NR.	DAGS	EÐLI BREYTINGAR	SIGN.
LAKJARBERG 11 HAFNARFIRÐI			DAGS MARS '92
RÚMMYND VATNSLAGNA			HANNAÐ
MÆLIKV. 1 1 : 50			TEIKNAD GH
SIGURÐUR ÞORLEIFSSON TEKNIFRÆÐINGUR F.T.F.I.			VERK NR. 9159
STRANDGÖTU 11 HAFNARFIRÐI SÍMI 54751/54255			BLADNR. 2-06