



K-26,58


K-26,99

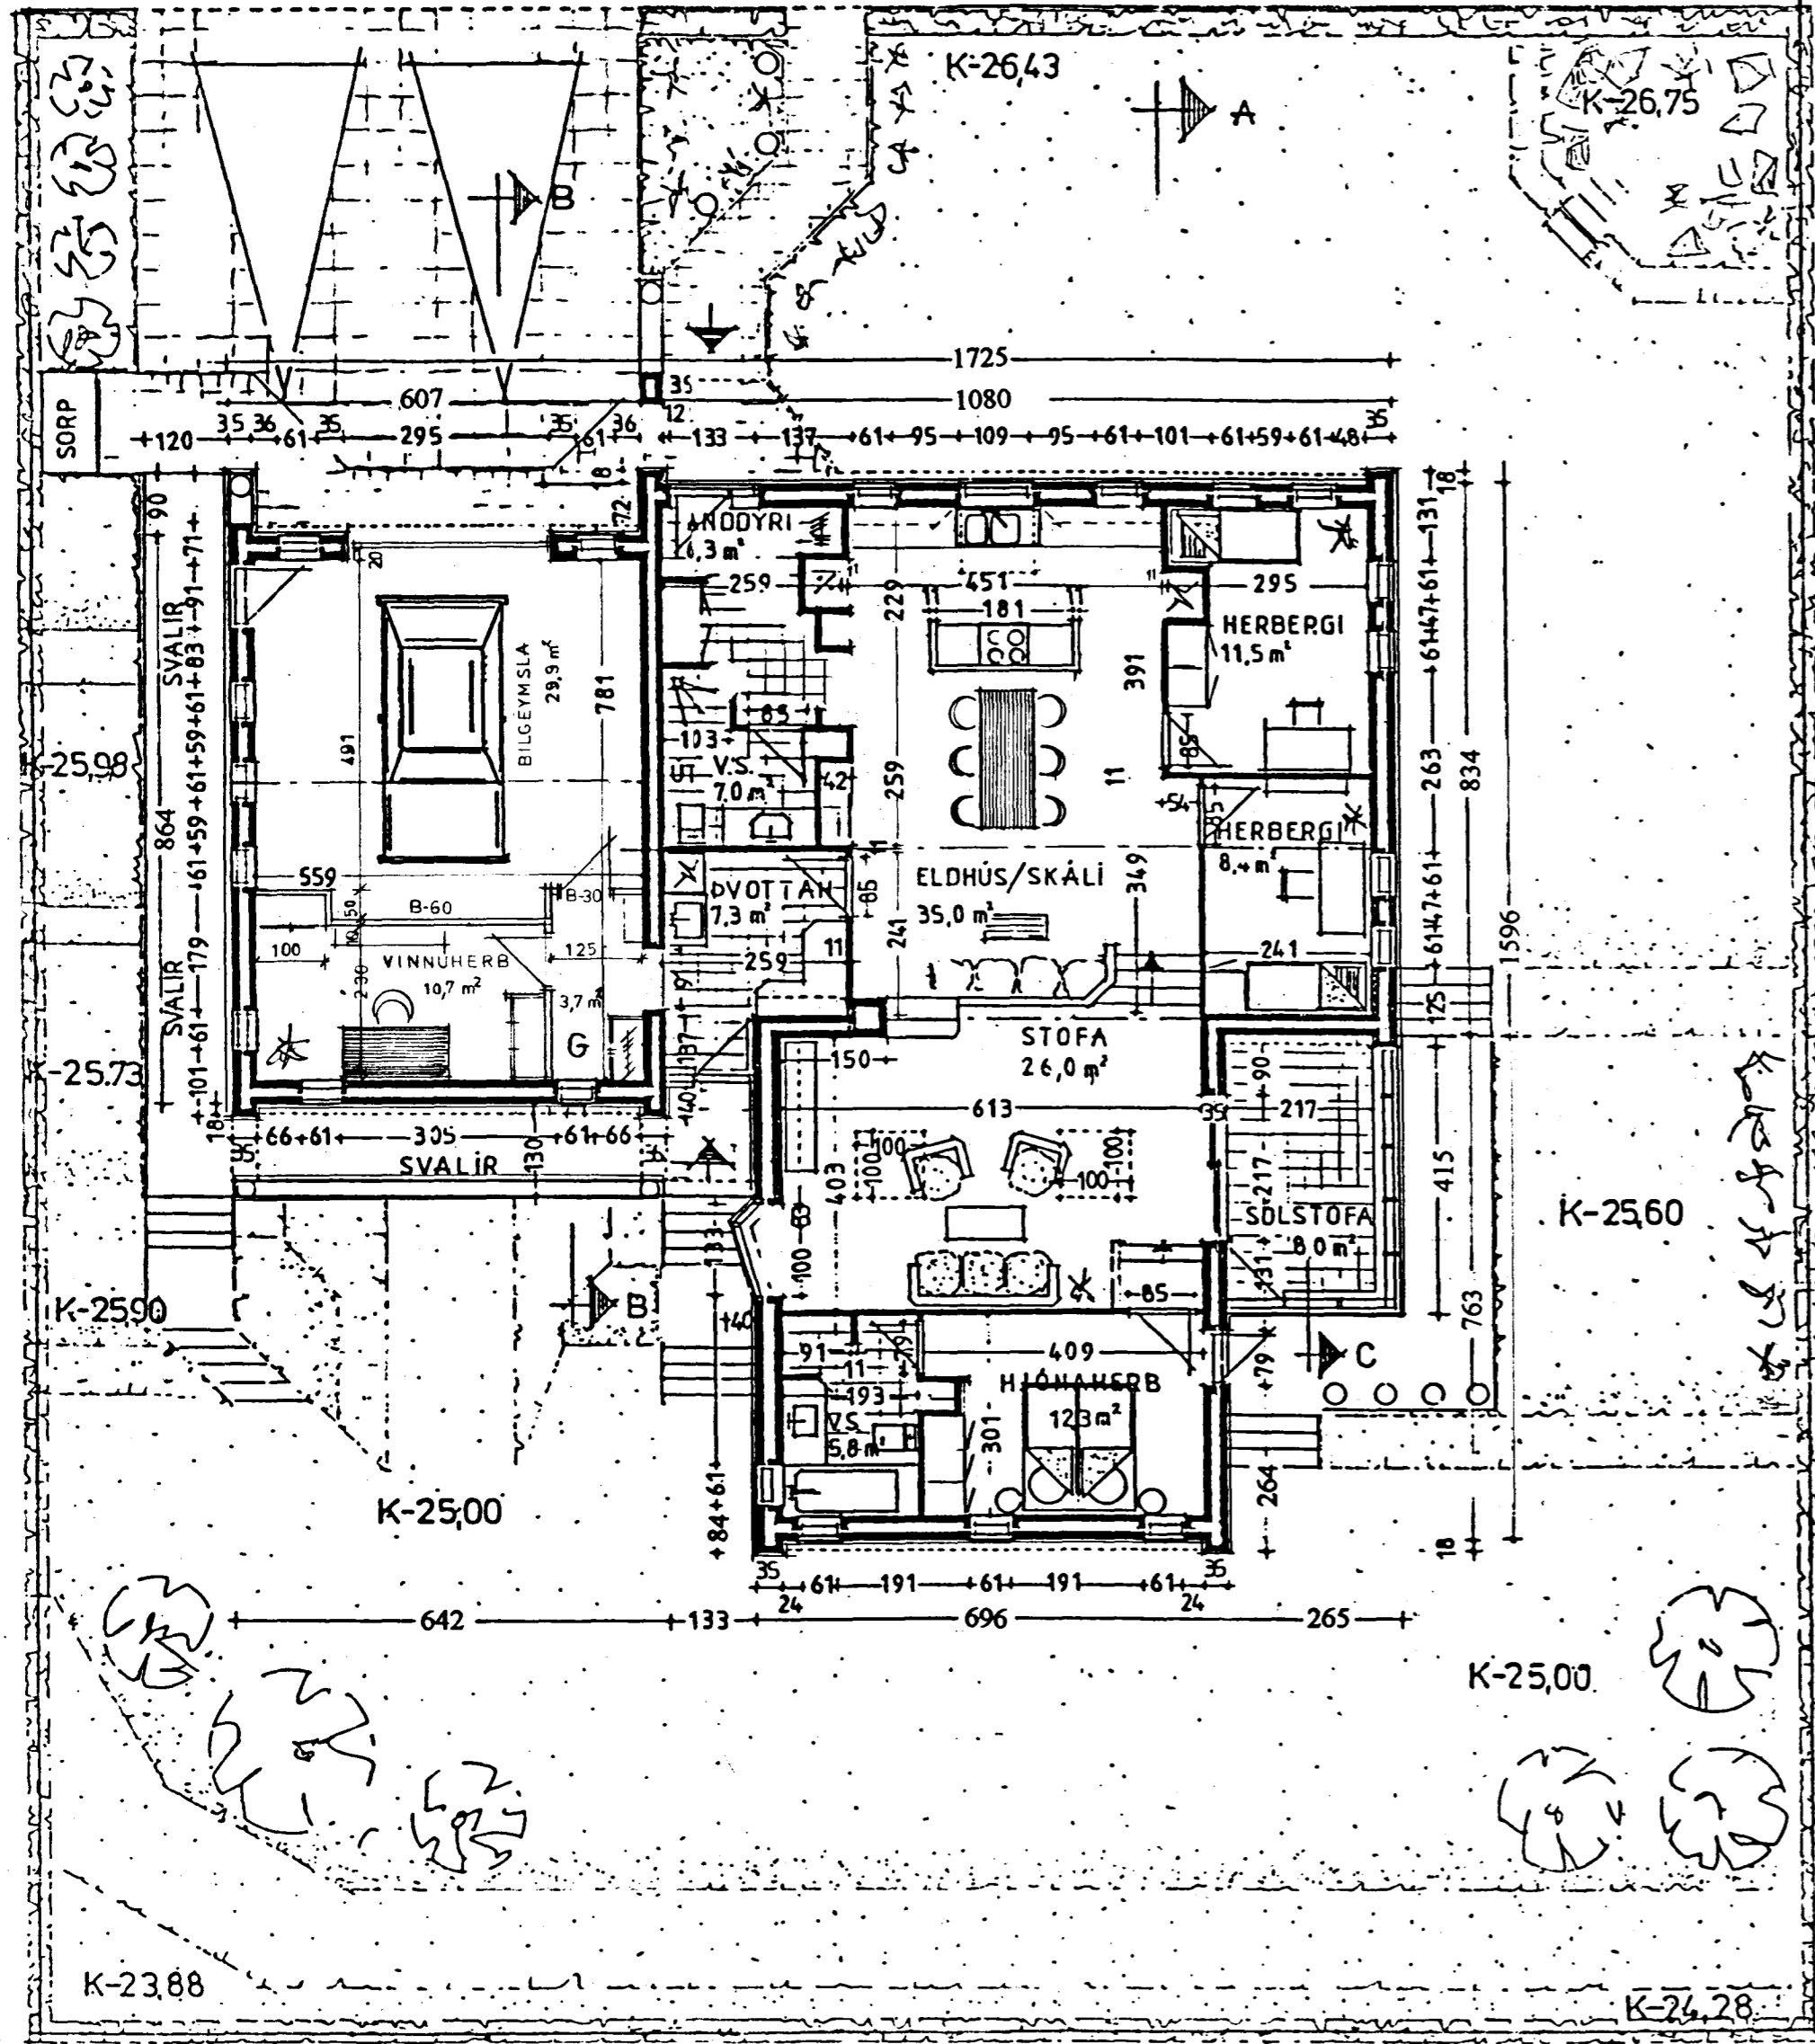

GRUNNMYND 1:100

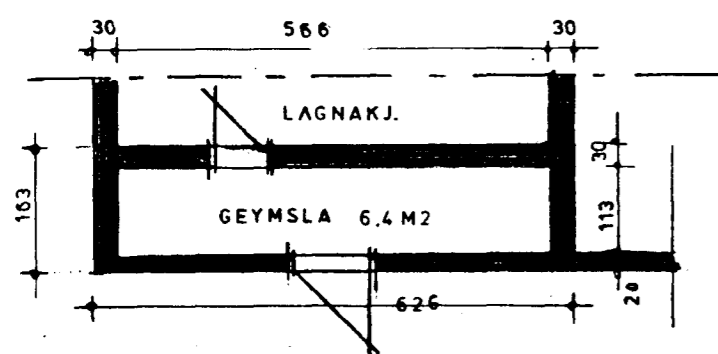


KJALLARI 1:100

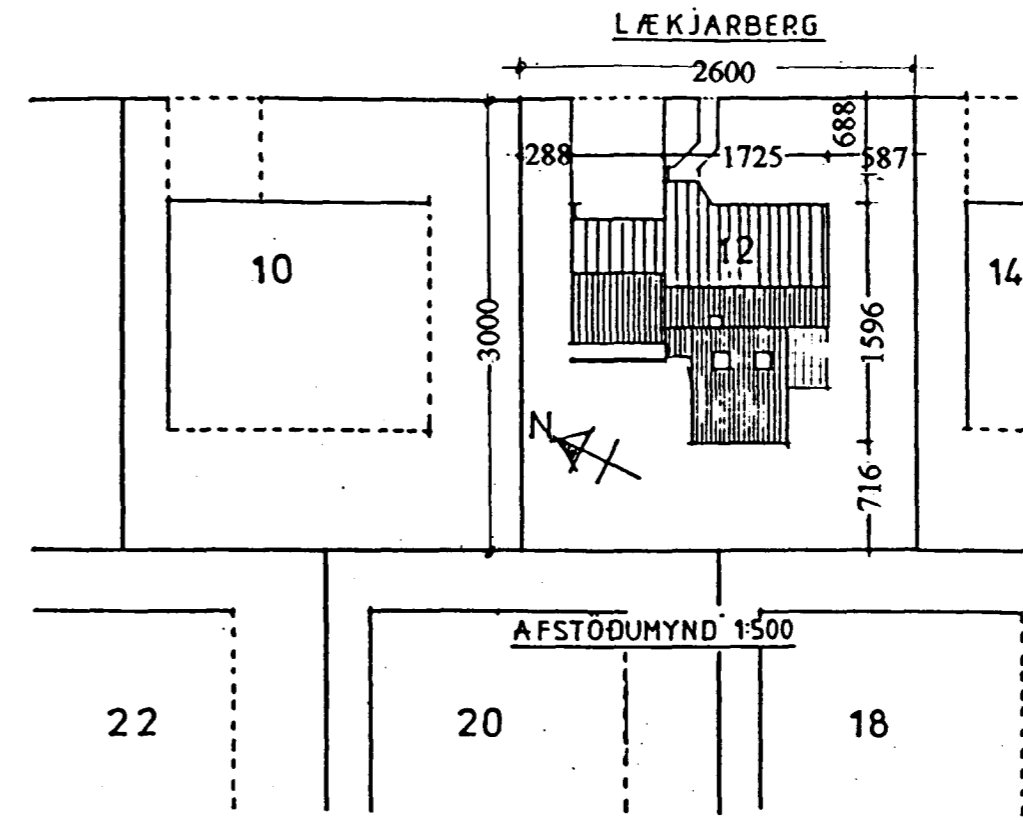


Samþykkt bann  
15 JÚNÍ 1996  
Byggingatullitruinn / Hafnarfirði  
Erlendur Hjálmarsson


STÆRD HÚSS	M2	M3
Hús	176,70	
Bilgeymsla	36,00	
Kjallarageymsla	10,50	
Samtals	223,20	724,10

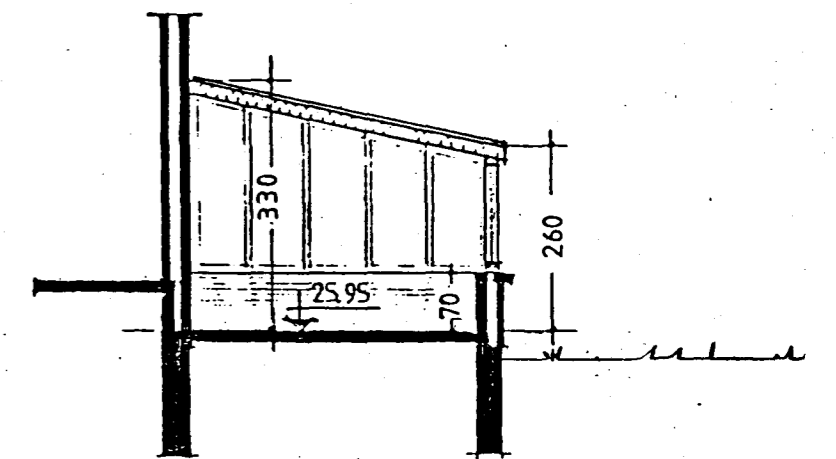

SKURÐUR C

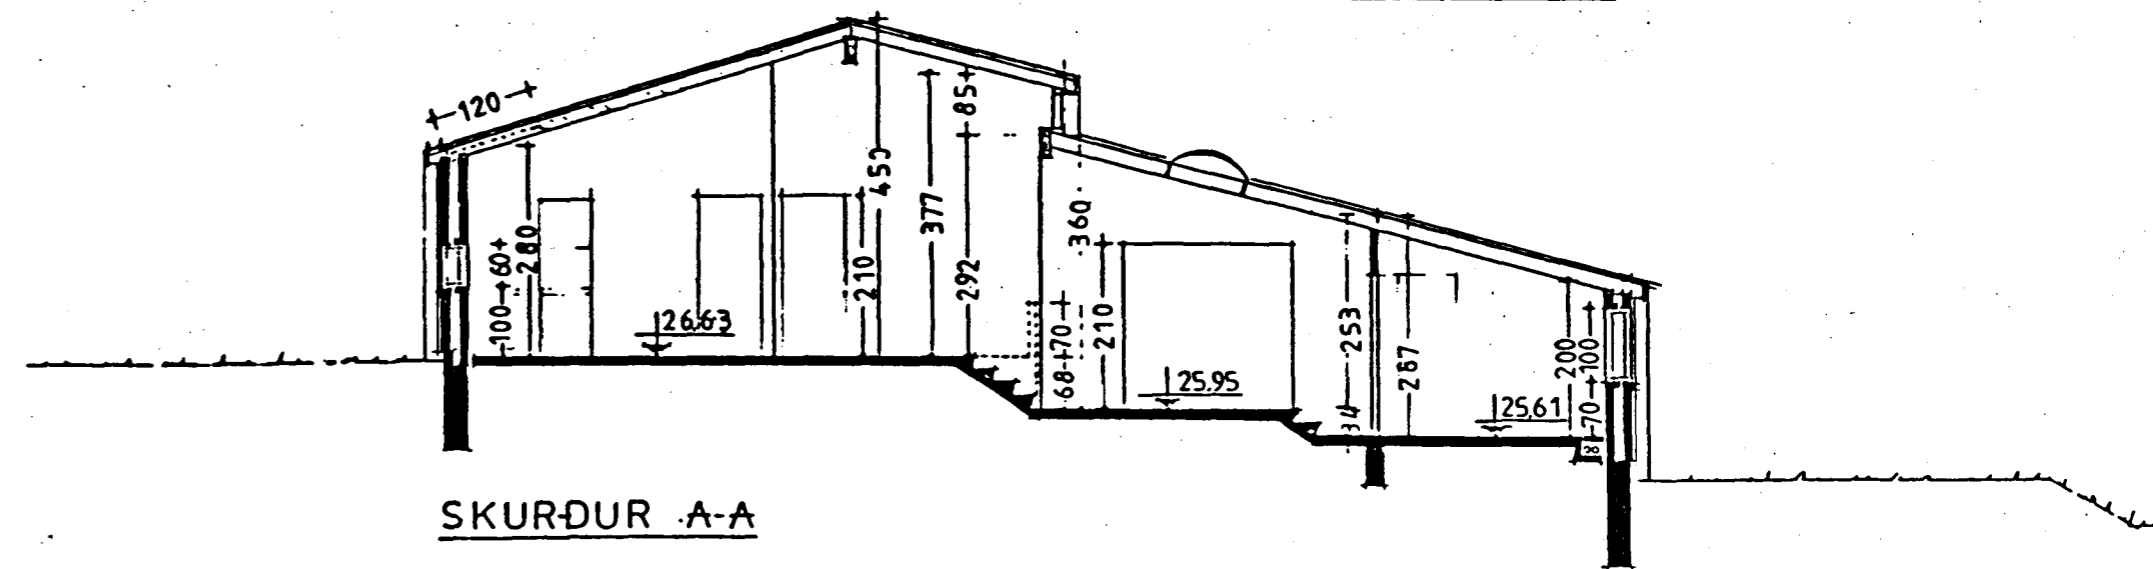

SKURÐUR A-A

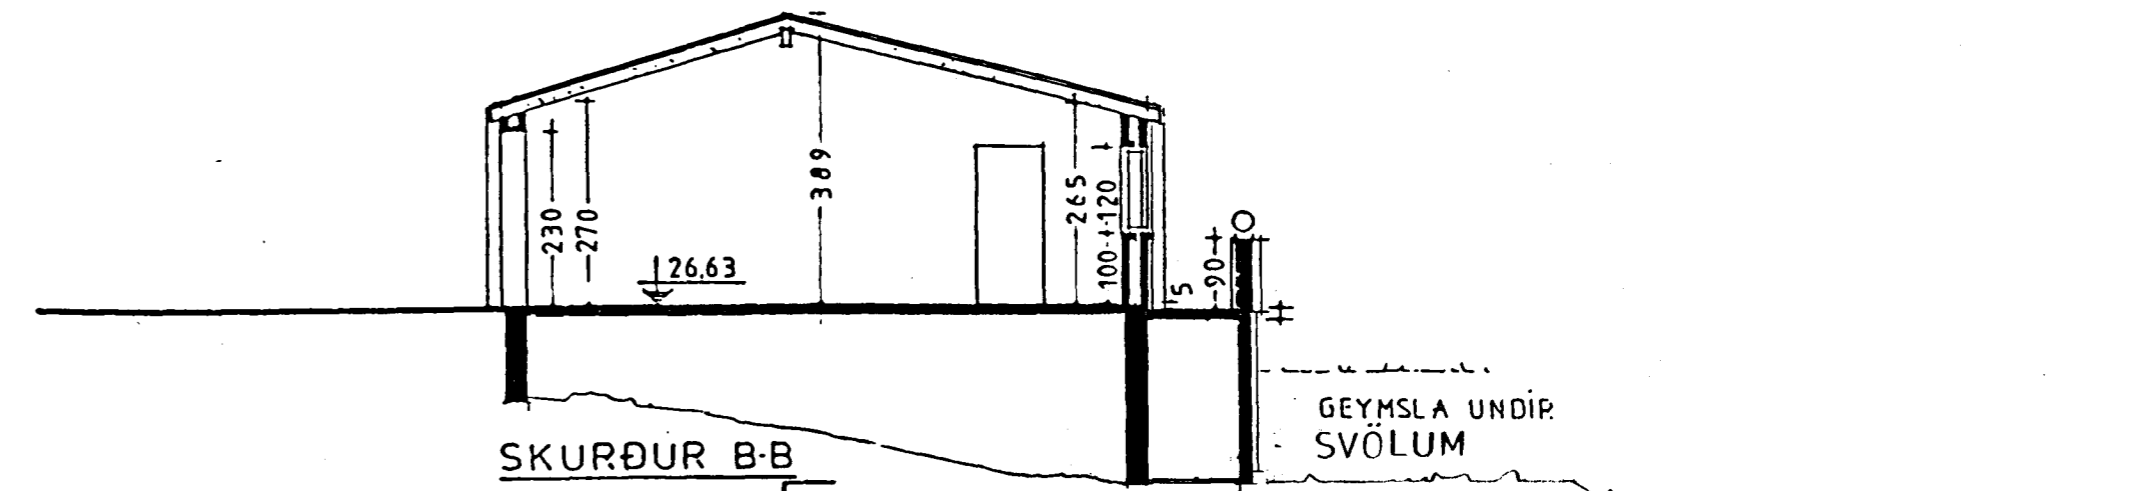

SKURÐUR B-B

10. júní 1996. Hús klætt að utan og innra skipulagi breytt.

STAÐUR	Lækjarberg 12	DAGS.	10.6.1996
EFNI	Grunnmyndir, snið og afstöðumynd	KVARÐI	1.100
HÖNNUN	Kristján Þórarinnsson B.F.Í.	NR.	5