



Samþykkt þann


05 AUG. 1997

Byggingatulltrúinn / Hafnarfirði  
Erlendur Hjálmarsson

### LÆKJARBERG 16

- Landsnúmer: 121715  
- Þjóðskrárnúmer: 5810-0160  
- Fastanúmer: 2226122  
- Staðgreininúmer: 40964-2589  
- Sveitarfélag: 1400

- Nýtingarlutfall 0,285

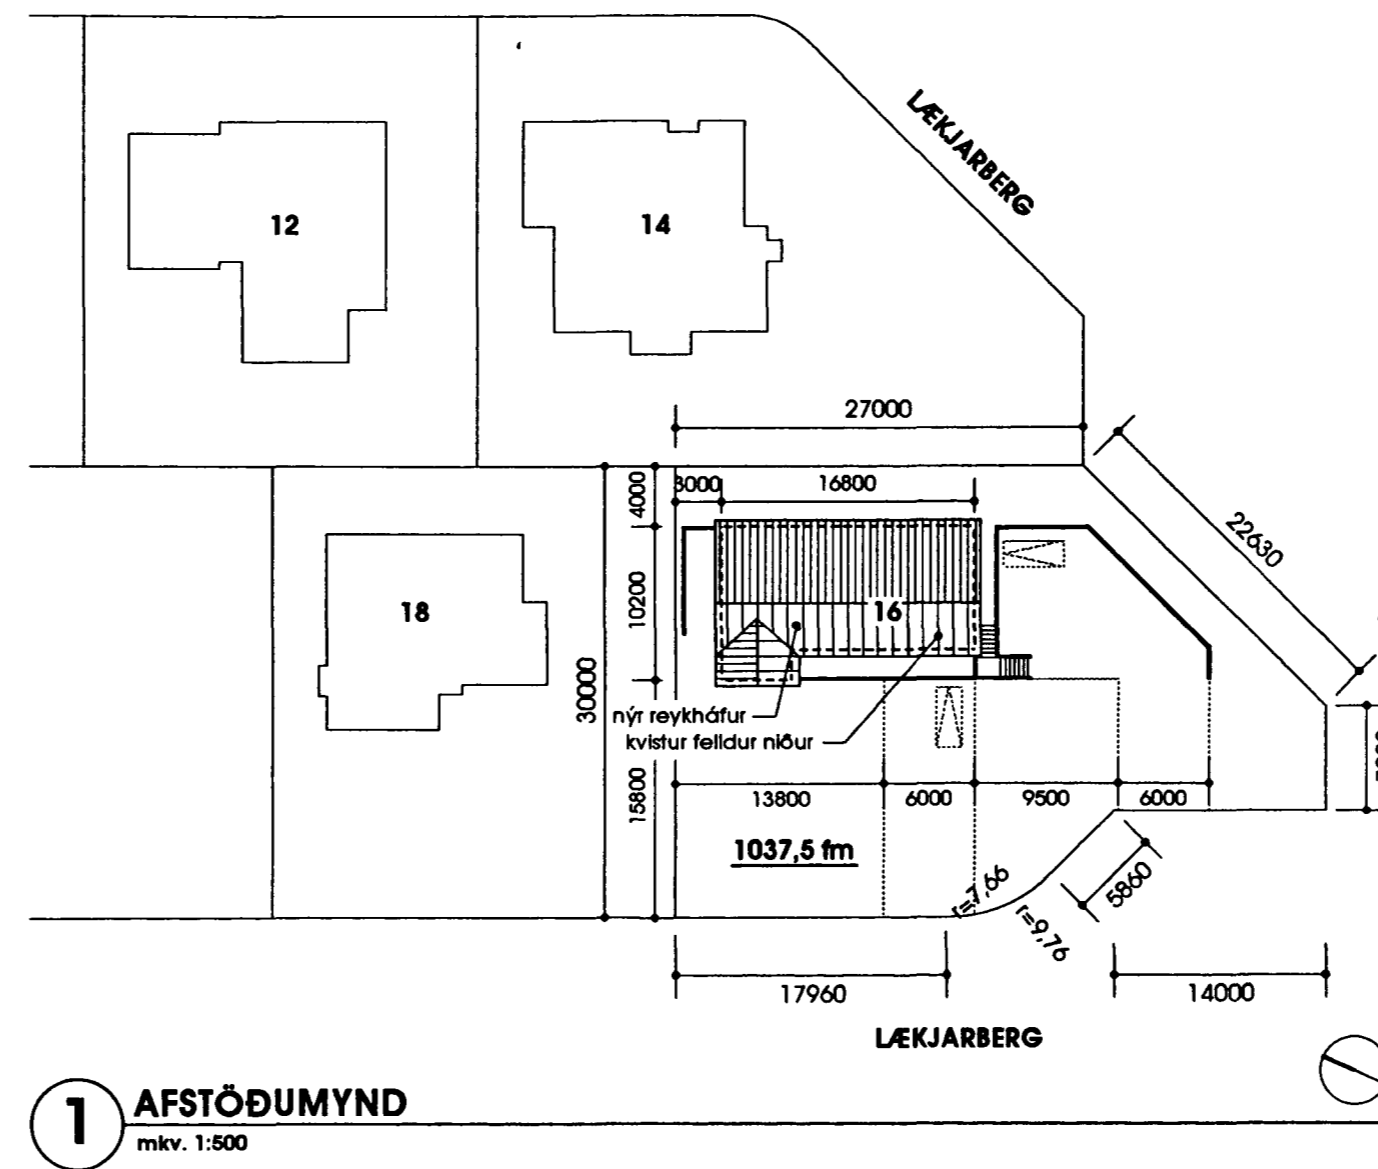

**1 AFSTÖÐUMYND**  
mkv. 1:500

### Breytingarlisti

- Útlit
- kvistur felldur út
- reykháfi bætt við
- þakkantur timburklæddur
- skyggni yfir bakinnangang bætt við
- glugga í stofu og hjónaherbergi haldt óbreyttum (þ.e. fallið frá breytingum dags. 17.08.96)
- nýr ljósbrunnur við norð-austurhlöð, nýr gluggi á vinnuherbergi
- bakinnangangur færður til austurs, nýr gluggi í hurðargat
- nýr gluggi og rennihurð í borðstofu
- hurð felld út á suð-austurhlöð, nýr gluggi í hurðargat
- gluggar felldir út á norð-vesturhlöð

- Íbúð á jarðhæð:
- geymsla minnkuð, bað/þvottur stækkað

- Íbúð á 2. hæð (helstu breytingar):
- vinnuherbergi og geymslu komið fyrir í enda bílskúrs
- hringstigi færður til suðurs
- bakinnangangur færður til austurs
- snyrting færð til vesturs
- eldhús færð til austurs, borðstofu komið fyrir við milli stofu og eldhúss
- arni komið fyrir milli stofu og borðstofu

Teiknað eftir teikningum Kristjáns Þóratinssonar B.F.í. dags. 20.02.93  
Teikningar eru í vörzlu Byggingarfulltrúa Hafnarfjarðar.

LÆKJARBERG 16  
220 HAFNARFJÖRDUR

Breytingar á útliti og innra skipulagi

Afstöðumynd og skýringar

mkv. 1:500

**A1.01**

11.07.97

**GLÁMA / KÍM**

vinnustofa arkitekta

Laugavegi 164 105 Reykjavík • 501-8112 551-7010 • 551-1594 552-1431

Sigurður Halldórsson arkitekt  
Arni Kjartansson arkitekt