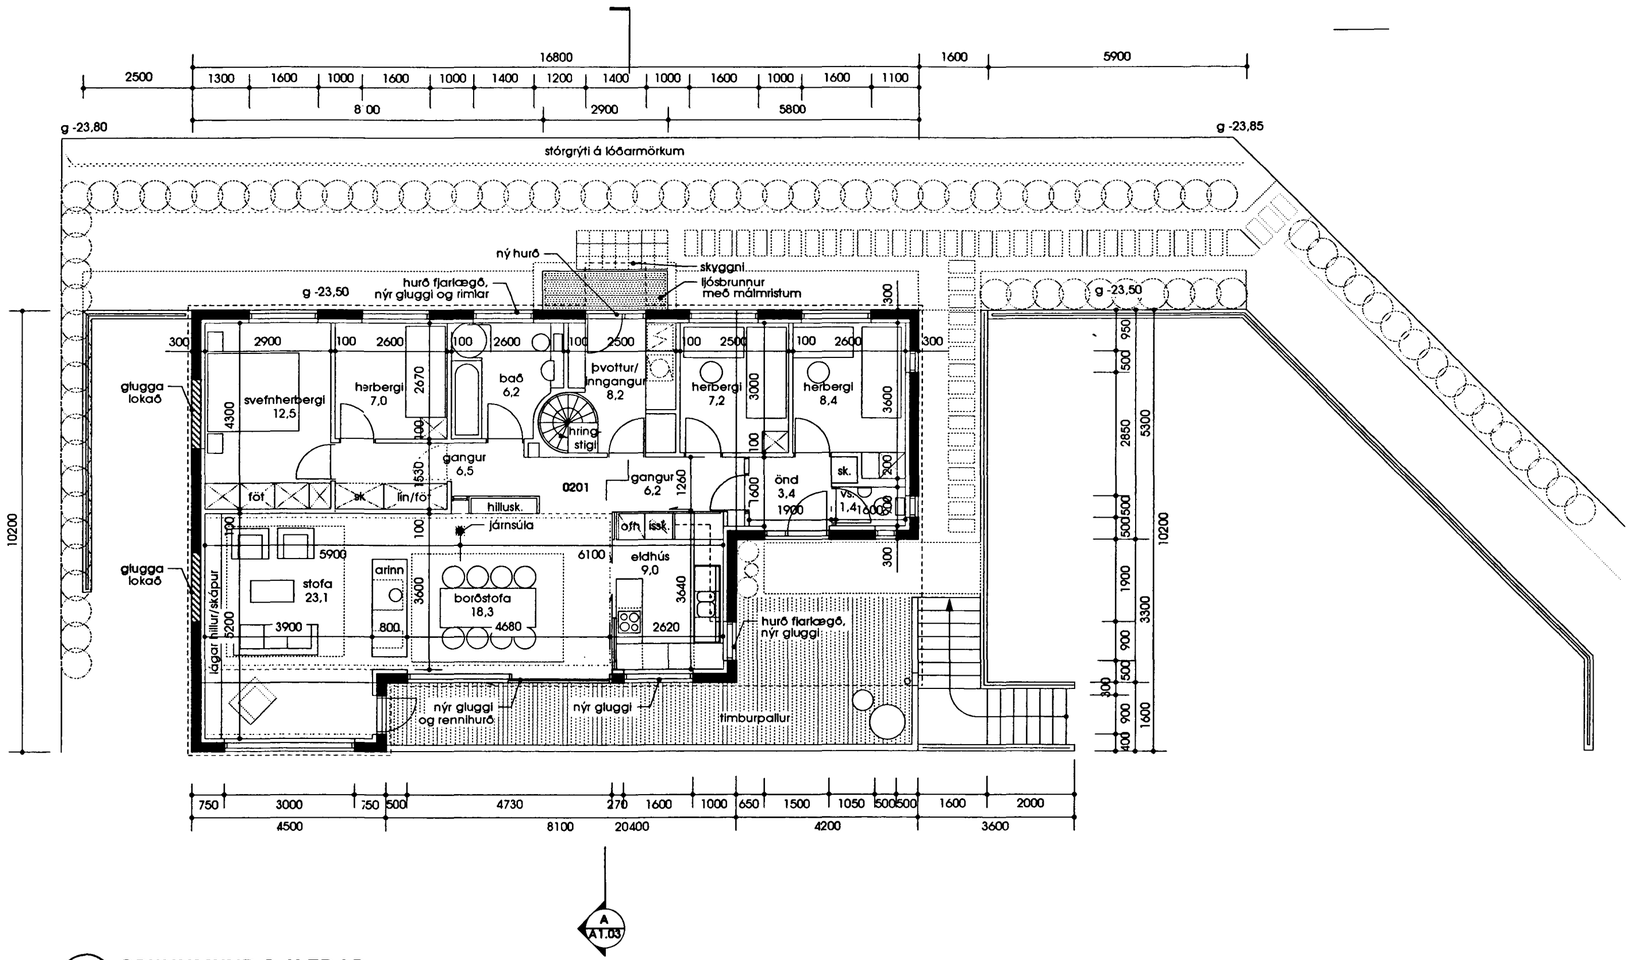

1 GRUNNMYND 2. HÆÐAR

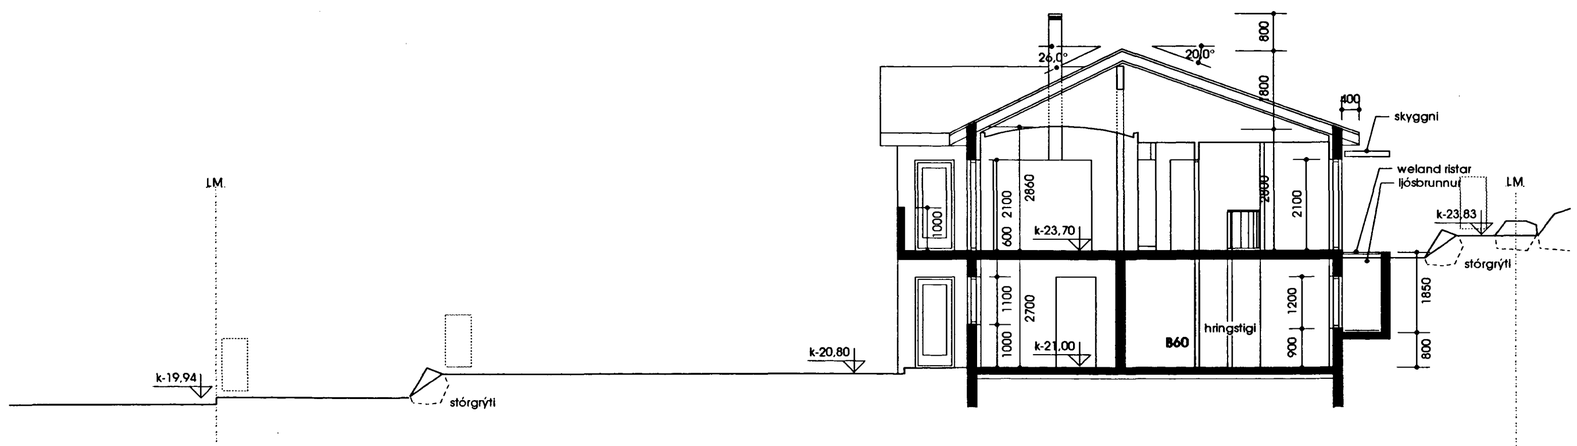

2 SNEIÐING A-A

Samþykkt þann
05 AUG. 1997
Byggingafulltrúinn í Hafnarfirði
Erlendur Hjálmarsson

Teiknað eftir teikningum Kristjáns Þórarinssonar B.F.Í.
dags. 20.02.93
Teikningar eru í vörzlu Byggingarfulltrúa Hafnarfjarðar.

10 M

LÆKJARBERG 16
220 HAFNARFJÖRÐUR

Breytingar á útliti og innra skipulagi

Grunnmynd 2. hæðar
Sneiðing AA
mkv. 1:100

A1.03

11.07.97

GLÁMA / KÍM vinnustofa arkitekta
Laugavegi 164 105 Reykjavík s 561-8112 561-7010 . f 551-1594 552-1431
Sigurður Halldórsson arkitekt fal Árni Kjartansson arkitekt fal