


14 AUG 1991

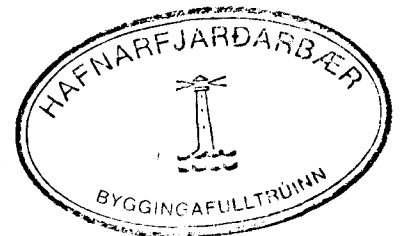

01	12.8 '91	OFNAR NR. 105 OG 106 FERÐIR OG LÖGNIR BR.	GH
BR.NR.	DAGS	EDLI BREVTINGAR	SIGN.
LÆKJARBERG 17 HAFNARFJÖRÐI			DAGS. NÓV. 90
HITA-VATNS OG FRÆNNISLAGNIR.			HANNAÐ
JARDHVED			TEKNAÐ
MELIKV. 11:50			VERK NR. 8945
SIGURÐUR ÞORLEIFSSON TEKNIFRÆÐINGUR F.T.F.I.			BLAD NR. 2-03
STRANDGÖTU 11 HAFNARFJÖRÐI SÍMI 54751/54255			