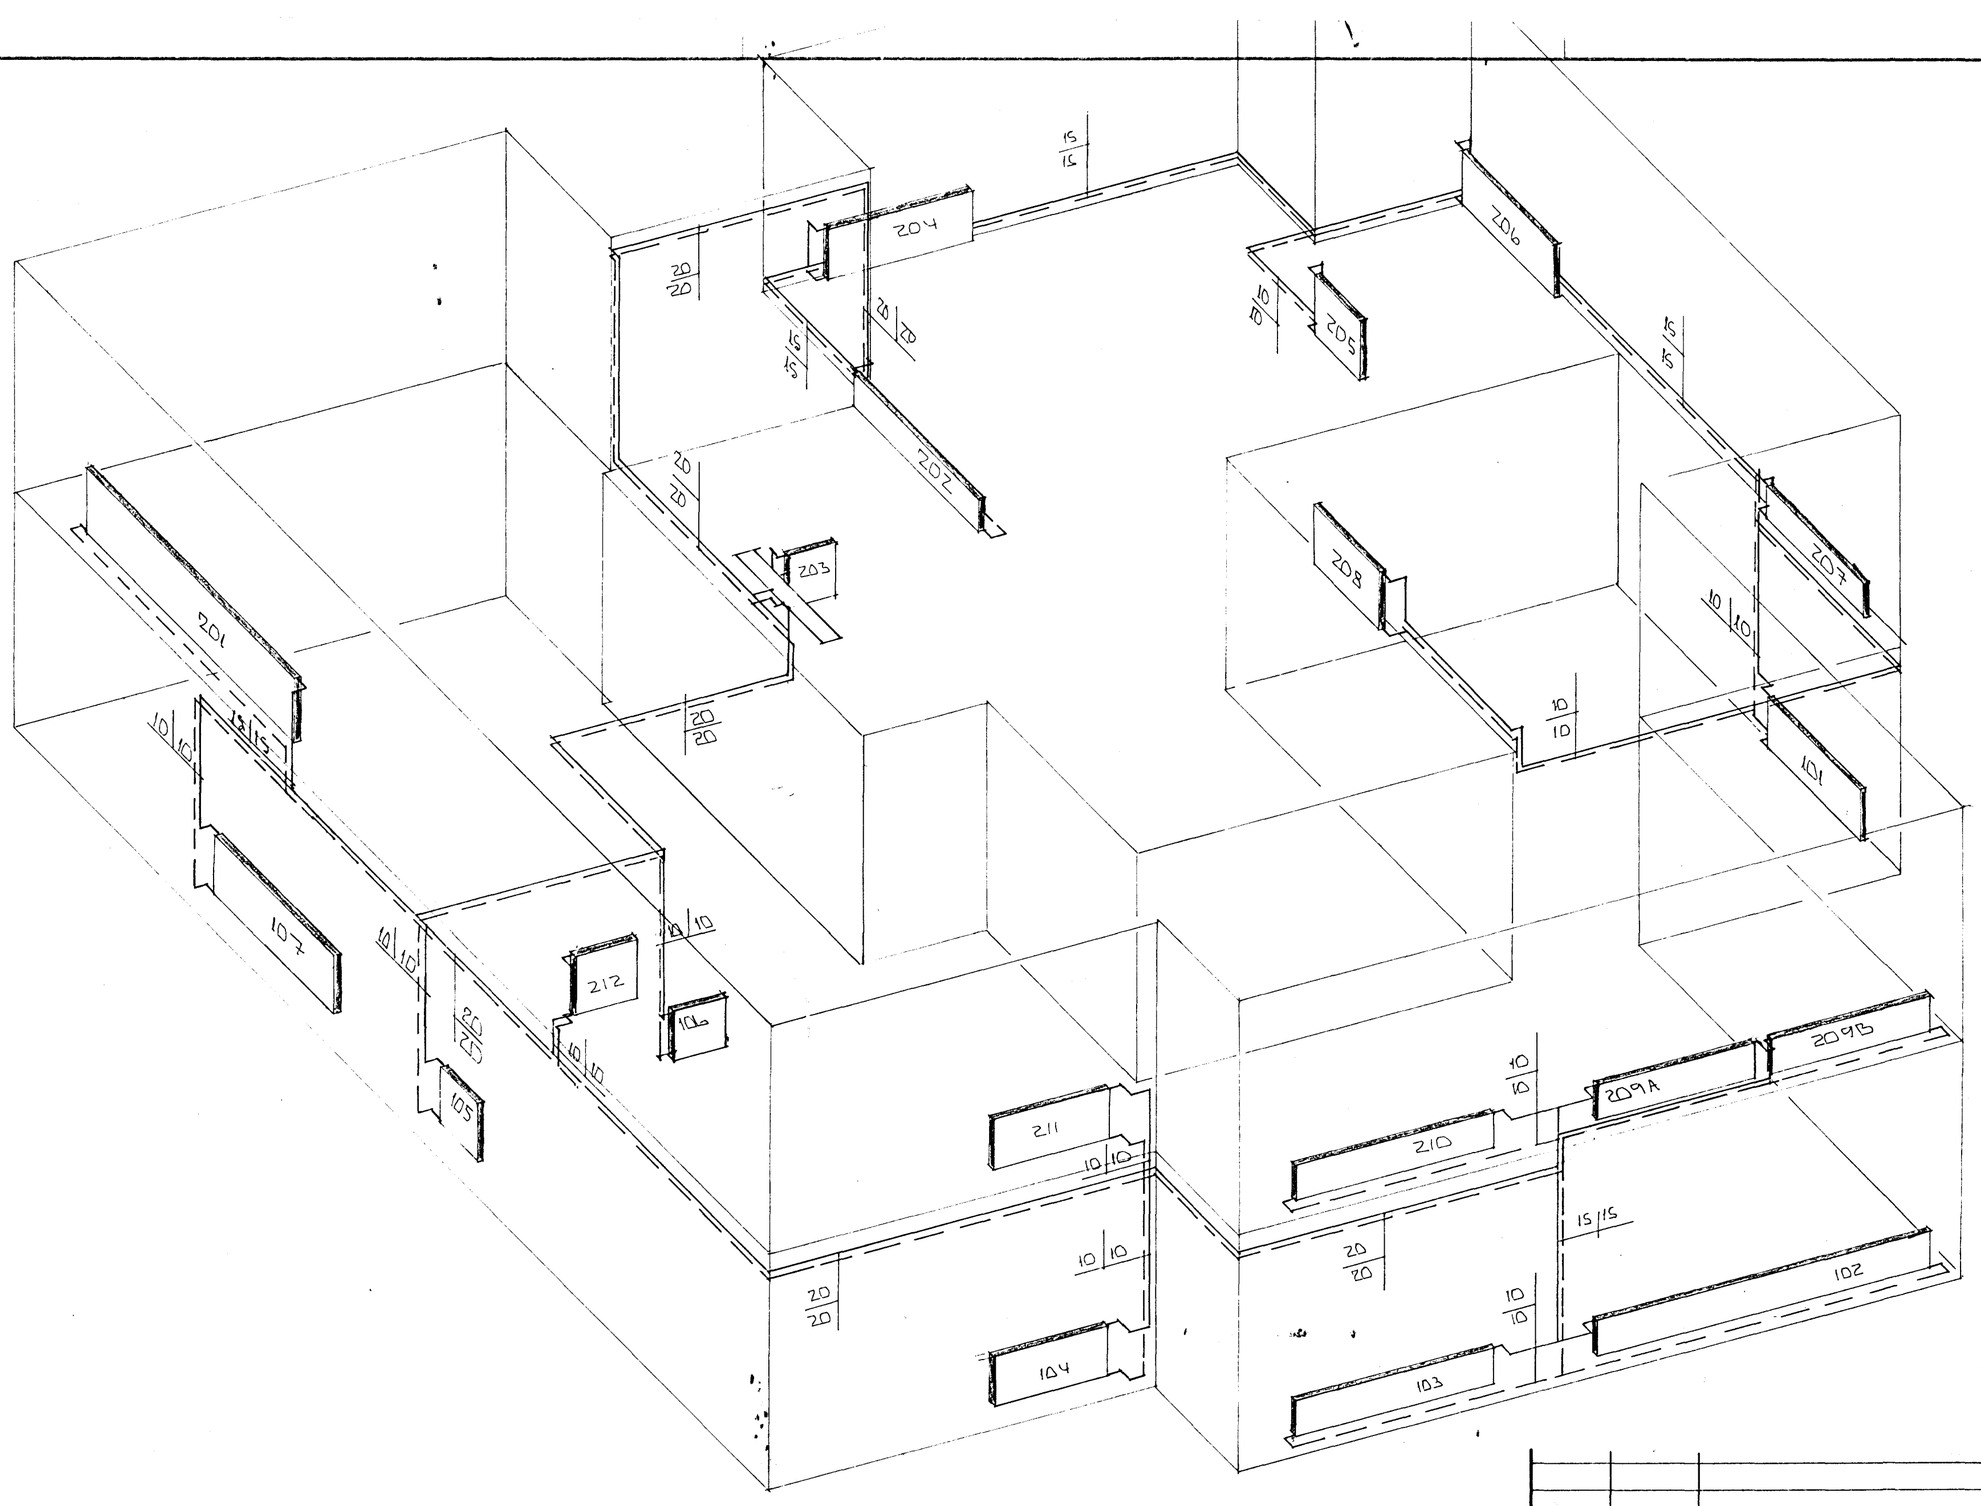

RÚMMYND HITALAGNA Á 1:50

14 AUG 1991

HAFNARFJARÐARBÆR
BYGGINGAFULLTRÚINN

01	12.8.'91	GÖTUR NR. 105 OG 106 FÆRÐIR. LÓÐUM BR.	GK
BR.NR.	DAGS	EÐLI BREYTINGAR	SIGN.

LÆKJARBERG 17 HAFNARFIRÐI

RÚMMYND HITALAGNA

MÆLIKV. Á 1:50

DAGS. NÓV.'90

HANNAÐ

TEIKNAÐ

VERK NR. 8945

BLAÐ NR. 2-05

SIGURÐUR ÞORLEIFSSON TEKNIFRÆÐINGUR F.T.F.Í.
STRANDGÖTU 11 HAFNARFIRÐI SÍMI 54751/54255