


RÚMMYND VATNS- OG FRÆNNISLISL. 1:50

14 AUG 1991

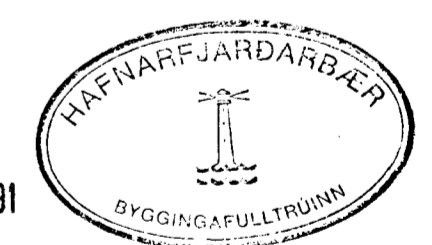

01	12.8 '91	LOGALIM BR. BÆTT VIÐ VASKI	
BR.NR.	DAGS	EÐLI ISREYTINGAR	SIGN.
LÆKJARBERG 17 HAFNARFJÖRÐI			DAGS NOV '90
RÚMMYND VATNS- OG FRÆNNISLISL.			HANNAÐ
MELIKV. A 1:50			TEIKNAD 30.
SIGURÐUR ÞORLEIFSSON TEKNIFRÆÐINGUR F.T.F.I.			VERK NR. 8945
STRANDGÖTU 11 HAFNARFJÖRÐI SÍMI 54751/54255			BLAD NR. 2-06