



SNÍÐ A-A MKV. 1:100.

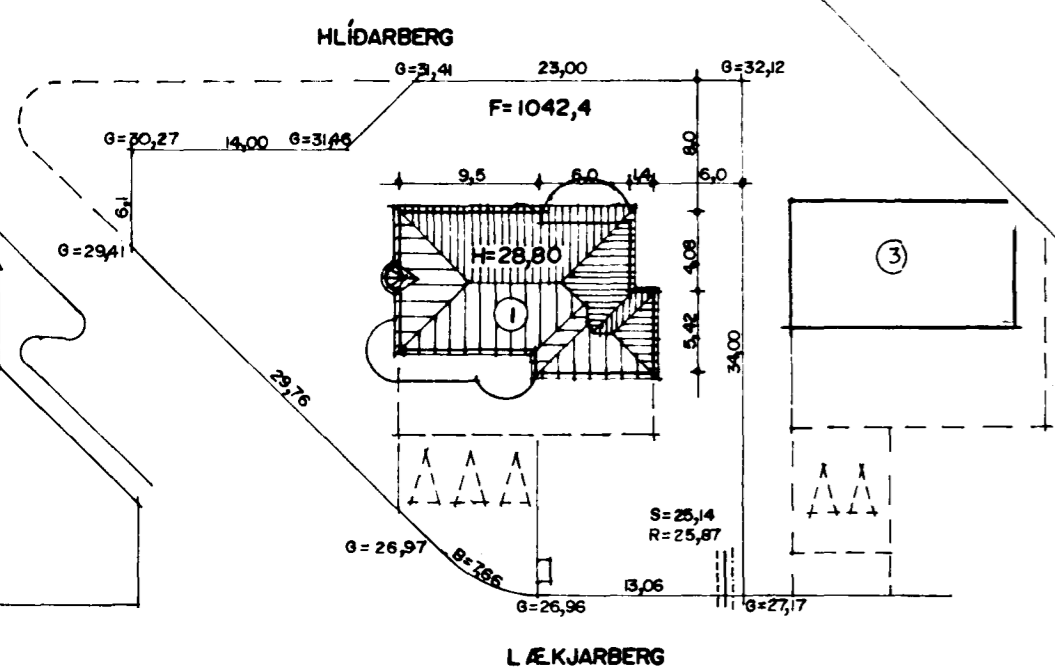

LÆKJARBERG

GRUNNMYND | HÆÐ MKV. 1:100.

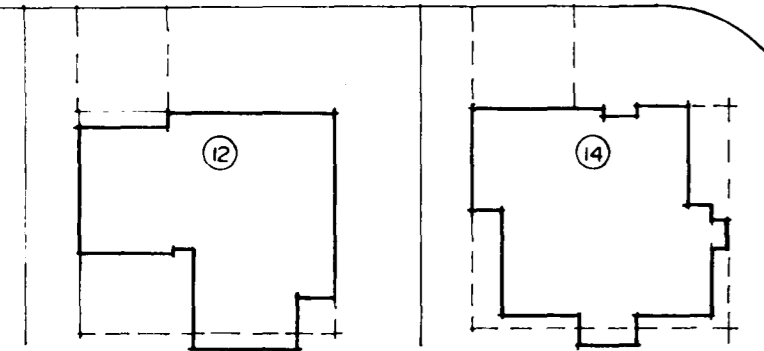

AFSTÖÐUMYND MKV. 1:500

Skýringar vegna eldvarna:

- BO. táknað björgunarop, samkv. reglugerð um brunavarnir og brunamál.
- táknað rýmingarteið, samkv. reglugerð um brunavarnir og brunamál.
- Reykskynjari, staðsetjst samkvæmt teikningu.

BREYTT Í MAÍ 1997.
Gunnar Þórásson
 26/5/97
Sigurður Þorvardarson
 BLAD 1/3