
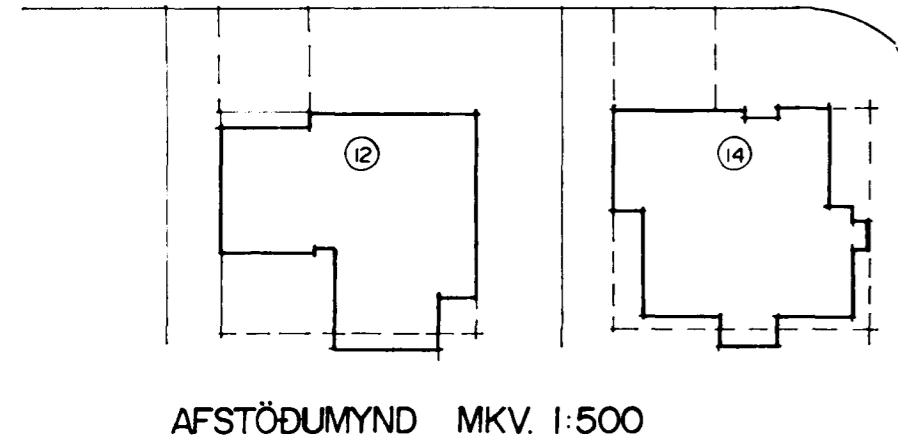
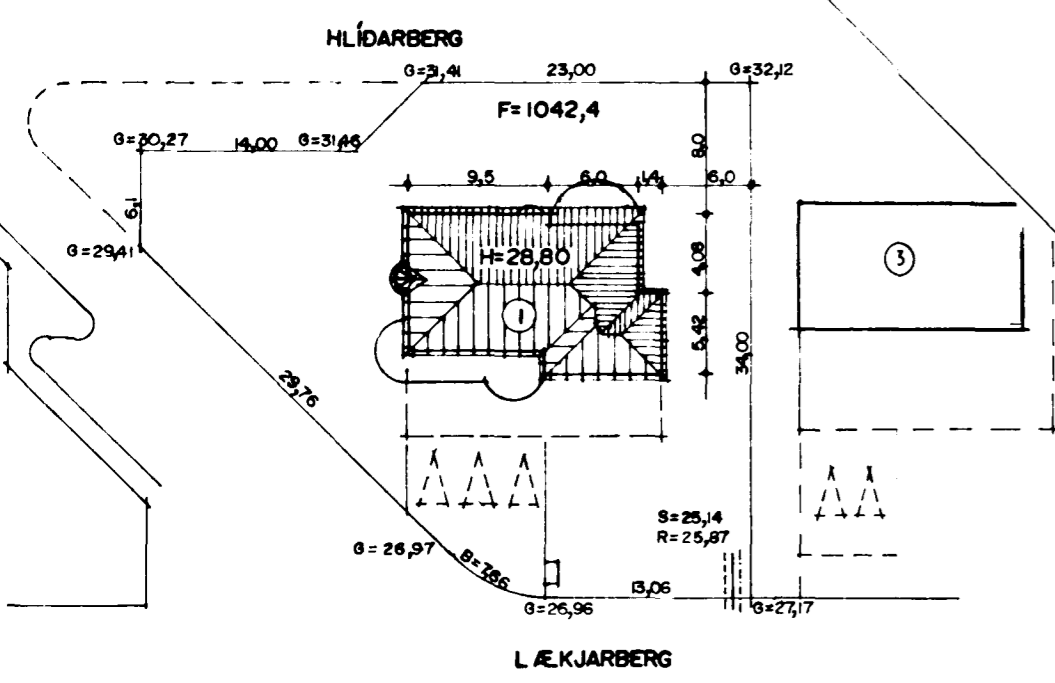
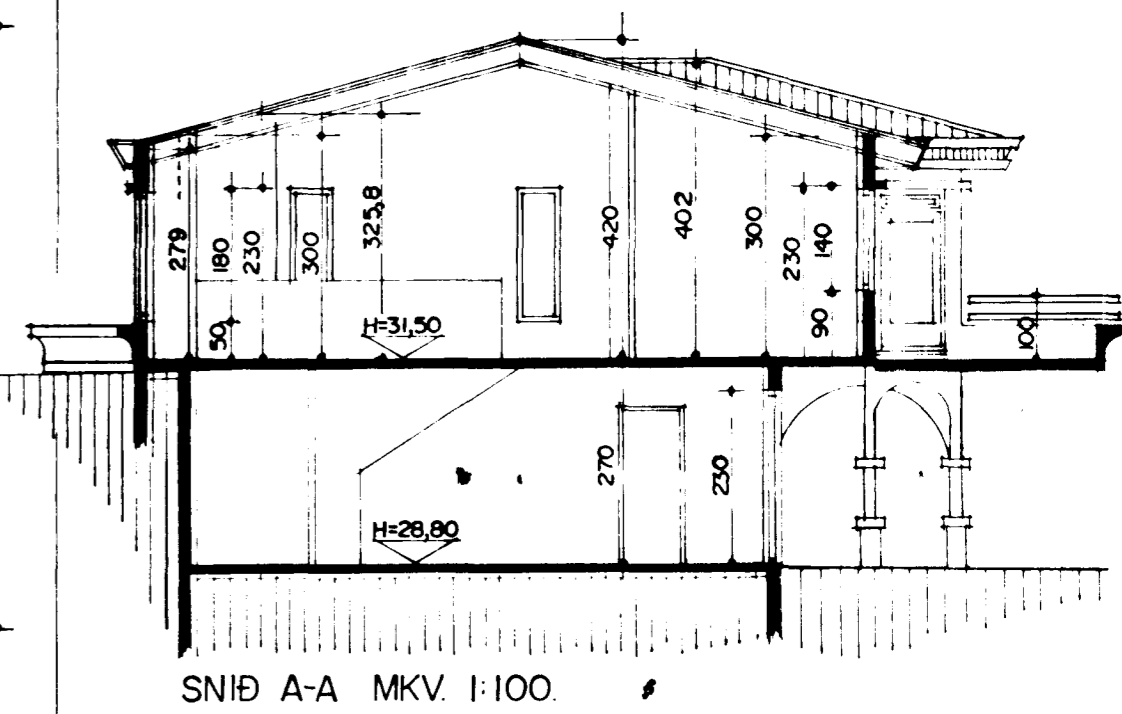


Samþykkt þann
28 MAÍ 1997
Byggingafulltrúinn í Hafnarfirði
Erlendur Hjálmarsson

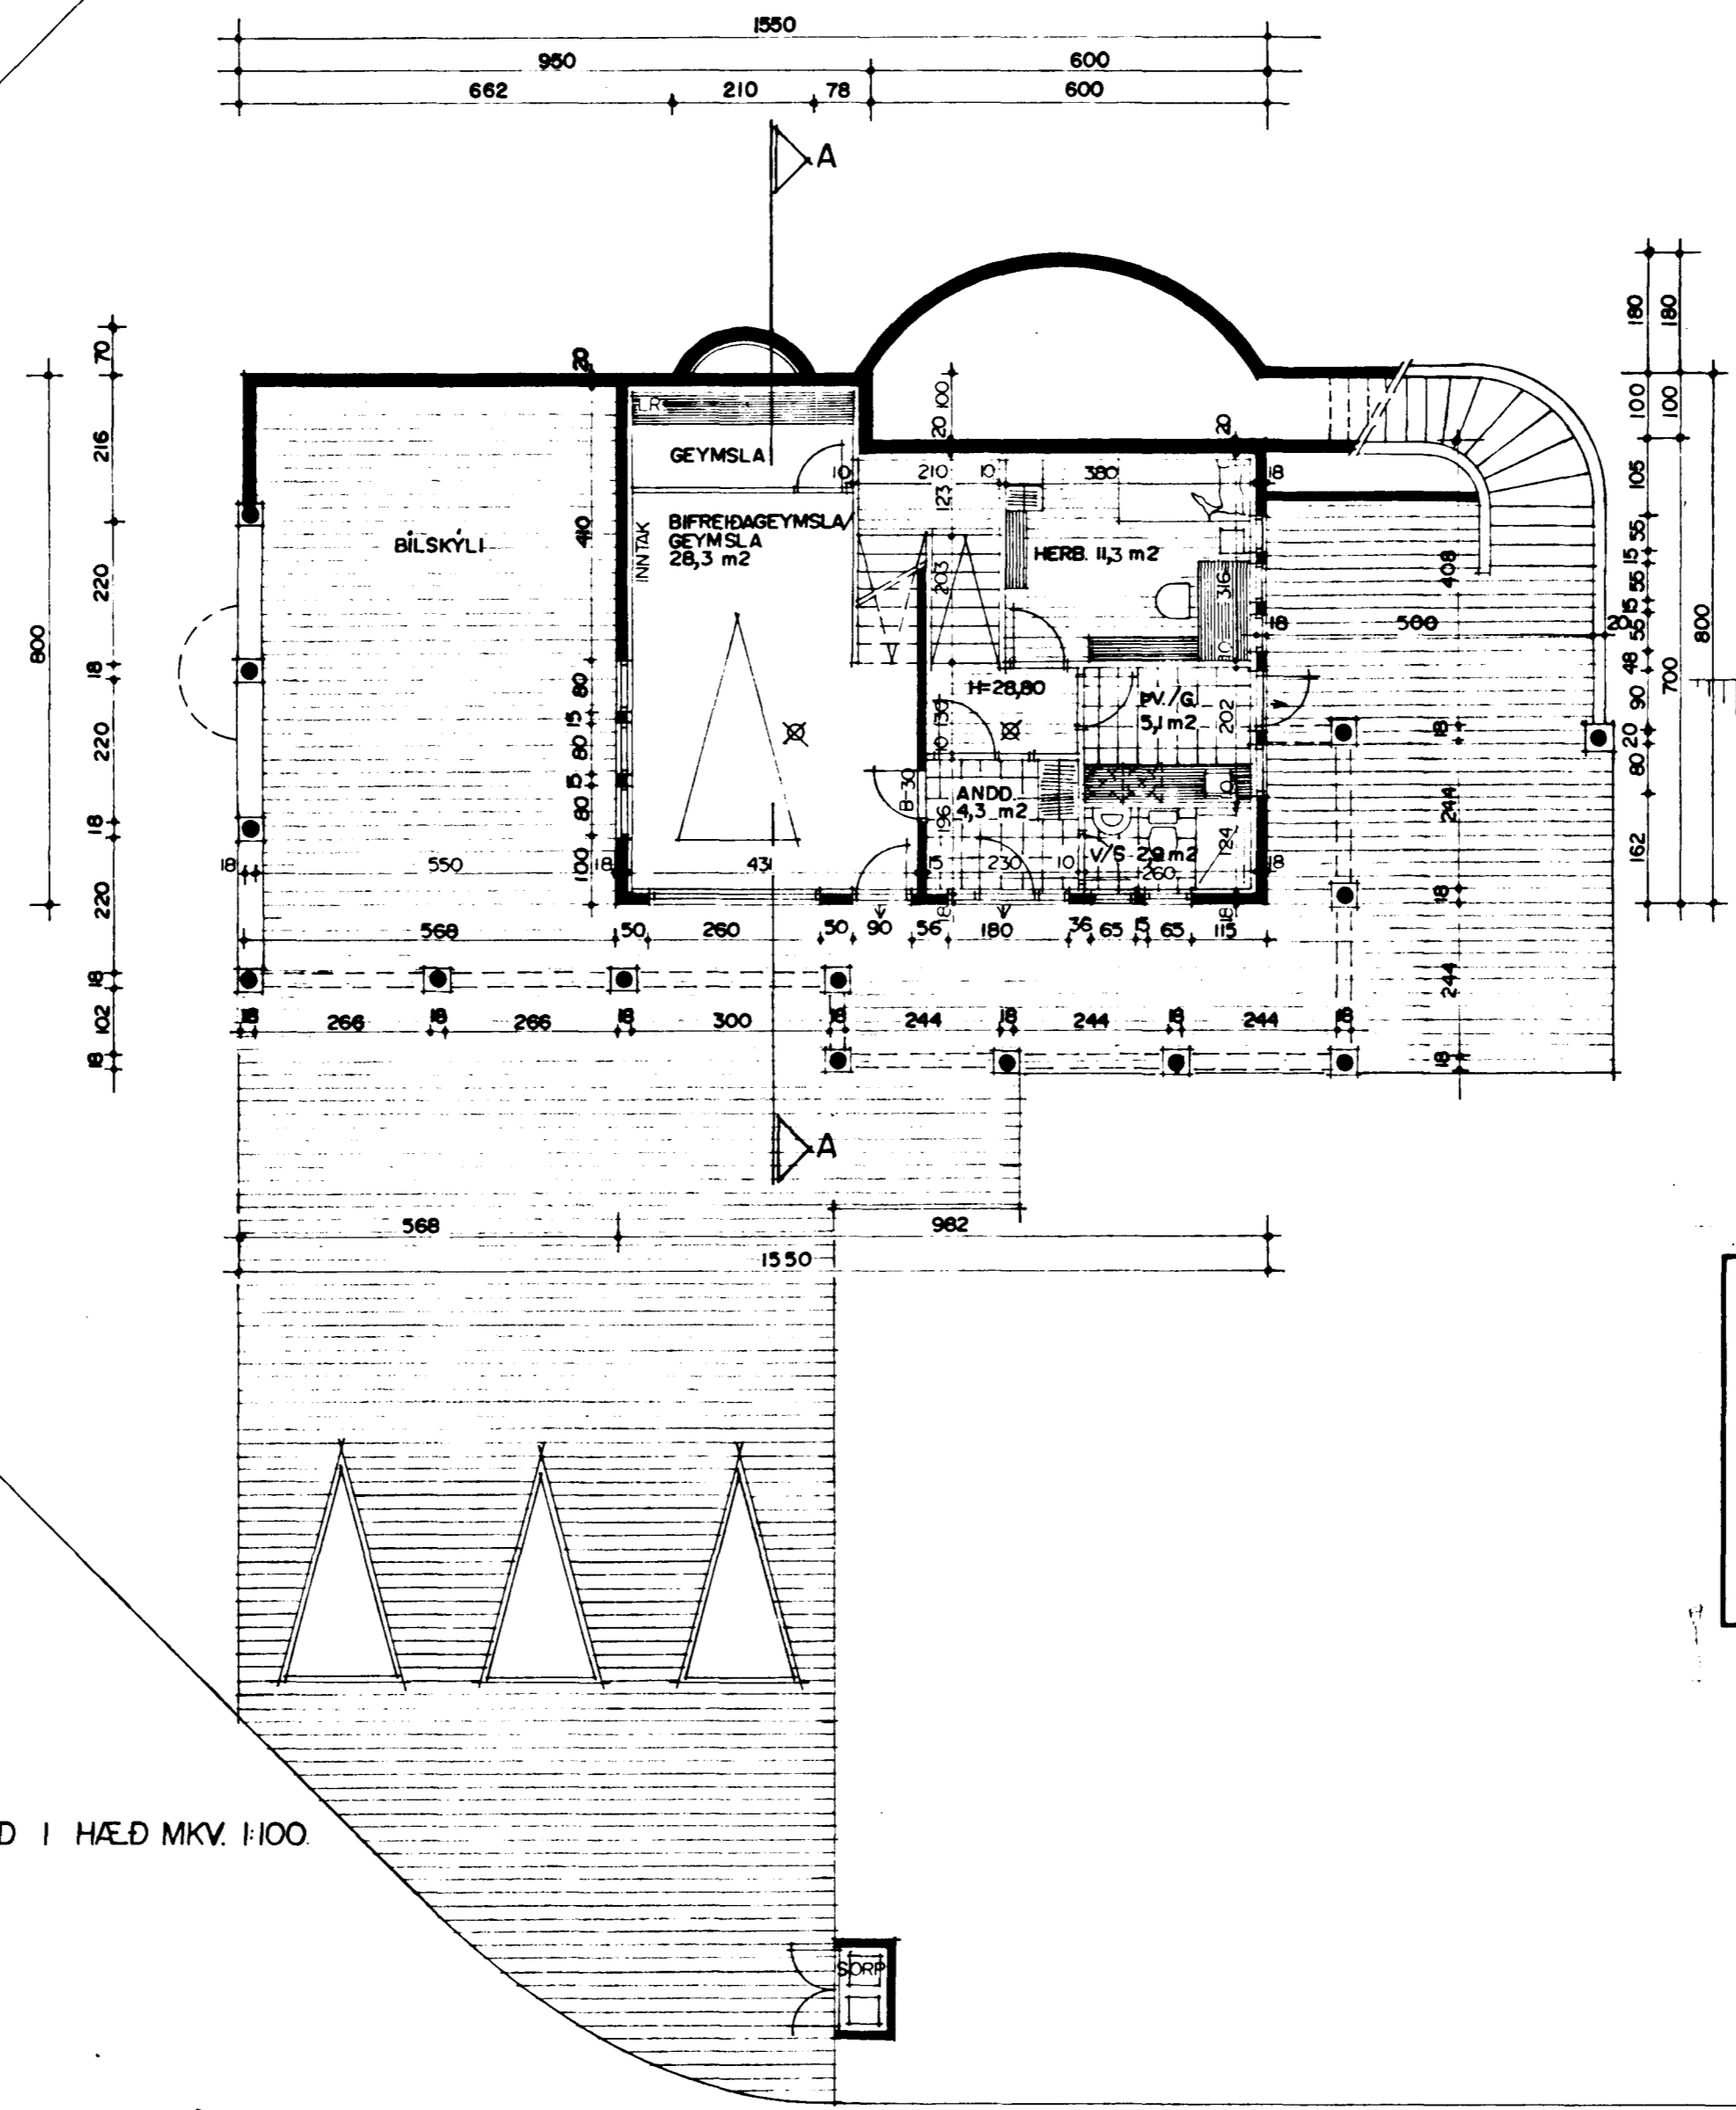

GRUNNMYND | HÆÐ MKV. 1:100

Skýringar vegna eldvarna:

- BO. táknaþ björgunarop, samkv. reglugerð um brunavarnir og brunamál.
- táknaþ rýmingarteið, samkv. reglugerð um brunavarnir og brunamál.
- Reykskynjari, staðsetjst samkvæmt teikningu.

BREYTT Í MAÍ 1997
27/5 at
SHP
Bláttúv Erlendursson
BLAÐ 1/3