
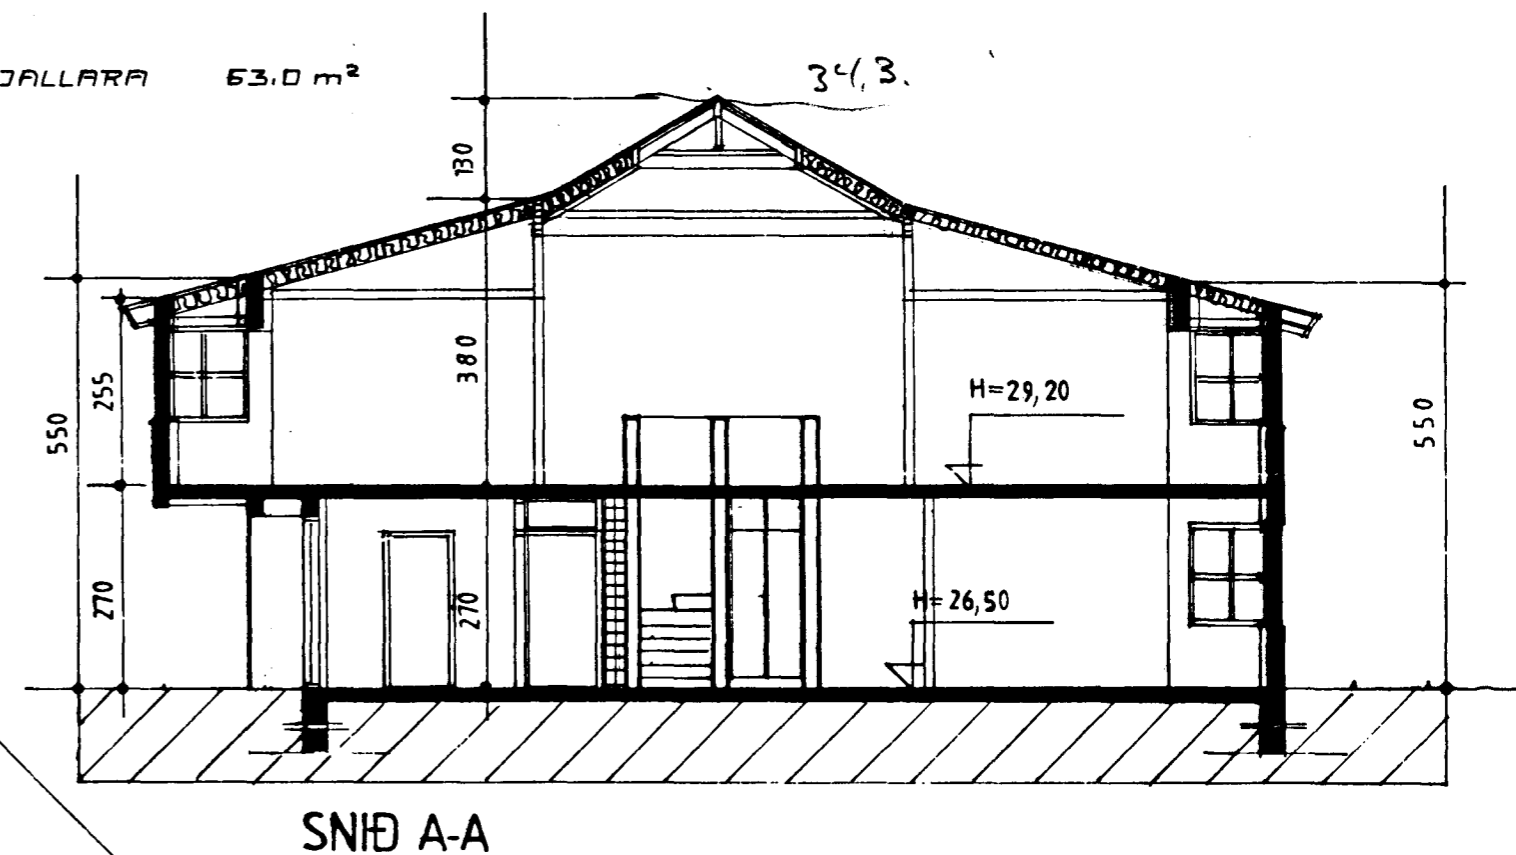


IBUÐARHUS BYGGT UR STEINSTEYPU M. TIMBURÞAKI.

SAMEIGN 1 KJALLARA	52,0 M <sup>2</sup>
RUMMAL SAMEIGNAR KJALLARA	140,5 M <sup>3</sup>
FERMETRAR IBUÐAR 1 KJALLARA	71,0 M <sup>2</sup>
RUMMAL IBUÐARKJALLARA	191,7 M <sup>3</sup>
FERMETRAR BILGEYMSLU FYLGIR AÐALIBUÐ	36,8 M <sup>2</sup>
RUMMAL BILGEYMSLU	100,6 M <sup>3</sup>
FERMETRAR IBUÐAR AÐALIBUÐ	163,8 M <sup>2</sup>
RUMMAL IBUÐAR A HÆÐ M/ÞAKRYMI	613,2 M <sup>3</sup>
RUMMAL HUSS BRUTTO	1.045,0 M <sup>3</sup>
LÖÐARSTÆÐ	806,0 M <sup>2</sup>
NYTINGAHLUTFALL	0,401

NETTO FLATARMAL IBUÐAR 1 KJALLARA 63,0 m<sup>2</sup>

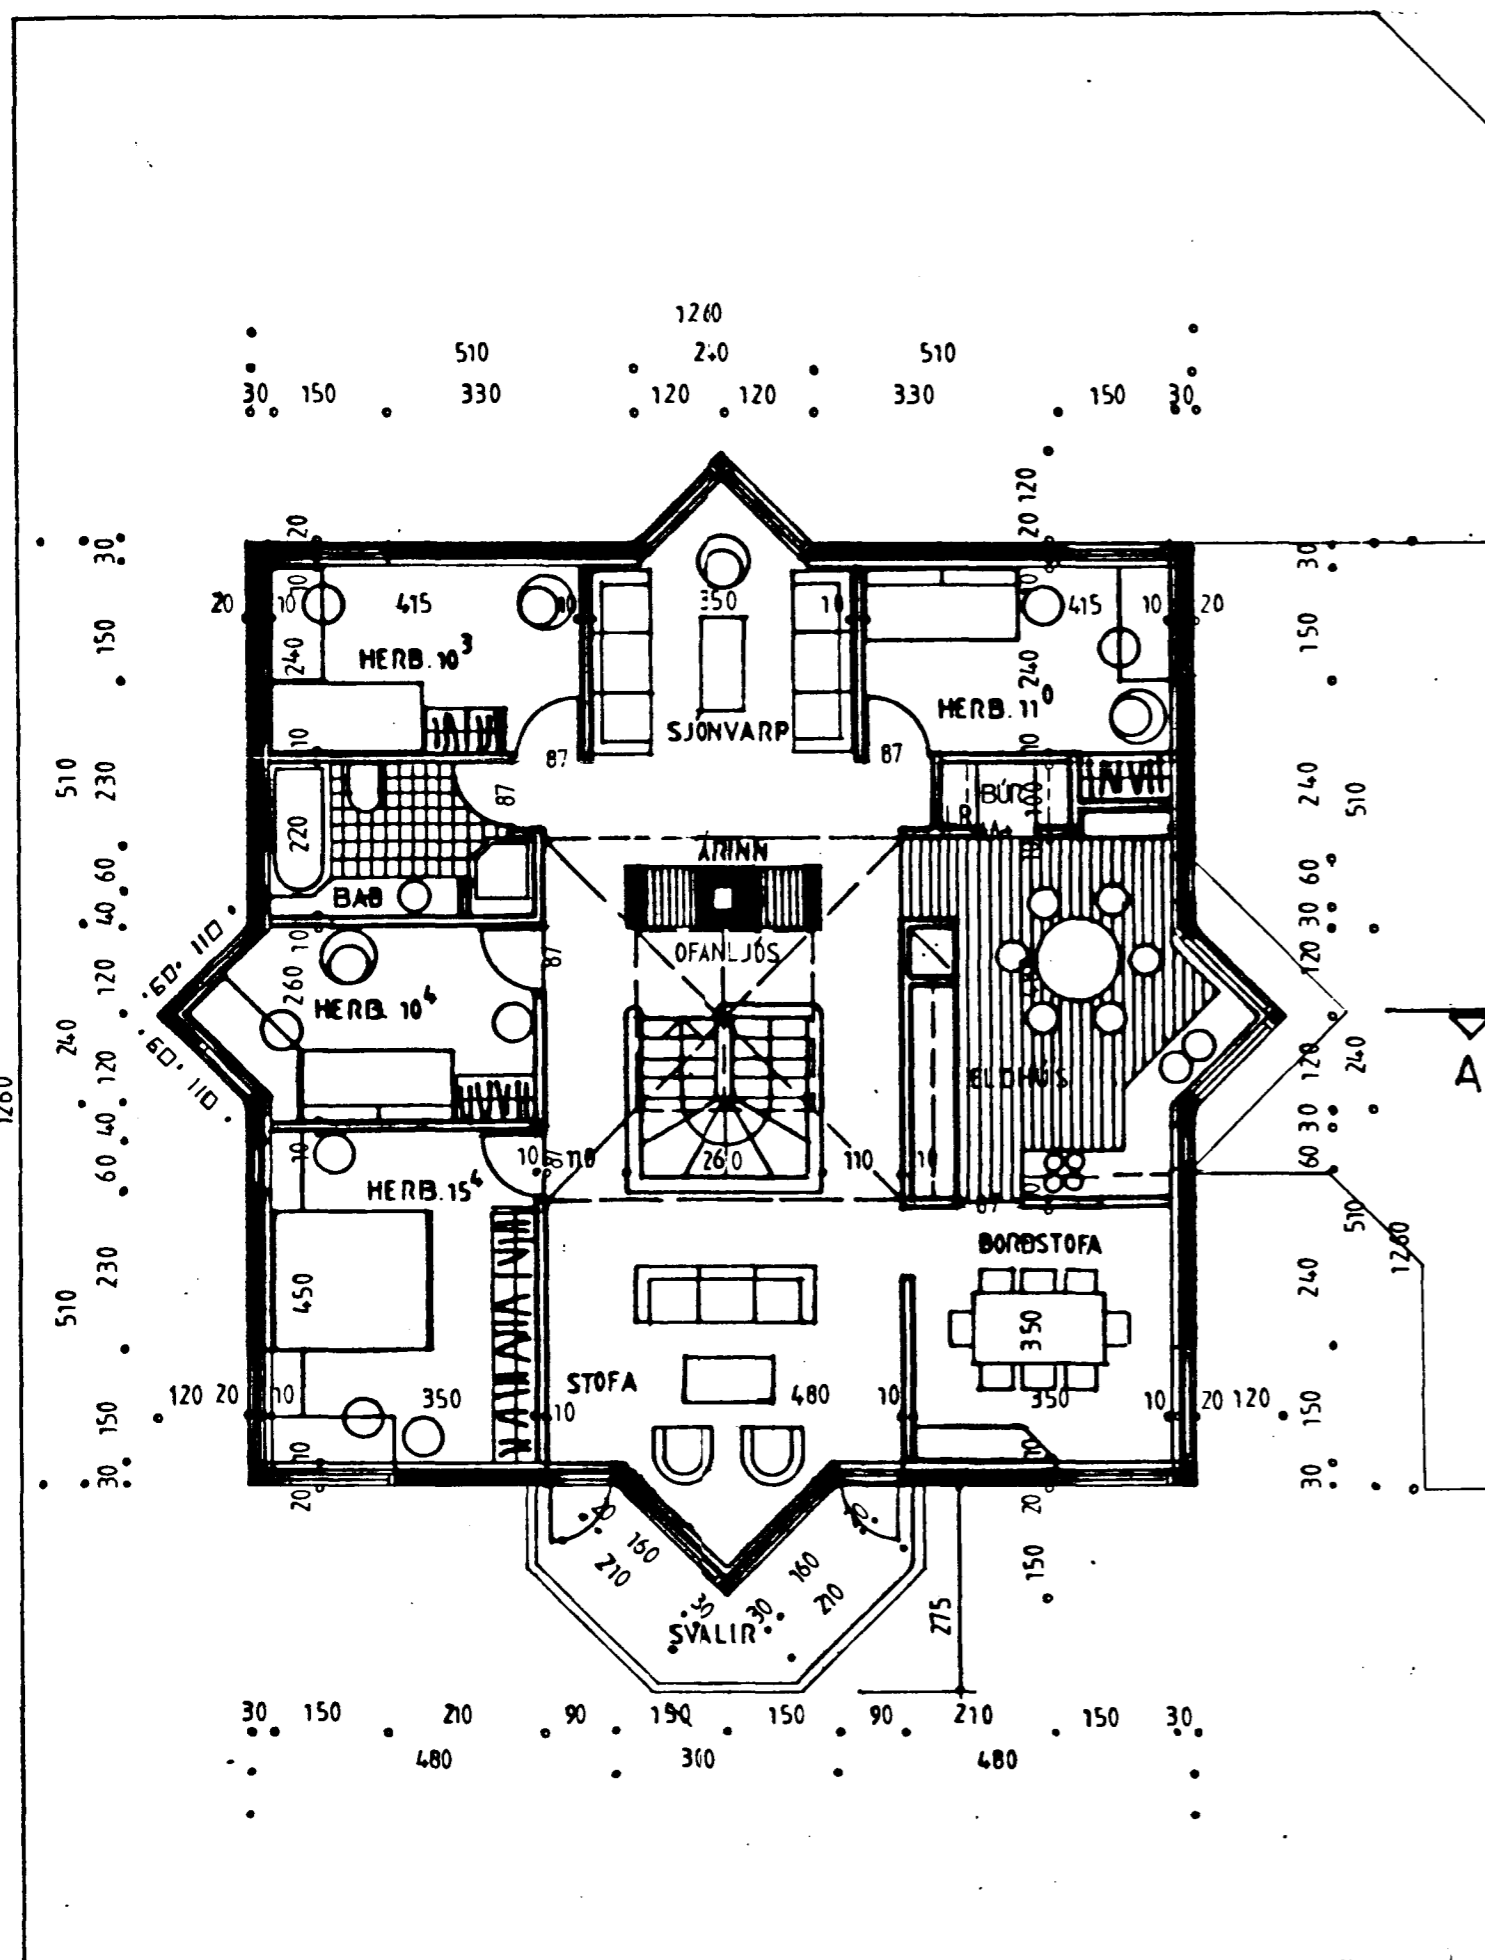

LÆKJARBERG 21, HAFNARFIRÐI.

BR. ÁG 1990 GÓLFKÓTI JÞ/SS

JÚNÍ 1990 GRUNNMYND EFRÍ HÆÐAR OG SNÍÐ M. 1:100

JÓHANNES PÉTURSSON 46221 675107 FTFÍ

SIGURÐUR SIGURÐSSON 666613 S&S