
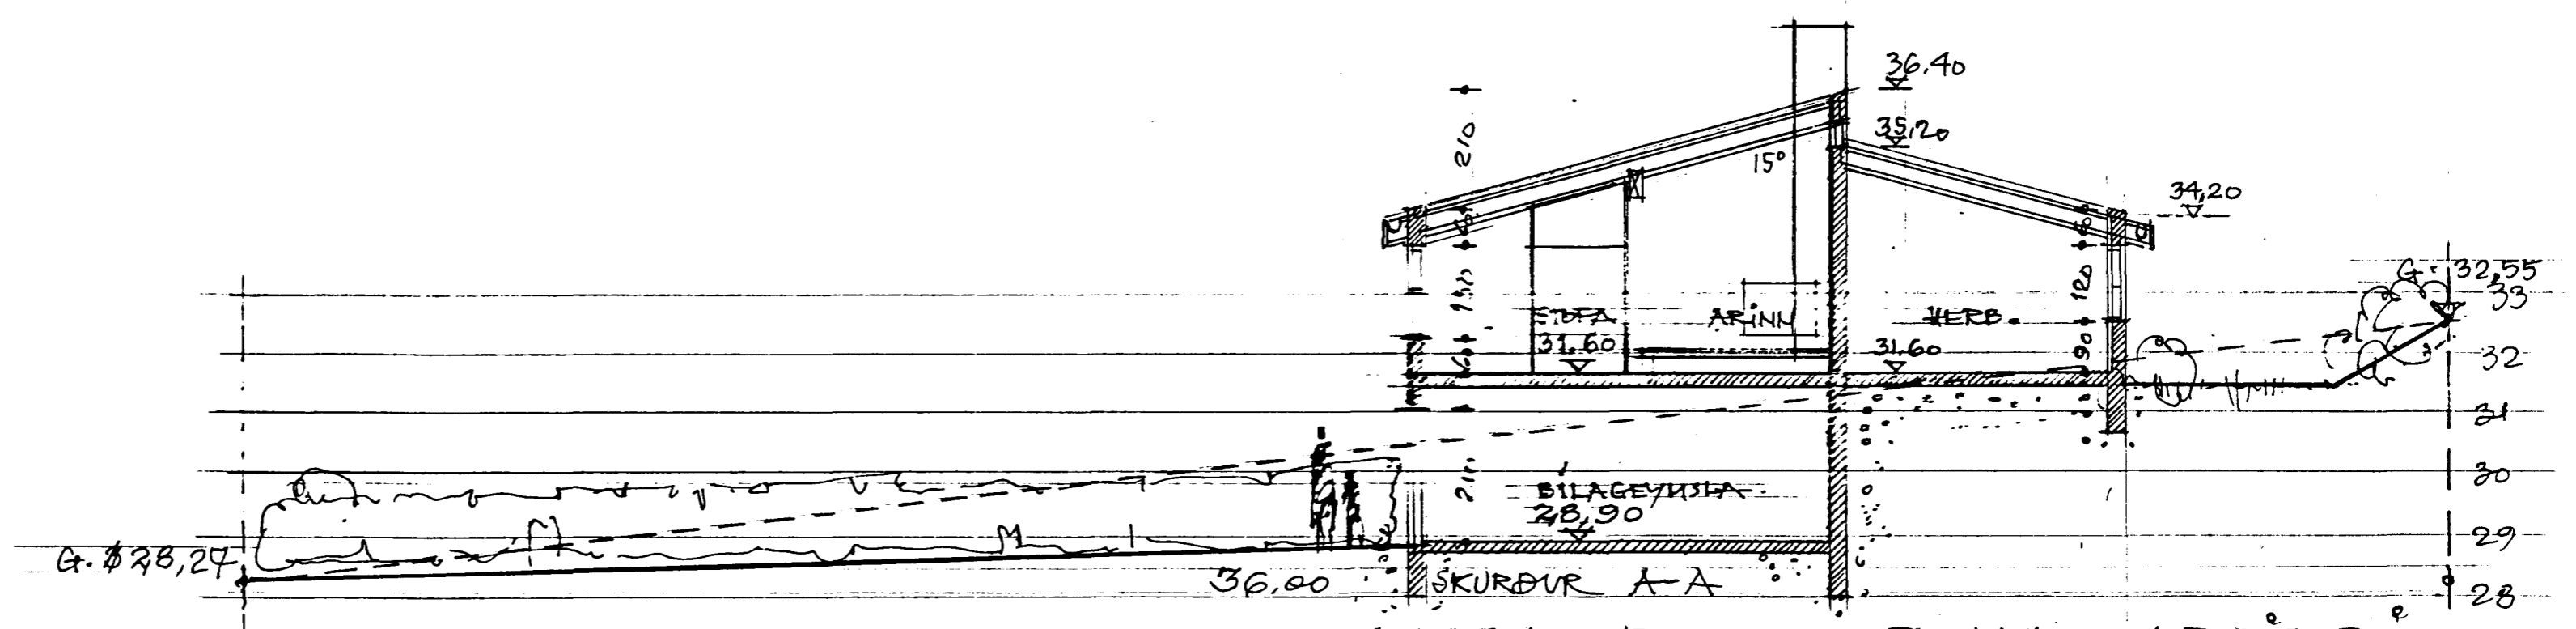
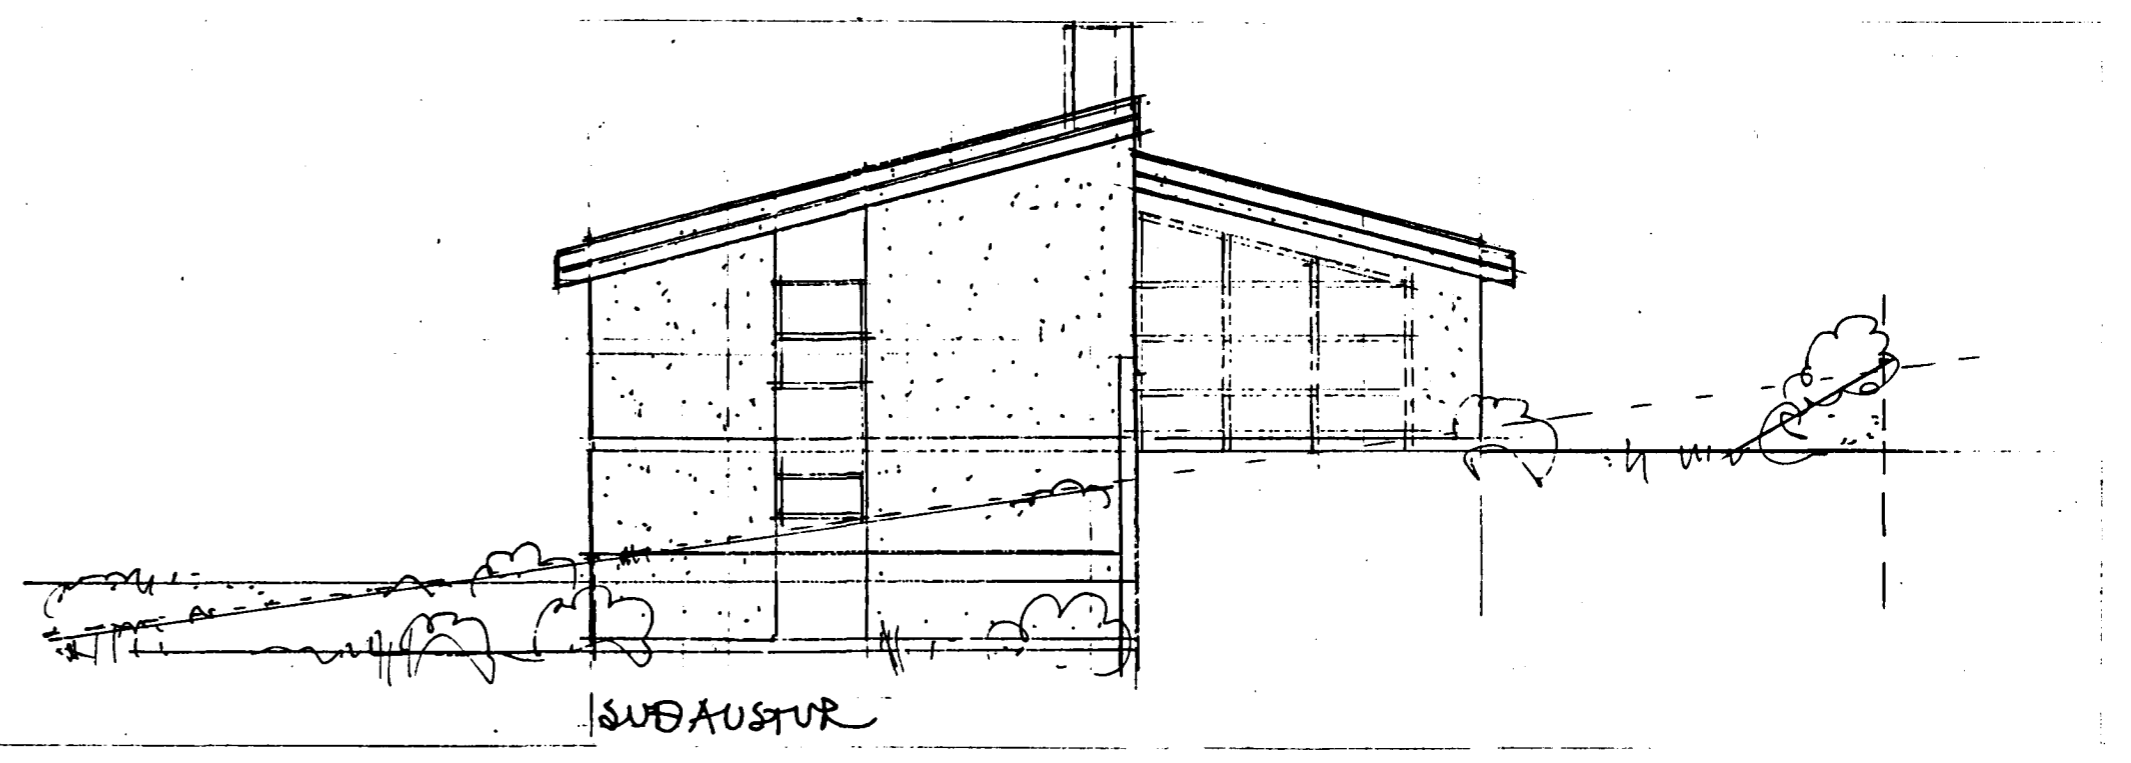
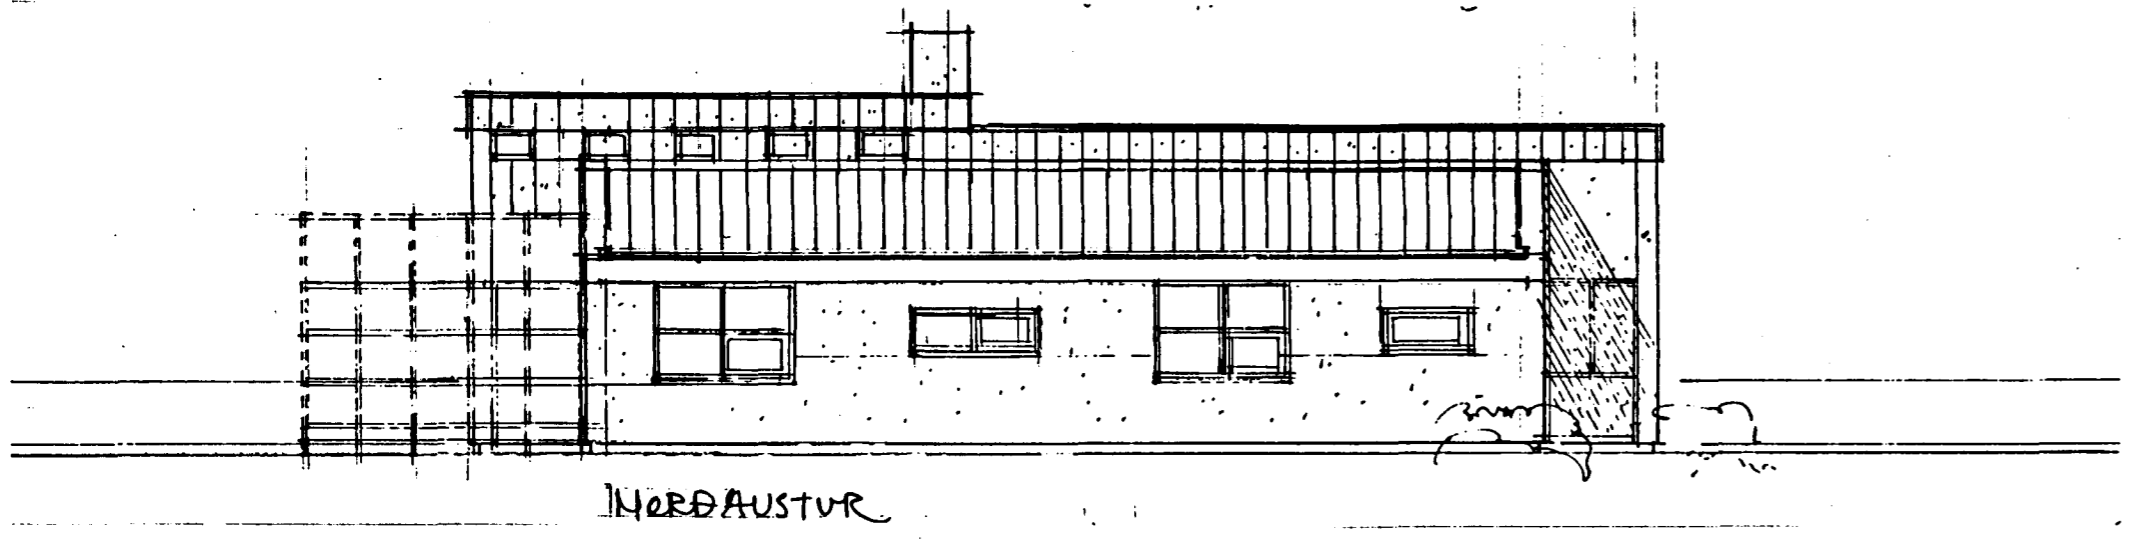


Sar. þykkt á fundi bygginga-
nefndar p. 17.8 1989
BYGGI GAFULLTRÚINN
Í HAFNARFIRÐI
Eyjólfur Valgarðsson

Ganga skal frá hóðar-
hóðun í samráði við
Bygginga fulltrúa

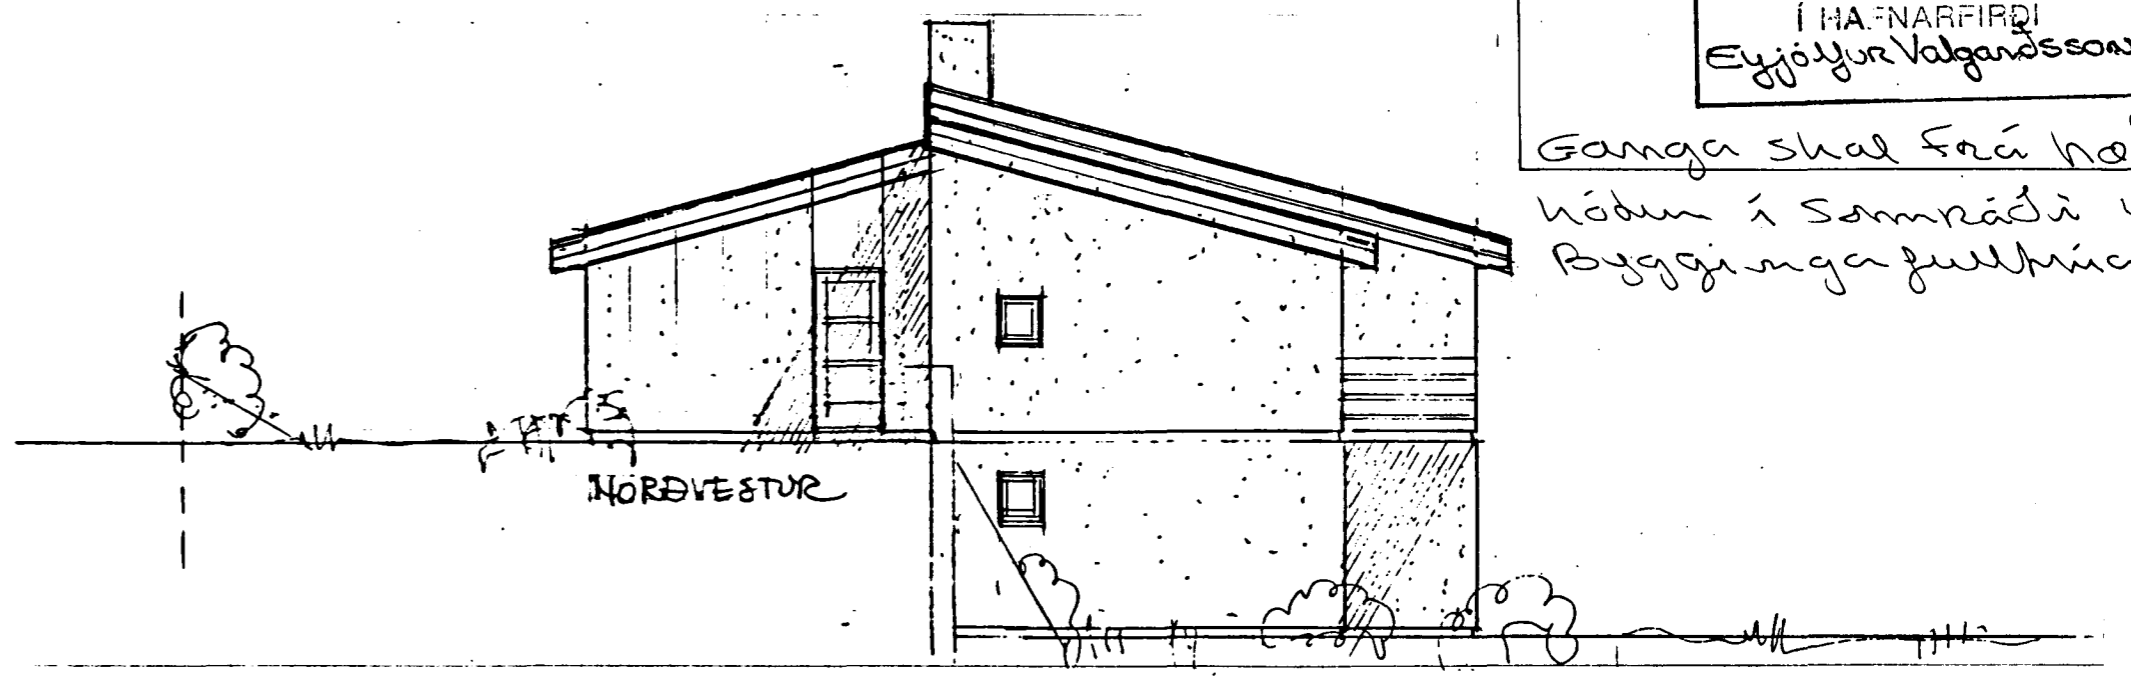

LÆKJARBERG 23, HAFNARFIRÐI
ÚTLIT OG SKURÐUR, MÁLKVARÐI 1:100, JÚNÍ '89
VINNUSTOFAN HREFNUGÖTU 8, 105R., SVERRIR NORÐFJÖRDARÍK.
Sveinur Norðfjörð BR. 12.2.89